tifftopdf - www.rubisoftware.com - Demo Version

Bm. 21/Feb/92

MG 1046-7779.

Samþykkt á fundi byggingarnefndar þ. 19/2 1992

BYGGINGAFULLTRÚINN
Í HAFNARFIRÐI

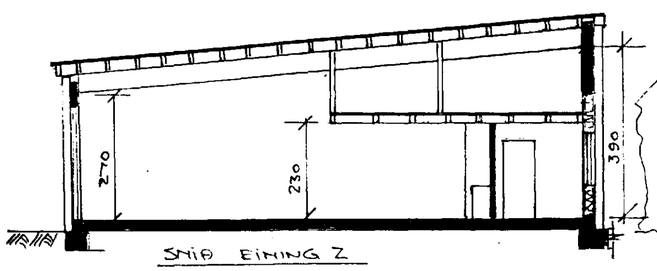

SNIÐ EINING 2

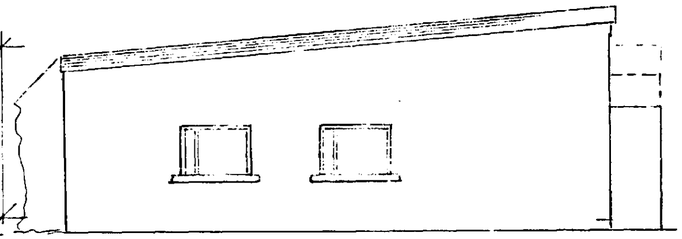

SUÐUR (NR. 3)

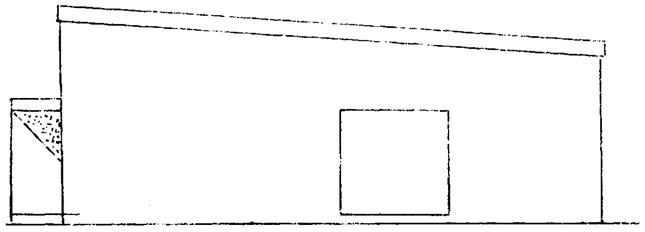

NORÐUR (NR. 7)

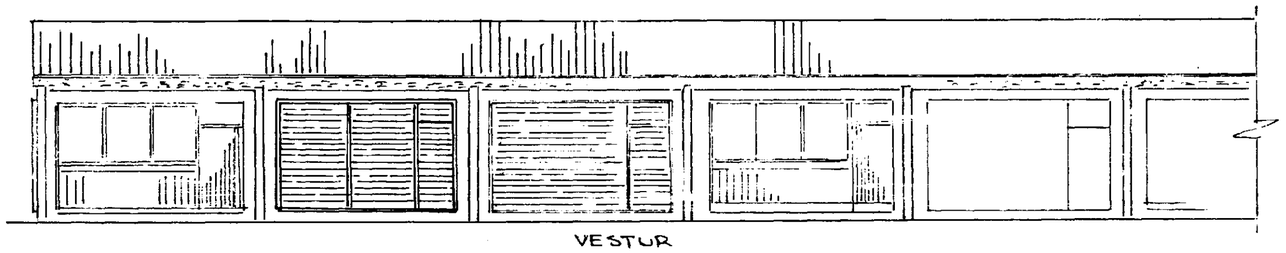

VESTUR

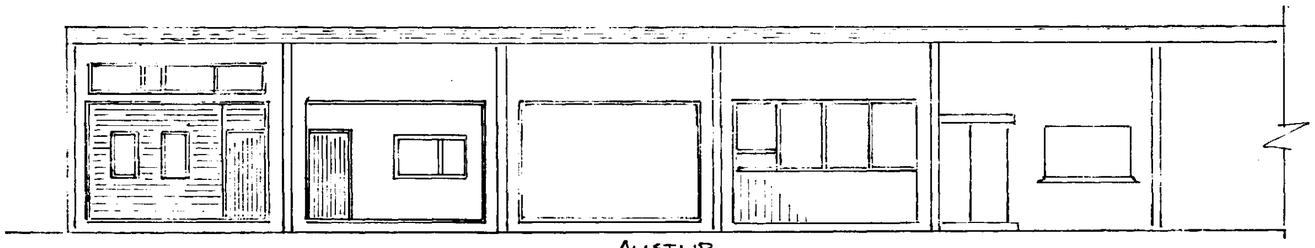

AUSTUR

DEILI 1
M 1:10

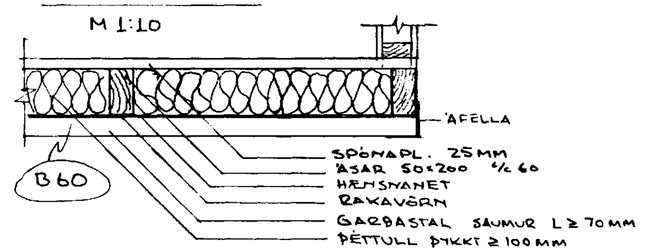

DEILI 2
M 1:10

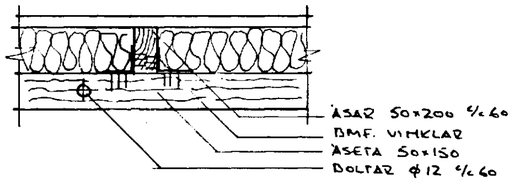

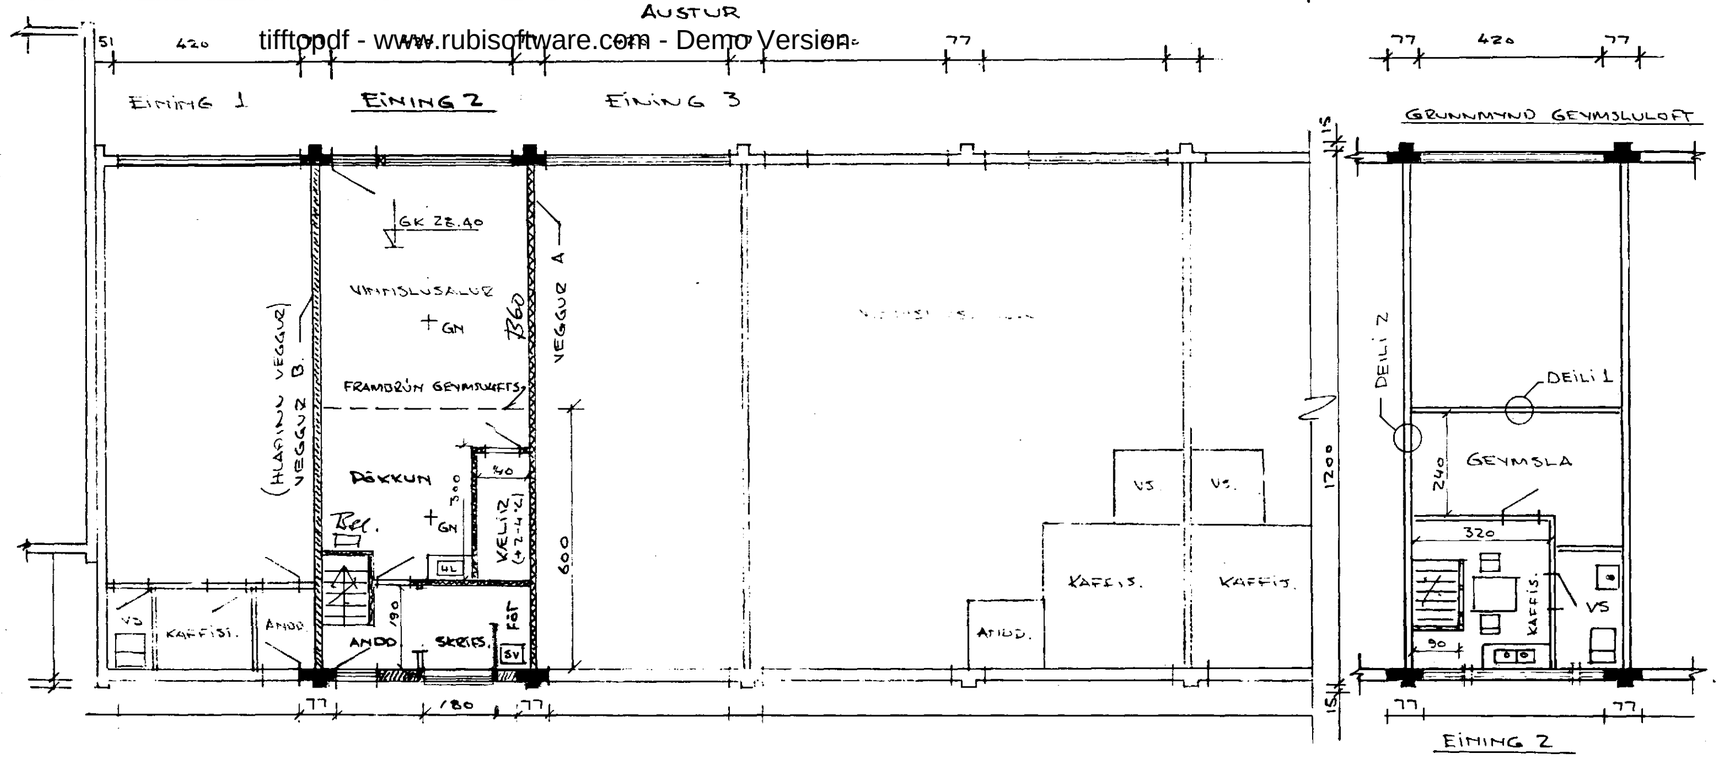

GRUNNMYND GEYMSLULOFT

EINING 2

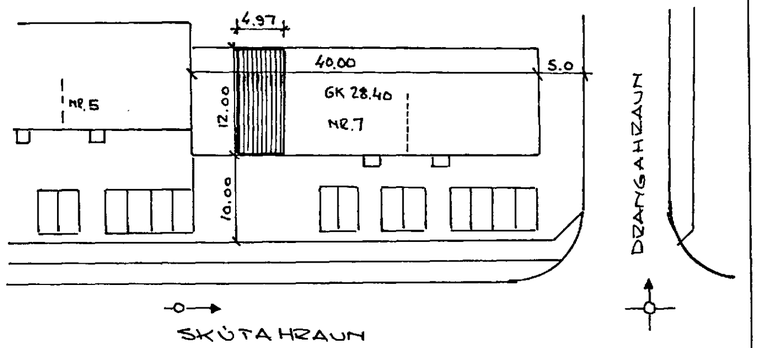

AFSTÖÐUMYND 1:500

KÆLIR: BILJARÐIR AF MEÐ STEINULLAR-EININGUM (100 MM) KLÆÐNR UTAN OG INNAN MEÐ PLASTHÚÐUÐUM PLÖTUM.

ATH. VÍSAÐ ER TIL TEIKNINGA AF HÚSINU DAGS. Í OKTÓBER 1979 OG INNFÆRÐAR BREYTINGAR FRÁ 7. FEB. 1990. VEGGIR A OG B ERU ÓBREYTTIR. ÚTLIT HEFUR VERIÐ FÆRT MEÐ RAUNVERULEGU ÚTL. EINS OG ÞAÐ ER Í DAG. ALLT ANNAÐ ÓBREYTT

Brunamálastofnun ríkisins
SAMÞYKKT
20 FEB. 1992
Árni Árnason

19/2 1992, SETT INN AFSTÖÐUMYND

SKÚTAHRAUN NR.7 2. EINING

ÚTLIT - GRUNNMYND - SNIÐ M. 1:100
DEILIMYNDIR M. 1:10

BREYTING Á INNRÉTTINGU + INNRÉTTAÐ GEYMSLULOFT 13/2 '92

REYKJAVÍK FEB. 1992
ÁRNI Þ. ÁRNASON BYGG.TÆKNIFR.
HÁALEITISBR. 6A S. 91-620325