tifftopdf - www.rubisoftware.com - Demo Version

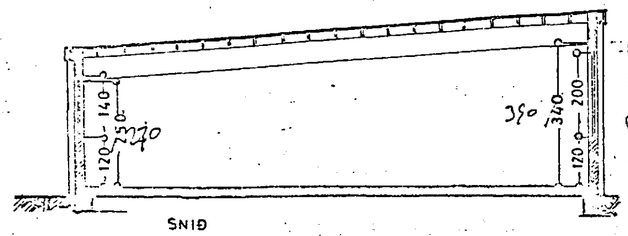

SNIÐ

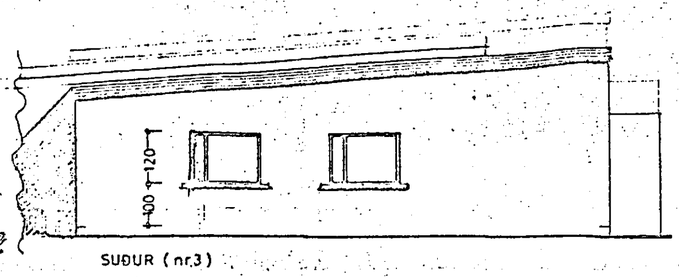

SUÐUR (nr.3)

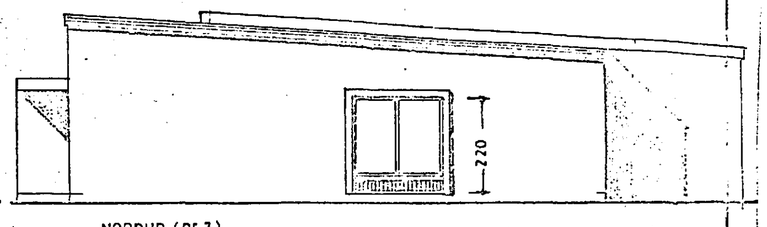

NORÐUR (nr.7)

Samþykkt á fundi byggingarnefndar þ. 15/12 1980

BYGGINGAFULLTRÚINN Í RAÐHÚSDEILD

RÉTTIÐ SAMK. MEÐFG

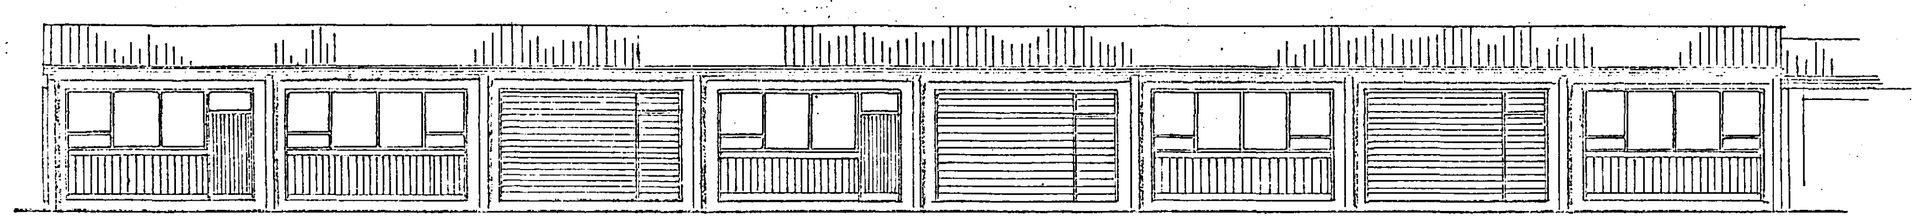

VESTUR

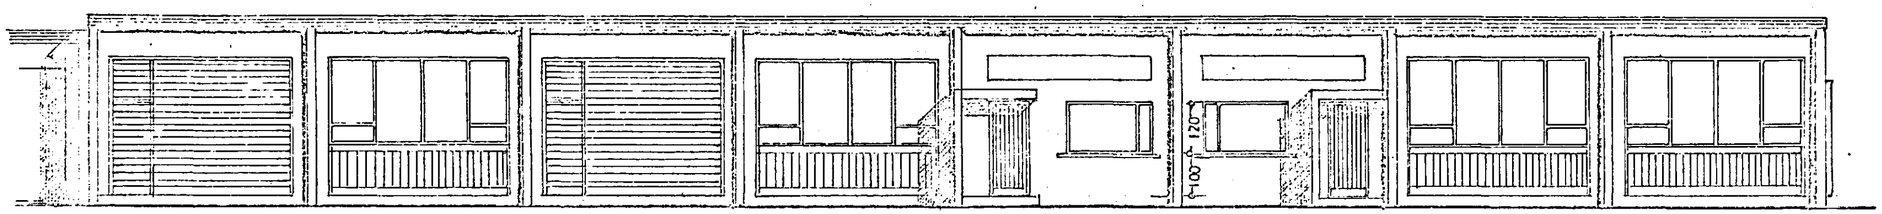

AUSTUR

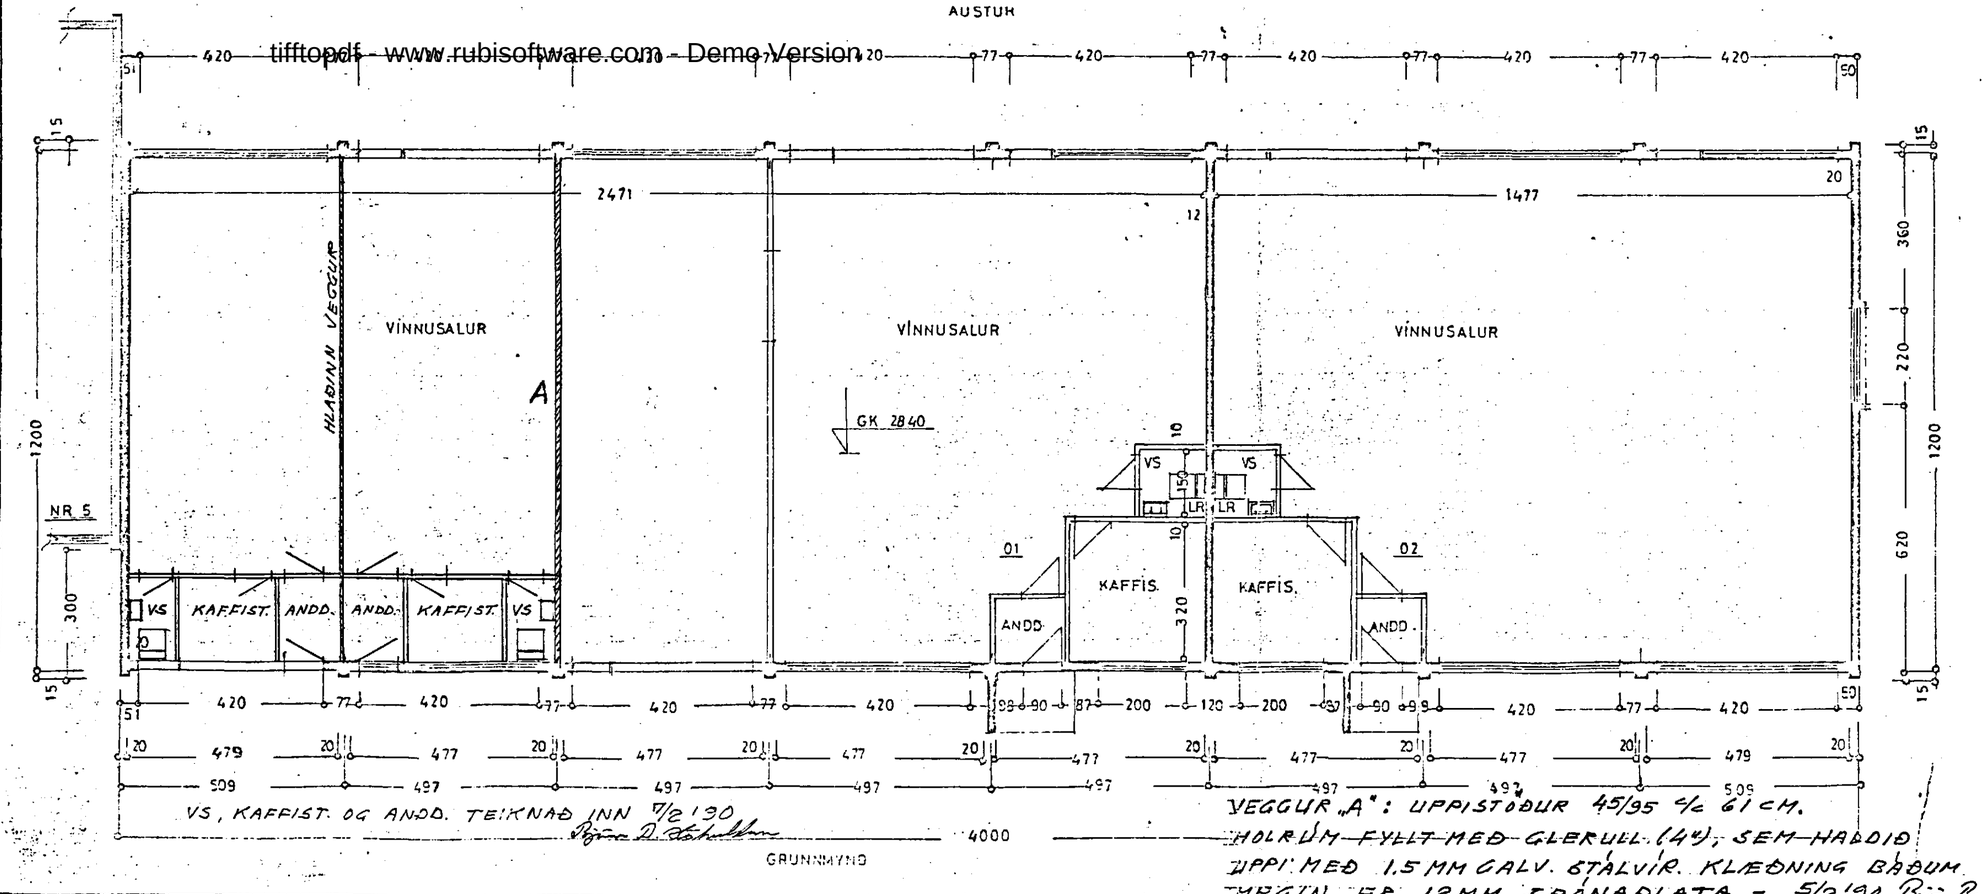

VS, KAFFIST. OG ANDD. TEIKNAÐ INN 7/2 '80
Björn D. Kristinsson

VEGGUR „A": UPPISTÖÐUR 45/95 c/c 61 CM.
HOLRÚM FYLLT MEÐ GLERULL (4"), SEM HÁÐIÐ
UPPI MEÐ 1.5 MM GALV. STÁLVÍR. KLÆÐNING BÁÐUM
MEGIN ER 12 MM SPÓNAPLATA. - 5/2 '80 Björn D. Kristinsson

STÆRÐ HÚSS:
480,0 m², 1728,0 m³
2064,0 m³

Skútahraun 7 BLAÐ 4

IÐNAÐARLÓÐ NORÐAN KAPLAKRIKA
•B - GATA NR. 3-5-7•
HÚS NR 7

ÚTLÍT
GRUNNMYND } 1:100
SNIÐ

Uppdrátturinn samþykktur í október 1979
F. Jóhannesson