
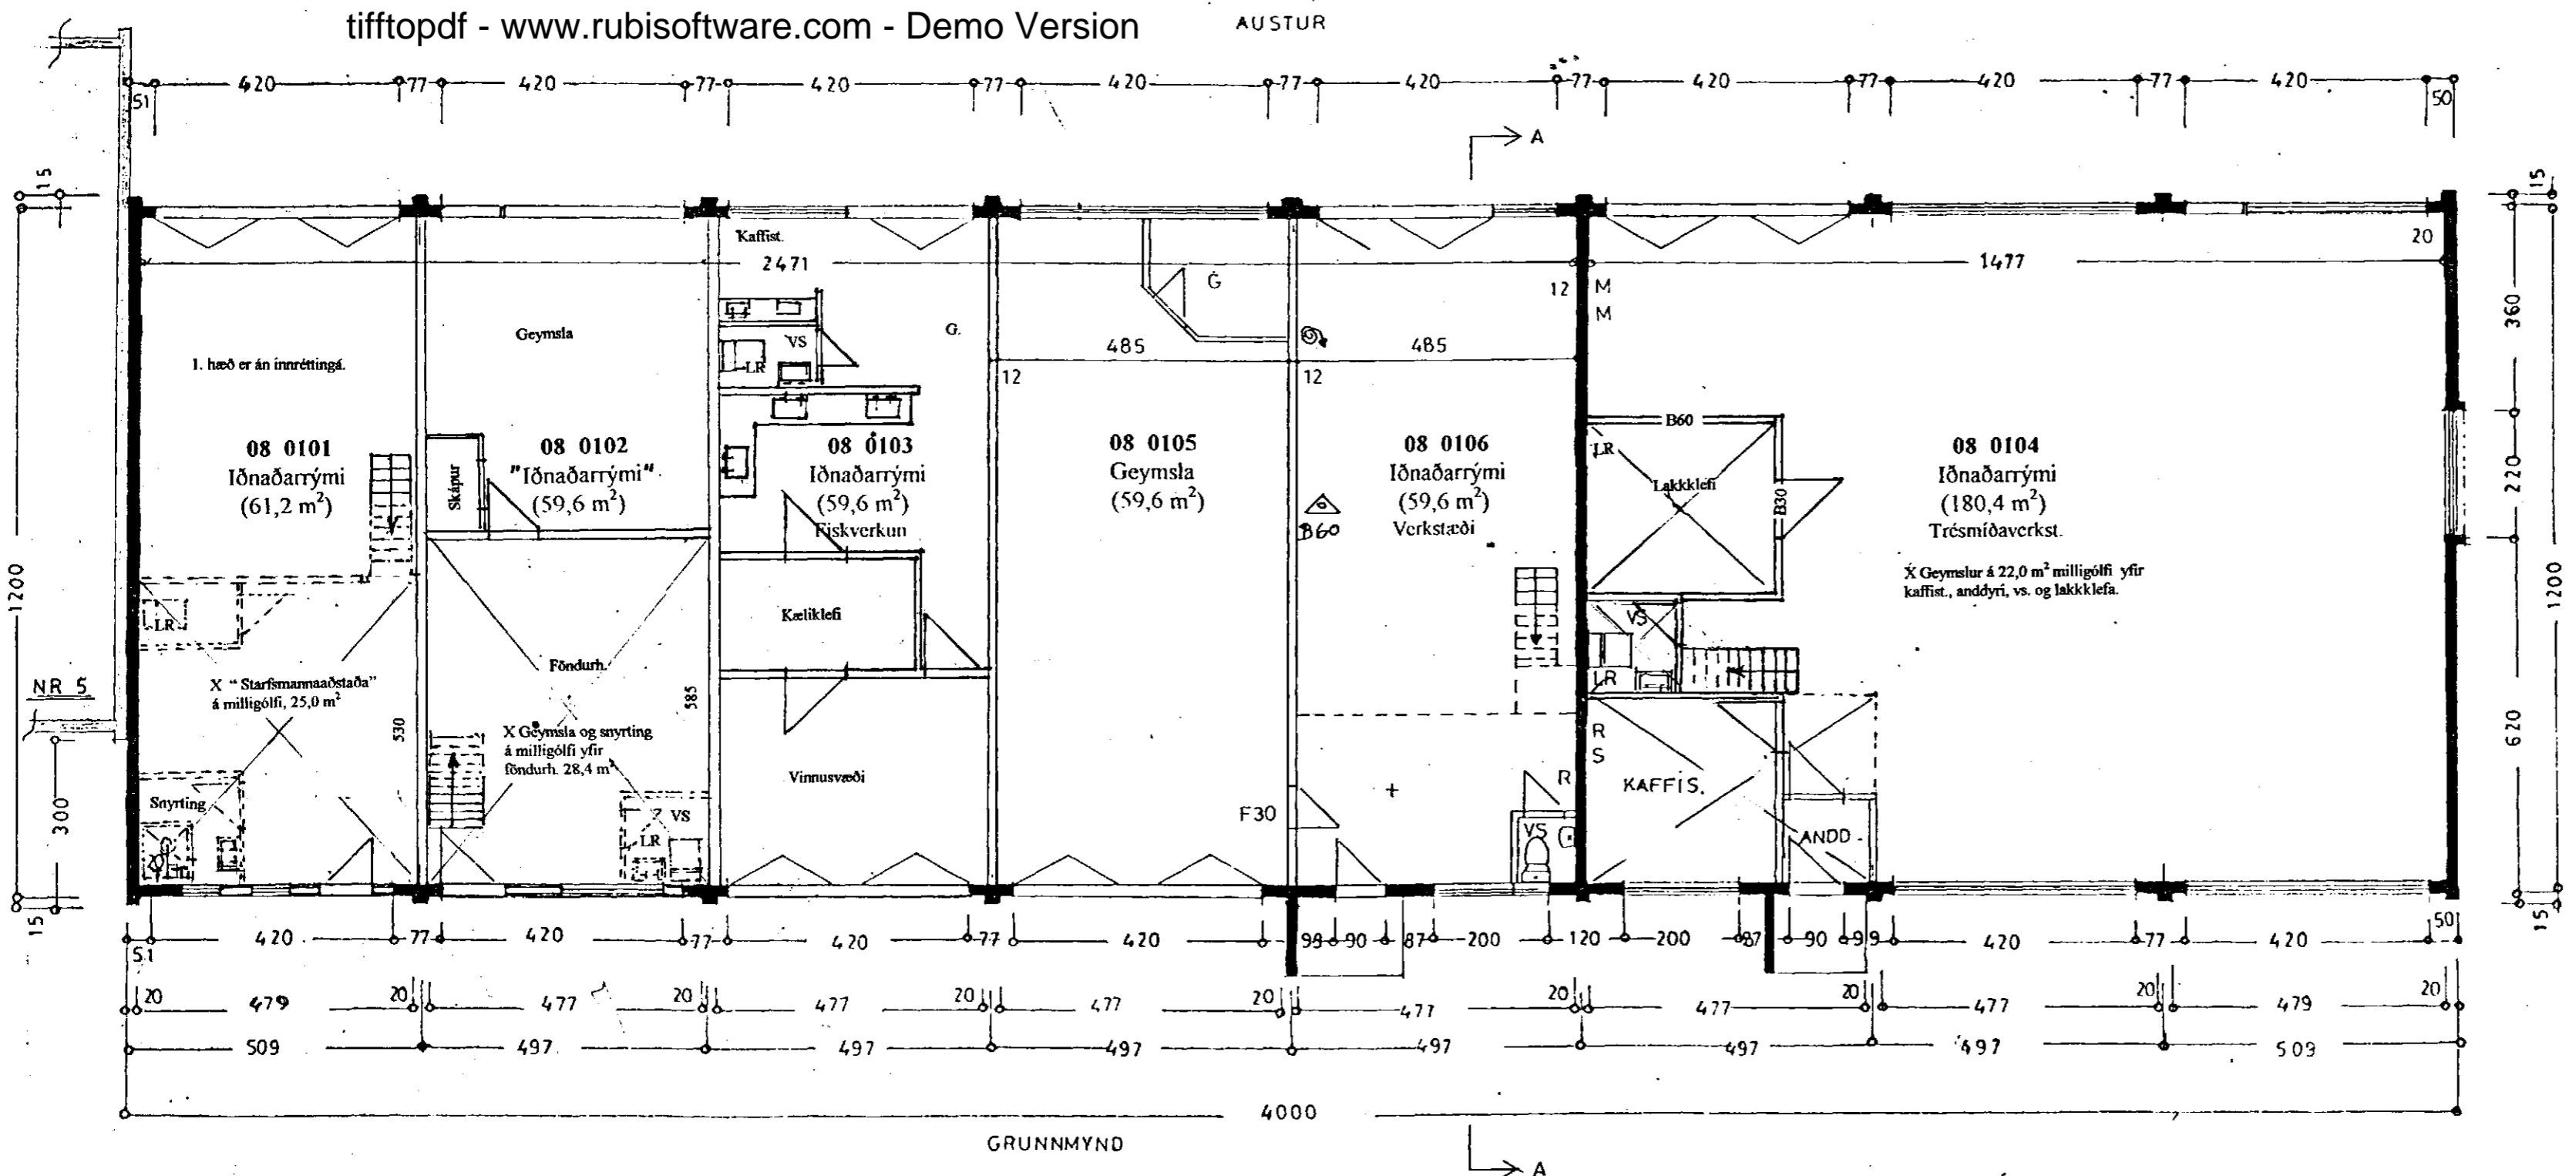


Samþykkt þann  
26 NOV. 1997 *BH*  
Byggingafulltrúinn í Hafnarfirði  
Erlendur Hjálmarsson  
Breytingar í MKK. 01-01, 01-02, 01-03  
01-04 ERKI SAMÁ  
VEGNA MKK 01-05 OG 01-06

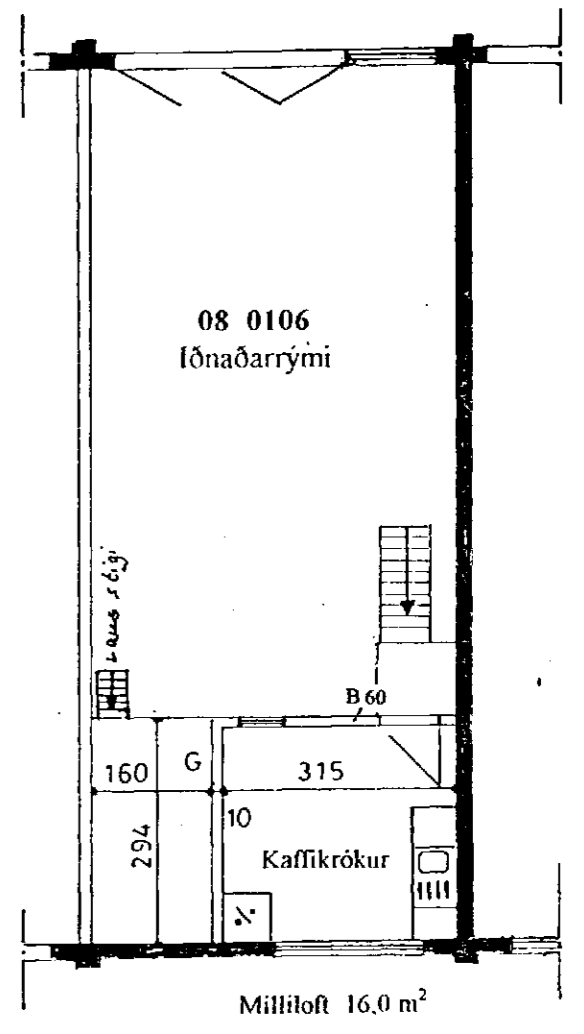

**Breytt innra skipulag:**  
 ▲ Milliveggur, B60 settur upp og fasteigninni 0105 breytt í tvo hluta, þ.e. 0105 og 0106.  
 Innfærð núverandi aðstaða og skipan í öðrum rýmum.  
 Hafnarfirði, 25/11 1997  
*E. Jónsson* (BLAÐ 4)  
 IÐNAÐARLÖD NORDAN KAPLAKRIKA  
 SKÚTAHRAUN, HÚS NR. 7.  
 ÚTLIT }  
 GRUNNMYND } 1:100  
 SNID }  
 Hafnarfirði 27. október 1997  
*E. Jónsson* / *Arnór F.*