


Samþykkt á fundi bygginga-
nefndar þ. 18.19. 1986
BYGGINGAUFULLTRÉGINN
Í HAFNARFIRÐI

Erlendur Hjartarson

NÝR GLUGGI

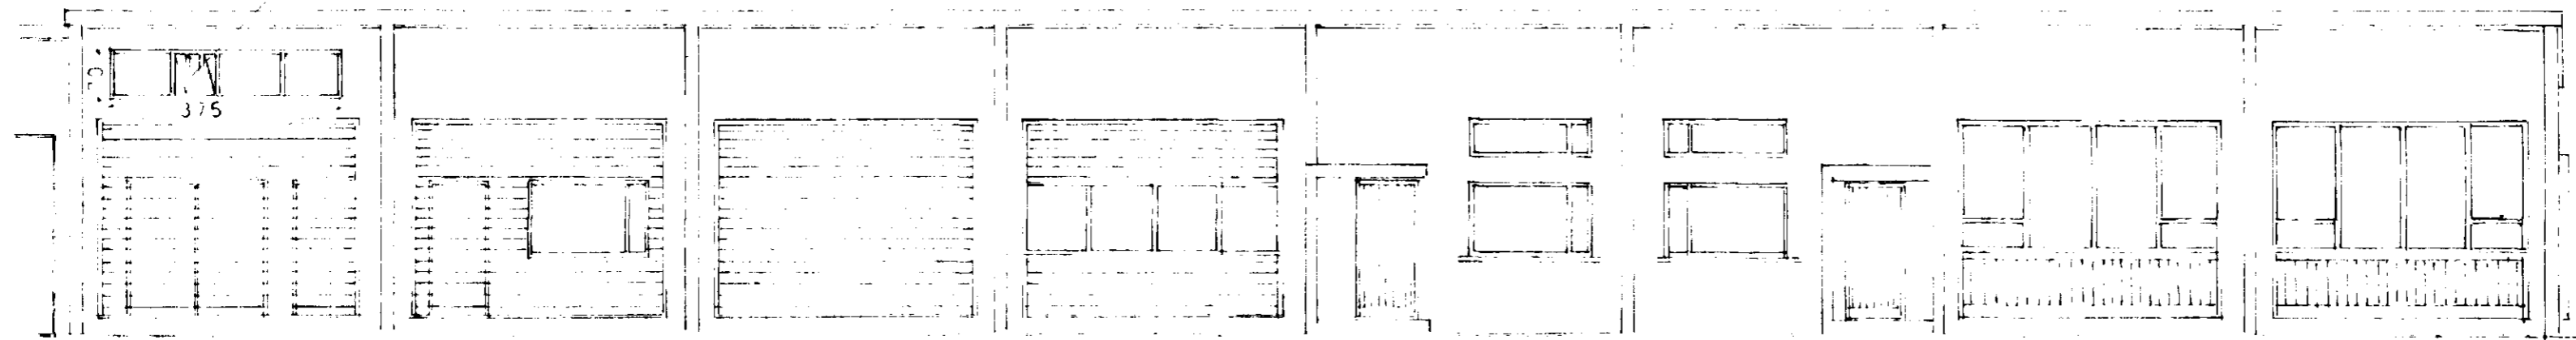

AUSTUR

tifftopdf - www.rubissoftware.com - Demo Version

SKÚTAHRAUN NR.7

NÝR GLUGGI
ÚTLÍT 1:100

Hafnarfirði 2. sept. 1986
A. Hjartarson