



**MALLOF**  
 Samþykkt á fundi bygginga-  
 nefndar p. 22.1.1992  
 BYGGINGARULLTRÚNN  
 Í HAFNARFIRDI

*Sampylan Eigningun brátt  
 Gísli Ágústsson 150160496  
 Þórunn Þórunn 12.12.1992*

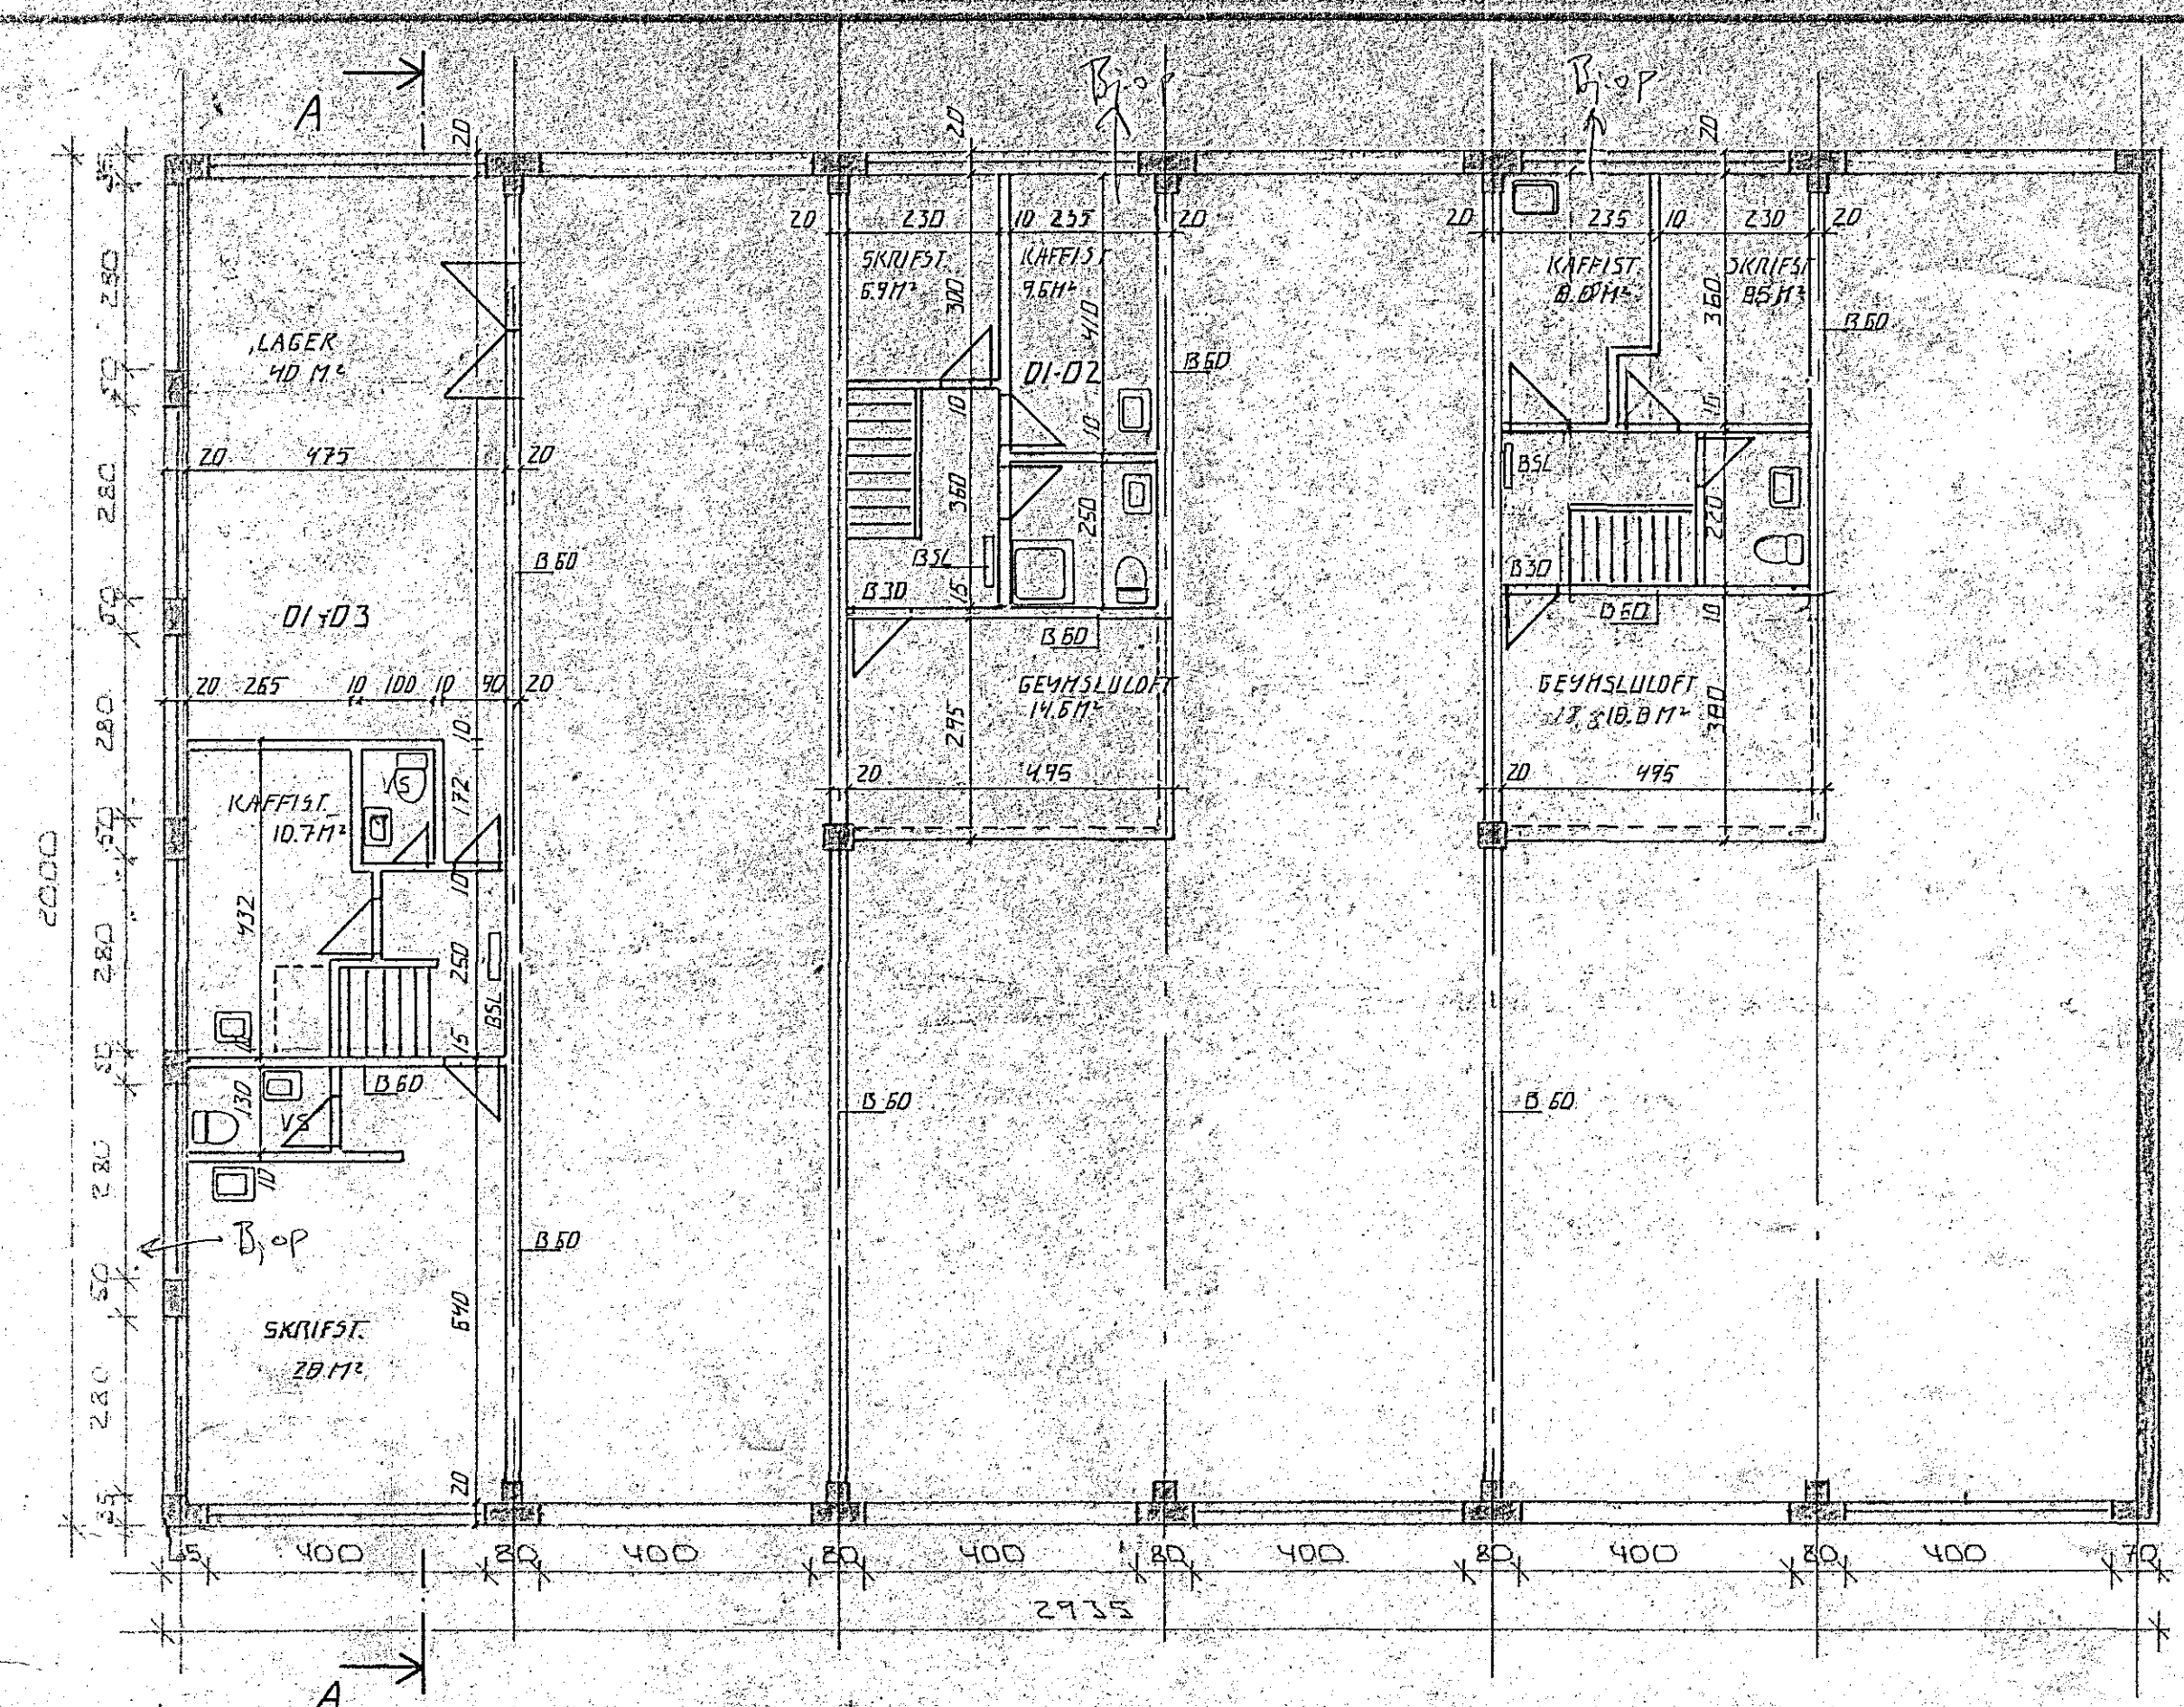


GRUNNMÝND EFRI HLUTA 1:100

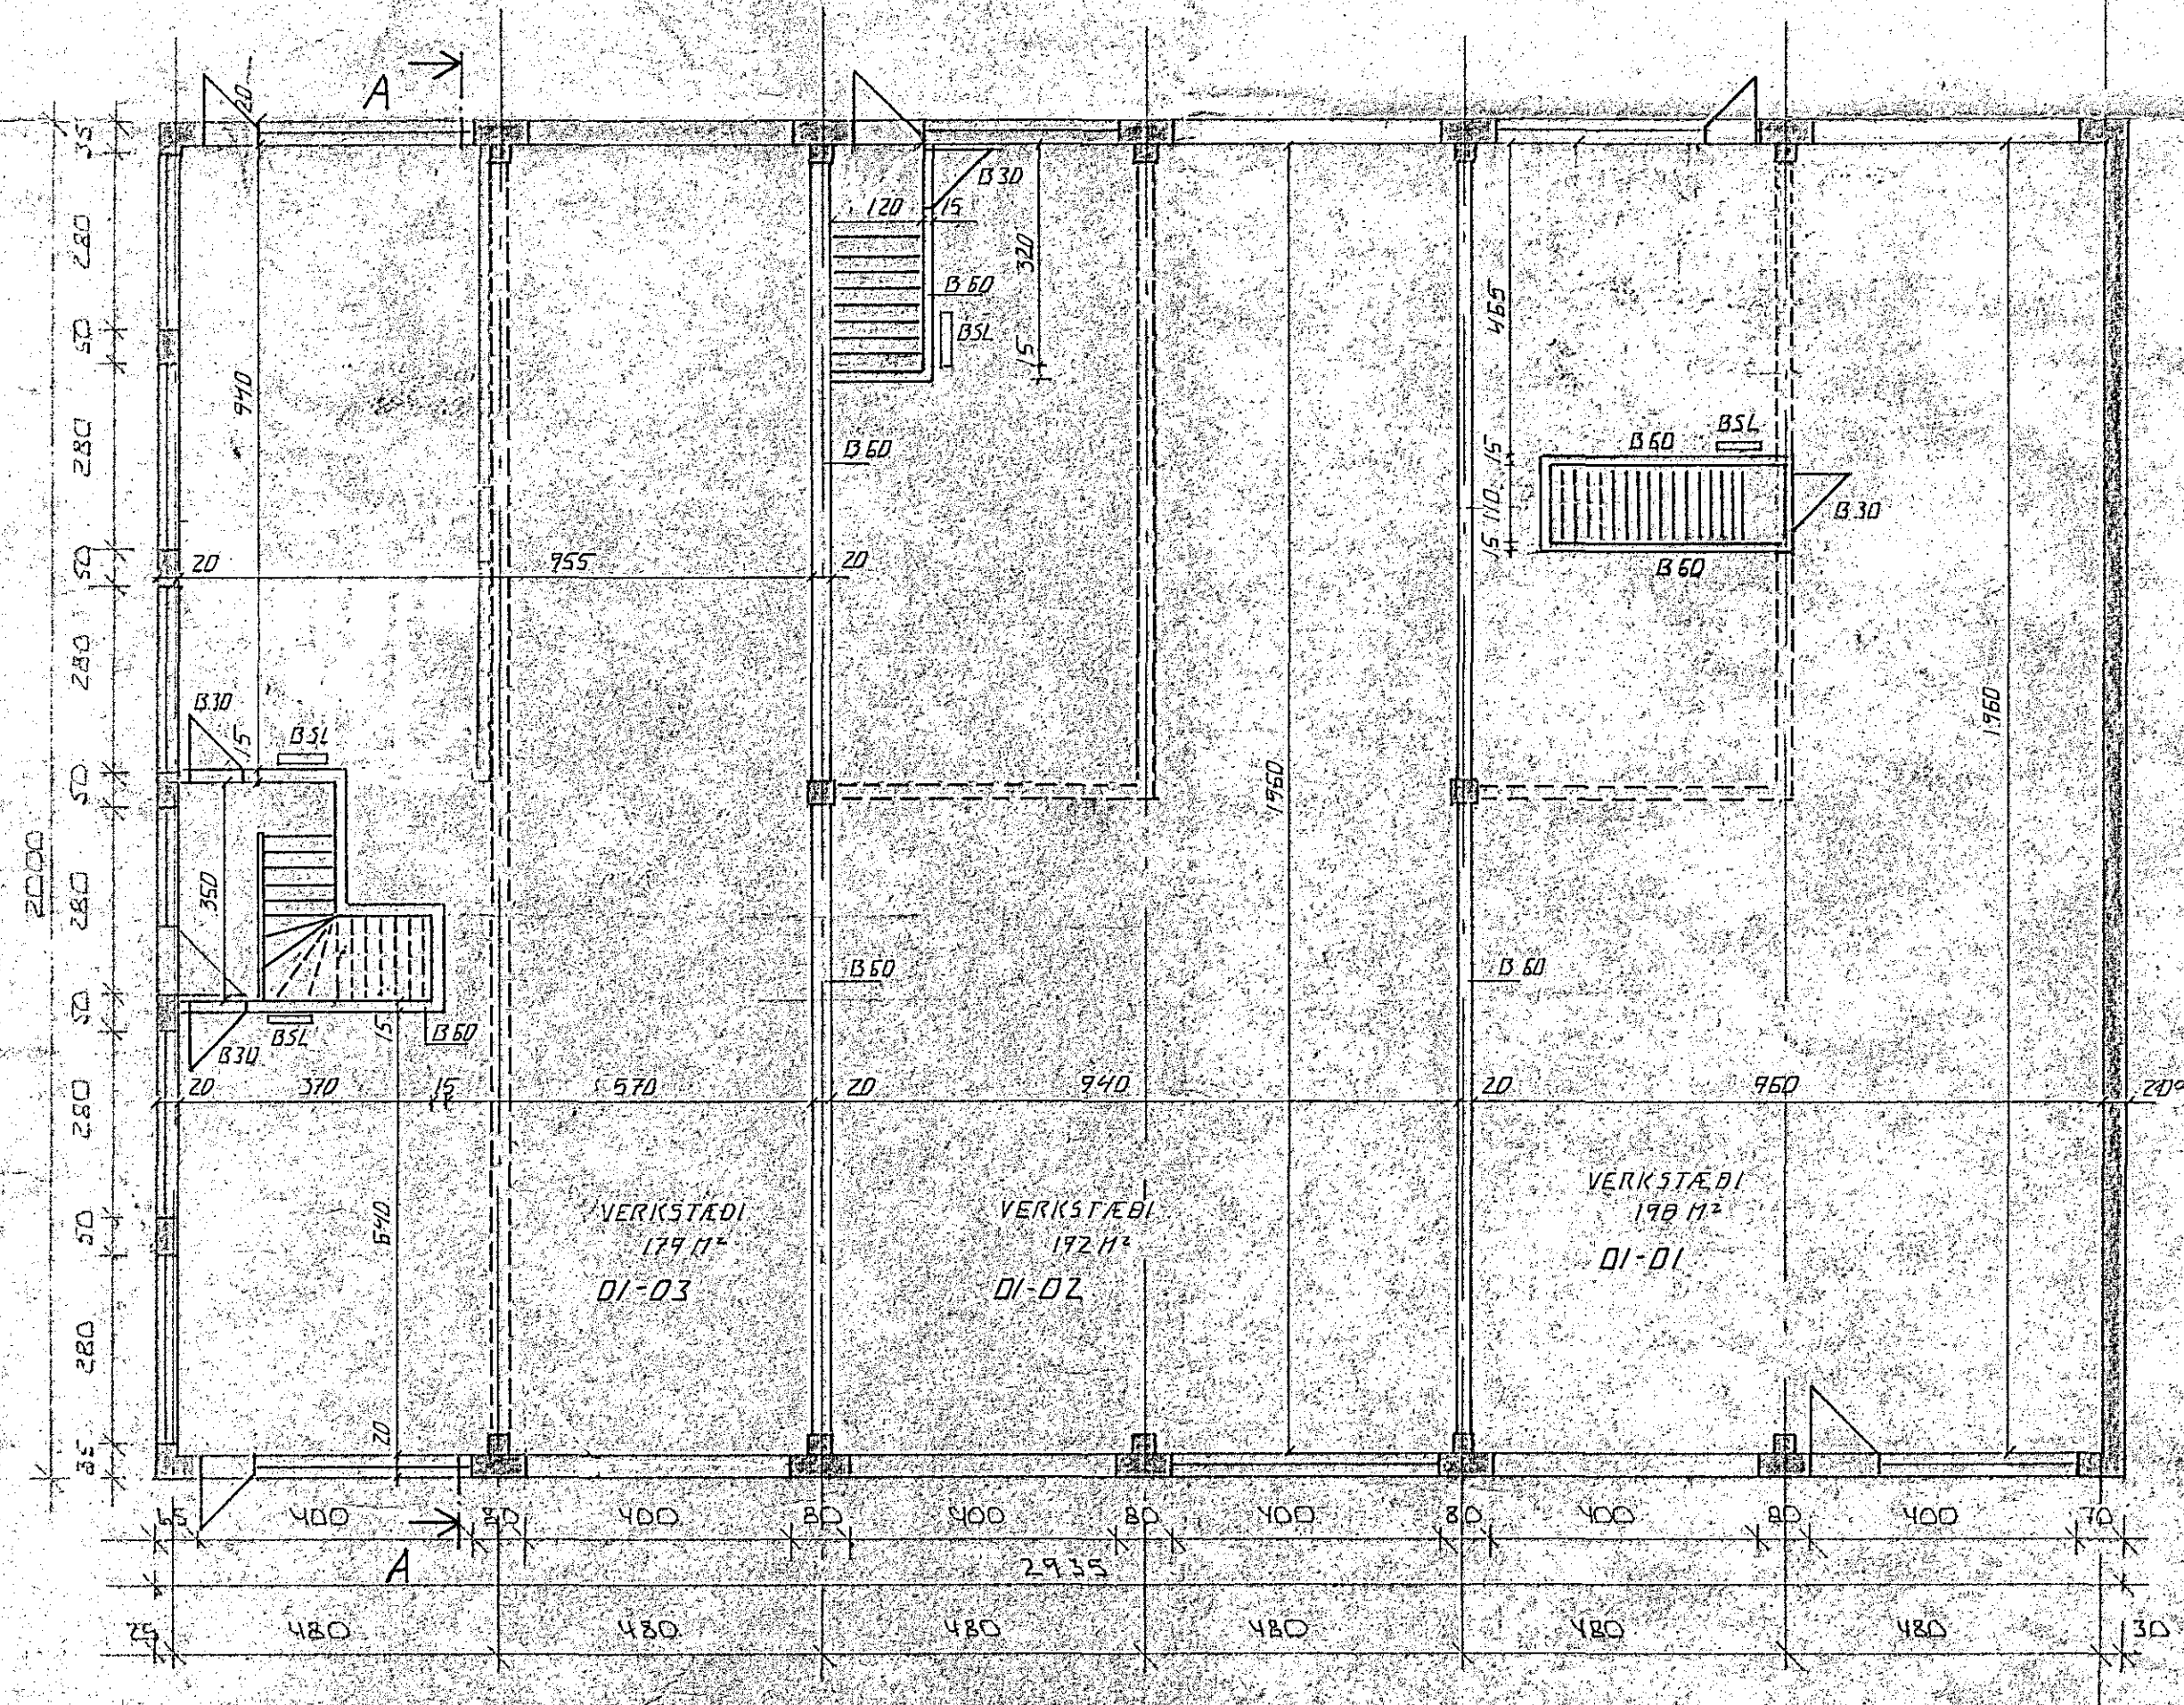


GRUNNMÝND 1:100




VESTUR

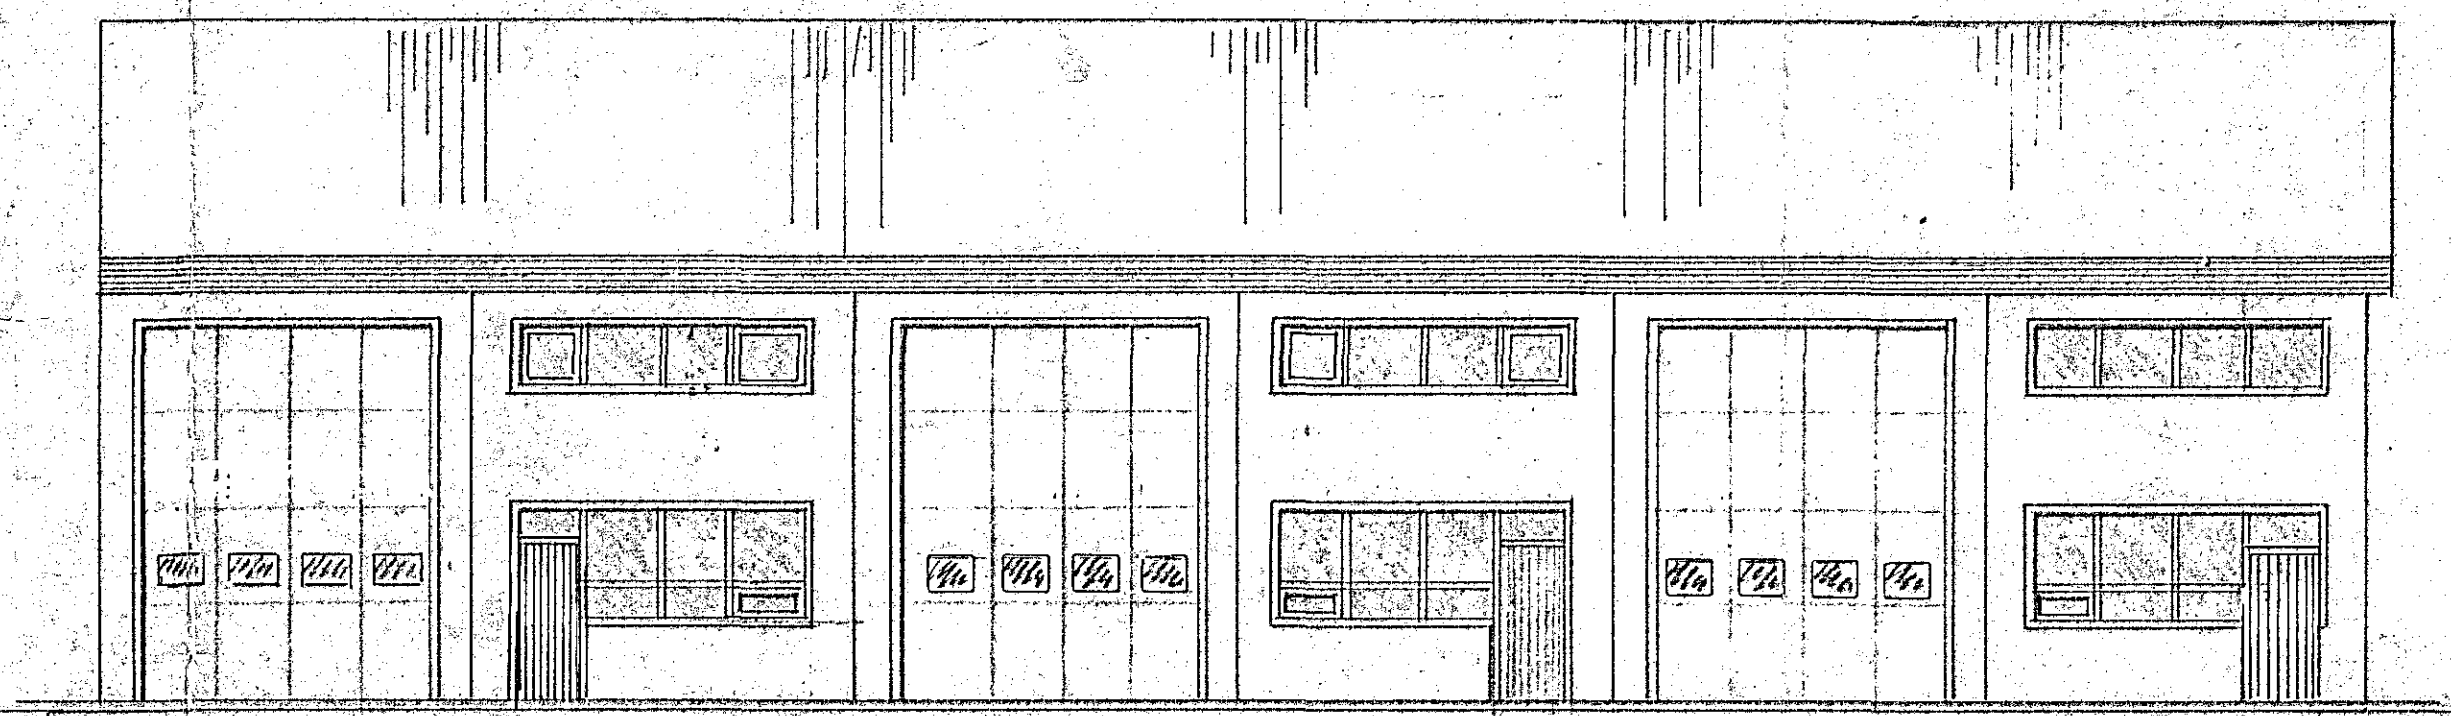


AUSTUR

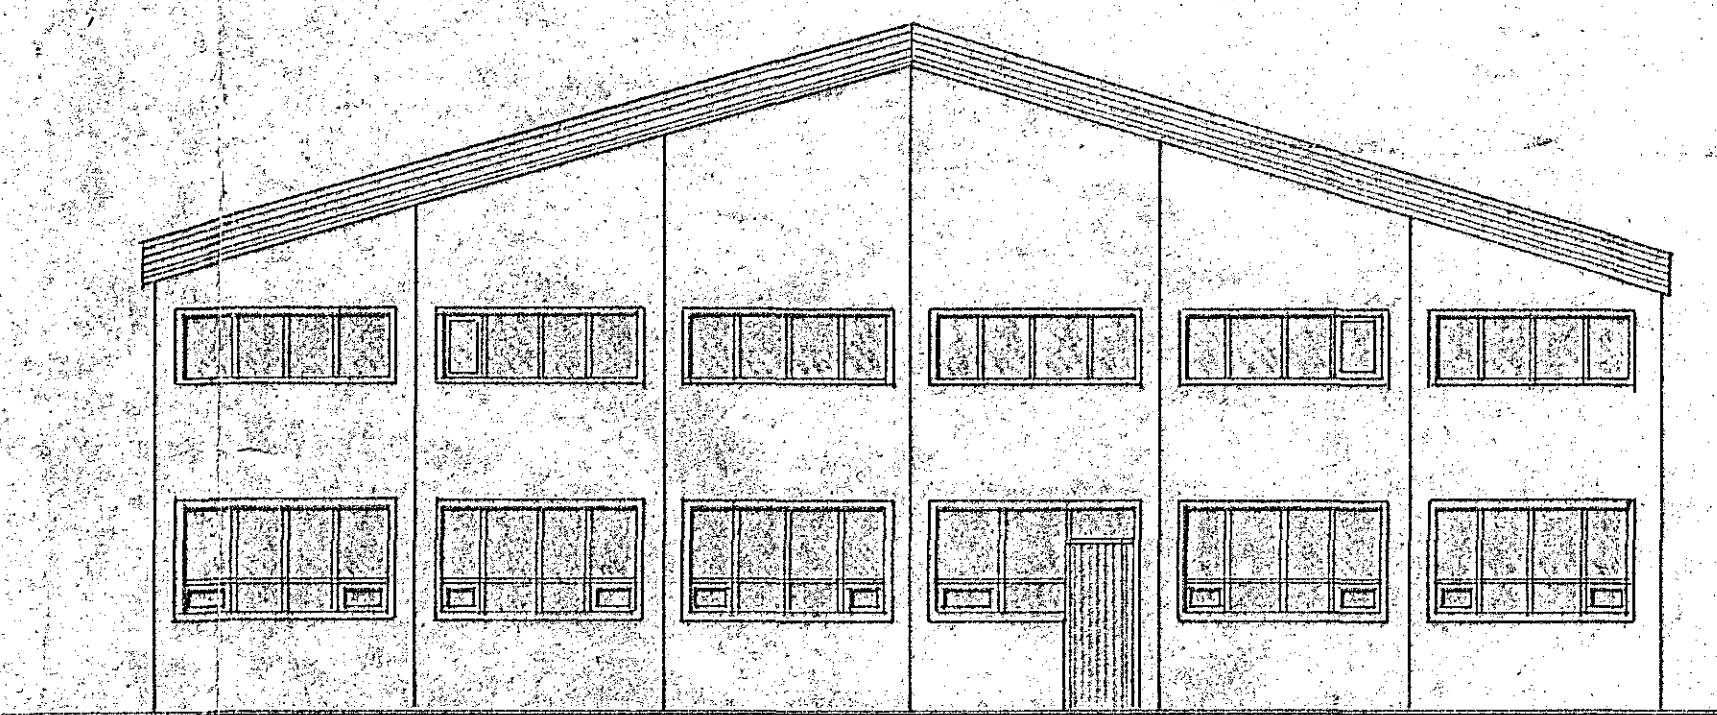

NORÐUR

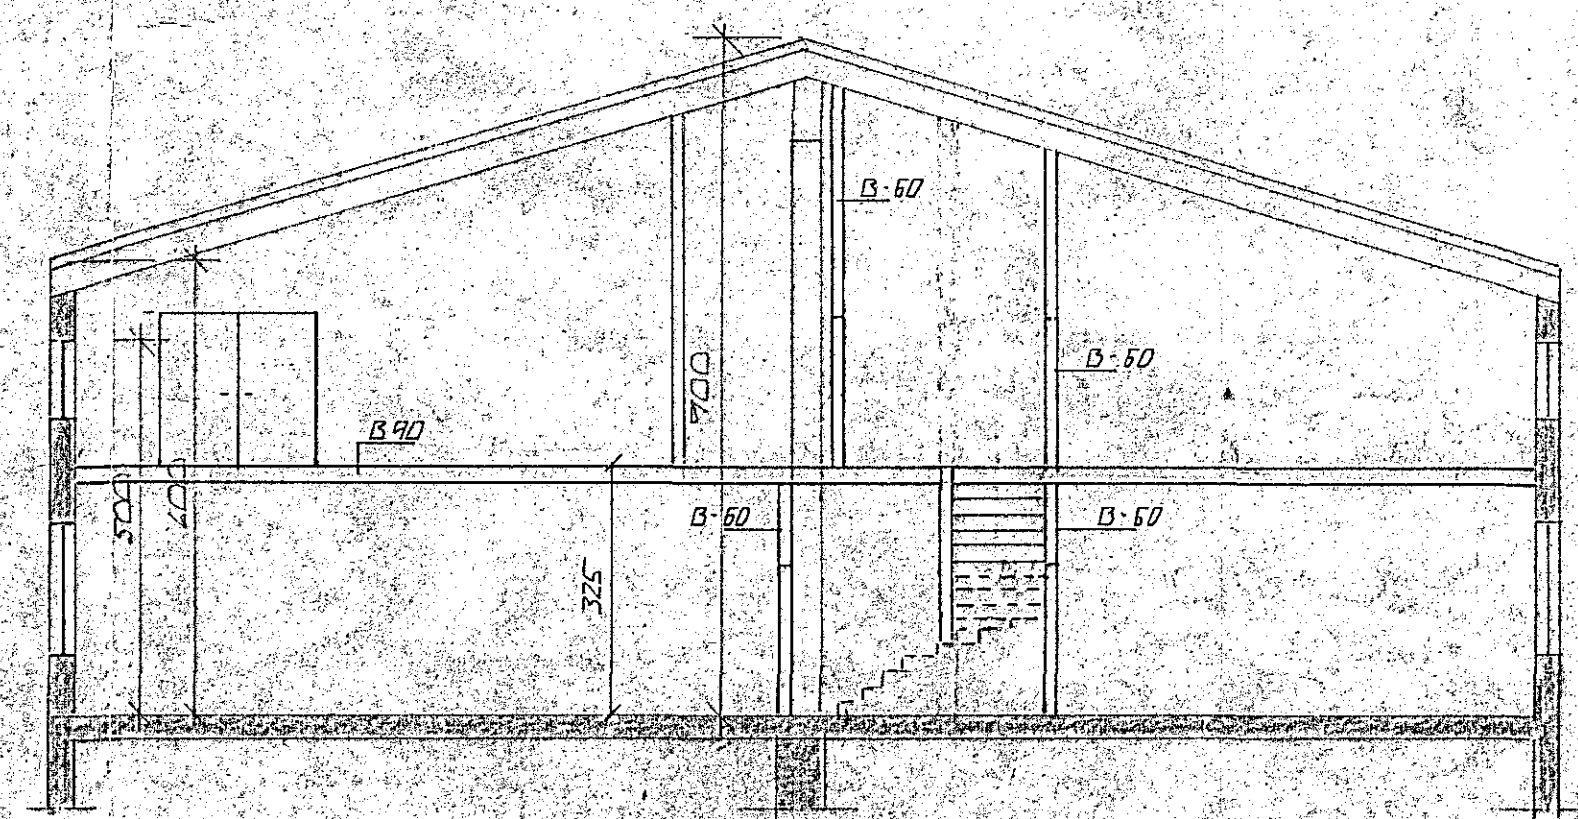

SNID A-A 1:100

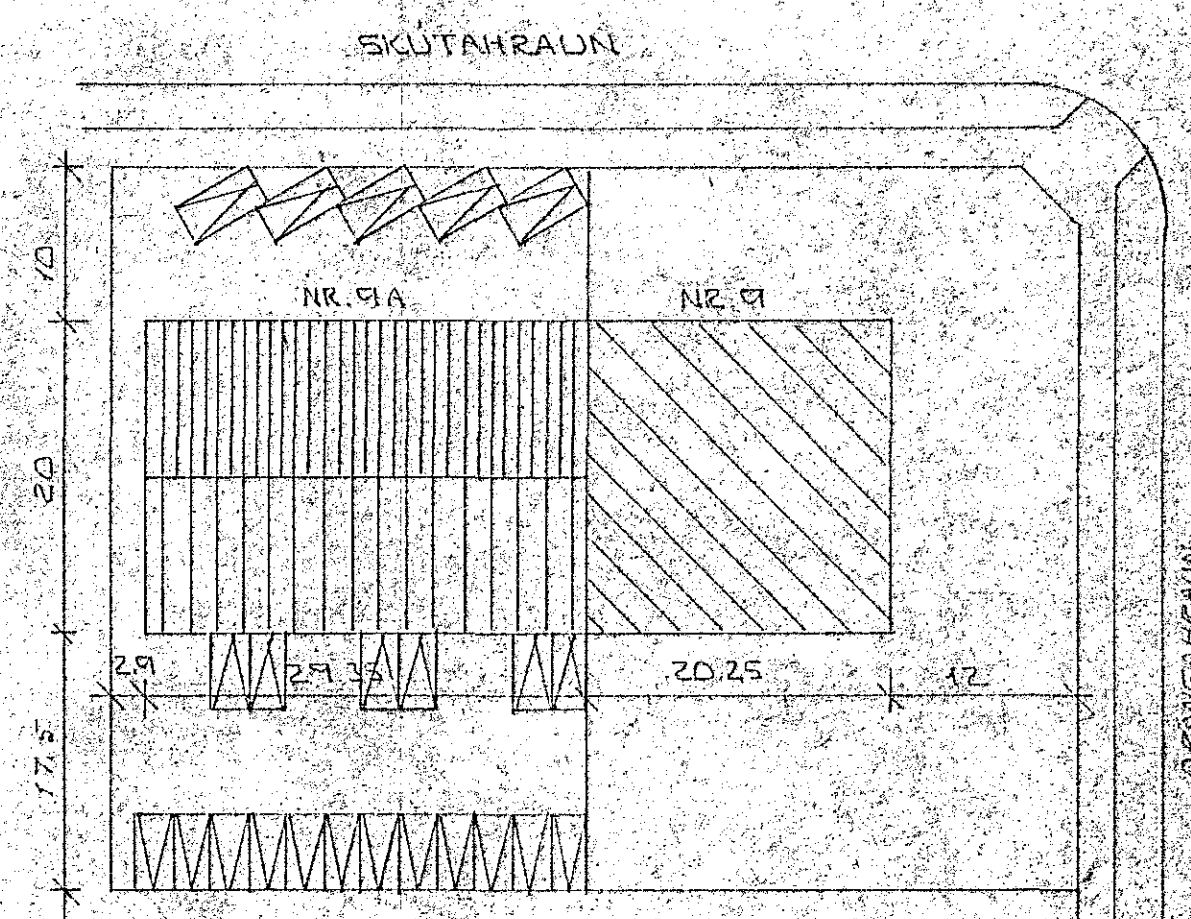

AFSTÖÐUMÝND 1:500

**SKÚTAHRAUN**  
 SKÚTAHRAUN 9A HAFNARFIRDI  
 L. N.E.O. 687 M² : 3528 M³  
 EFRA GOLF : 206 M² : 875 M³  
 SMÍ. 793 M² : 4003 M³  
 EINSTAKIR HLÚTAR:  
 D1-D1 : 250 M² : 1485 M³  
 D1-D2 : 244 M² : 1490 M³  
 D1-D3 : 296 M² : 1478 M³  
 NÝTINGARHLUTTFALL 0.52

**SKÝRNINGAR**  
 ELDVARNIR - FOLGA SKAL FYRIRHELMUM SKILDKVILLIÓSSTJÓRA  
 UM ELDVARNABUNAD OG STAÐSETNINGU HANS  
 BRUNAMÁSTOFNUN RÍKISINS  
 SAMPYKKT  
 8 JAN. 1992  
 Arni Arnason

D1	6.01.92	INNRETTINGU BÆYTT I D1-D1	27
D3	24.5.91	INNRETTINGU BÆYTT I D1-D3	27
D2	24.4.91	HILLILOFTUM, GELTUVIÐ	27
D1	24.11.81	HUG STEKKIÐ	
BR.NR.	DAGS	EDLI BÆYTINGAR	SIGN.
SKÚTAHRAUN 9A HAFNARFIRDI			DAGS DKT. 81
GRUNNMÝND - ÚTLIT - SNID - AFSTÖÐUM			HANNAÐ 78
MELDKV. 1:100 A, 1:500			TEKNAÐAR
SIGURÐUR ÞORLEIFSSON TEKNIFRÉÐIÐ			VEK.NR. 8747
STRANDGÖTU 11 HAFNARFIRDI SÍM. 51151			GLAS.NR. 0-01