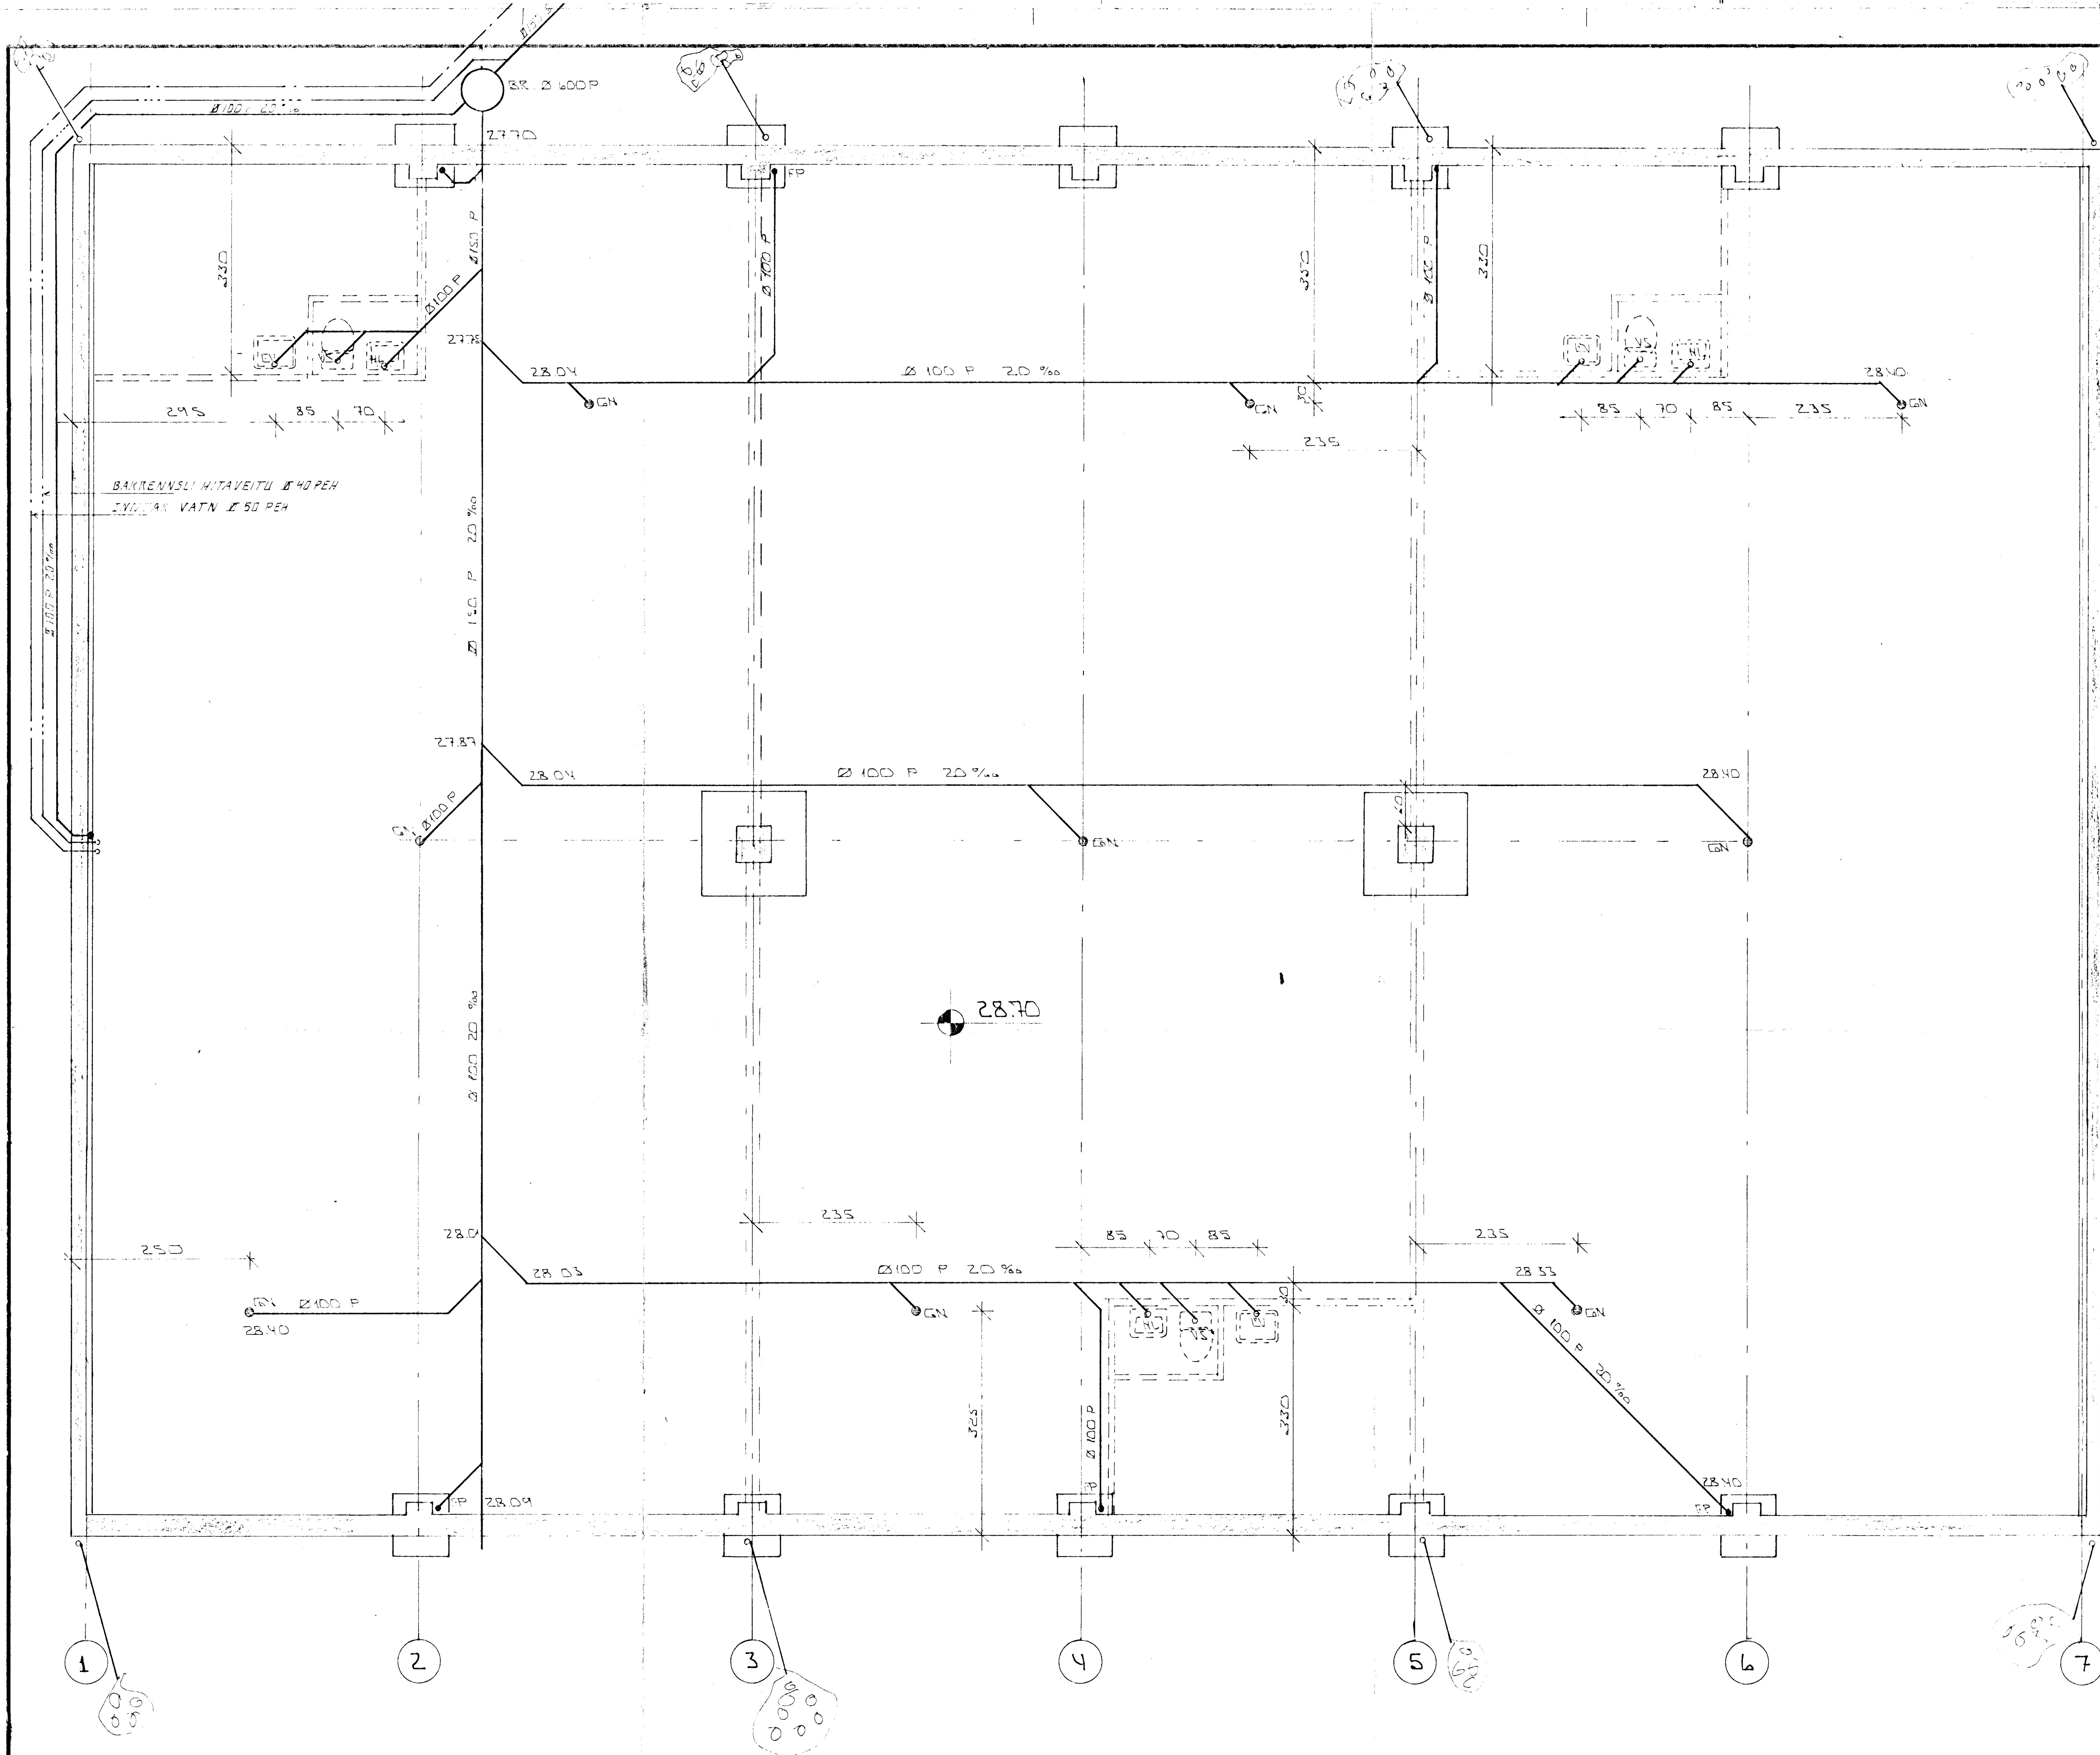

GRUNNMYND 1:50

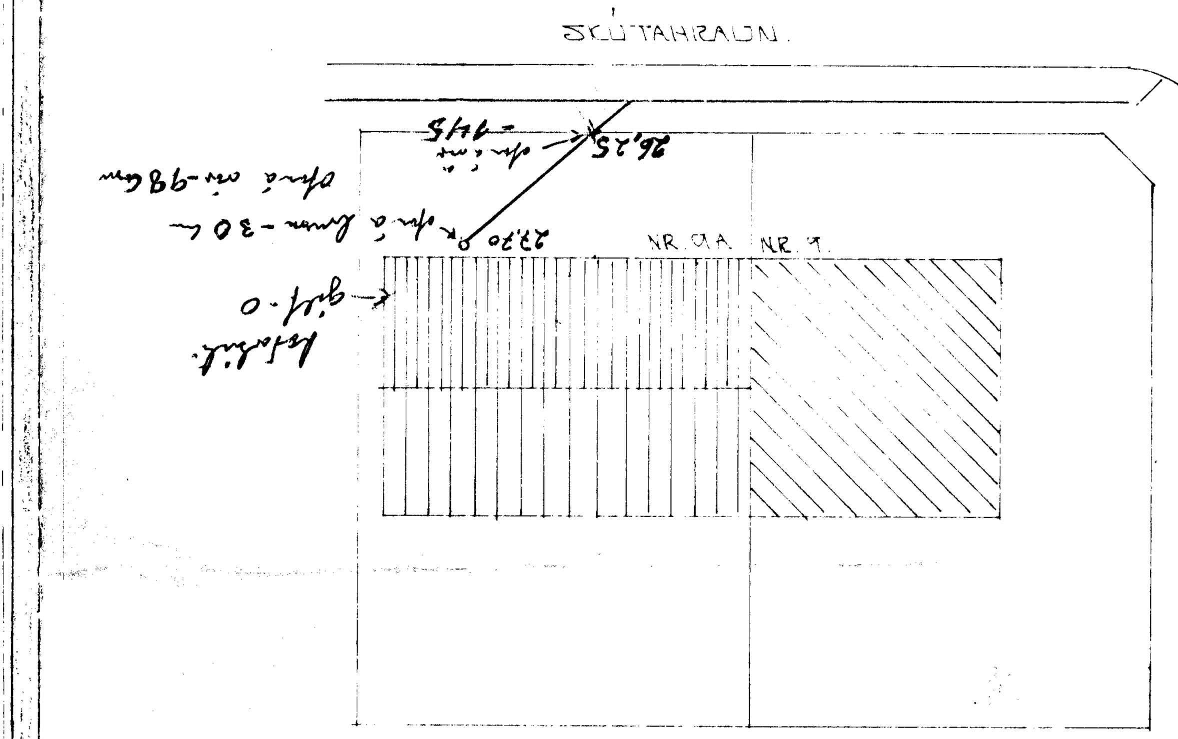

AFSTÖÐUMYND 1:500

27 DEC 1990
HAFNARFJARÐARBÆR
BYGGINGAFULLTRÚINN

BR.NR.	DAGS	EÐLI BREYTINGAR	SIGN.
1	14.12.90	INNTAKI BREYTT	S.Þ.

SKÚTAHRAUN 9A HAFNARFIRÐI	DAGS. APRÍL 88
GRUNNMYND GRUNNLAGNA. AFSTÖÐUMYND	HANNAÐ
	TEIKNAÐ
MÆLIKV. 1:50 1:500	VERK NR. 8747
SIGURÐUR ÞORLEIFSSON TÆKNIFRÆÐINGUR F.T.F.I. STRANDGÖTU 11 HAFNARFIRÐI SÍMI 54751	BLAÐ NR. 2-02