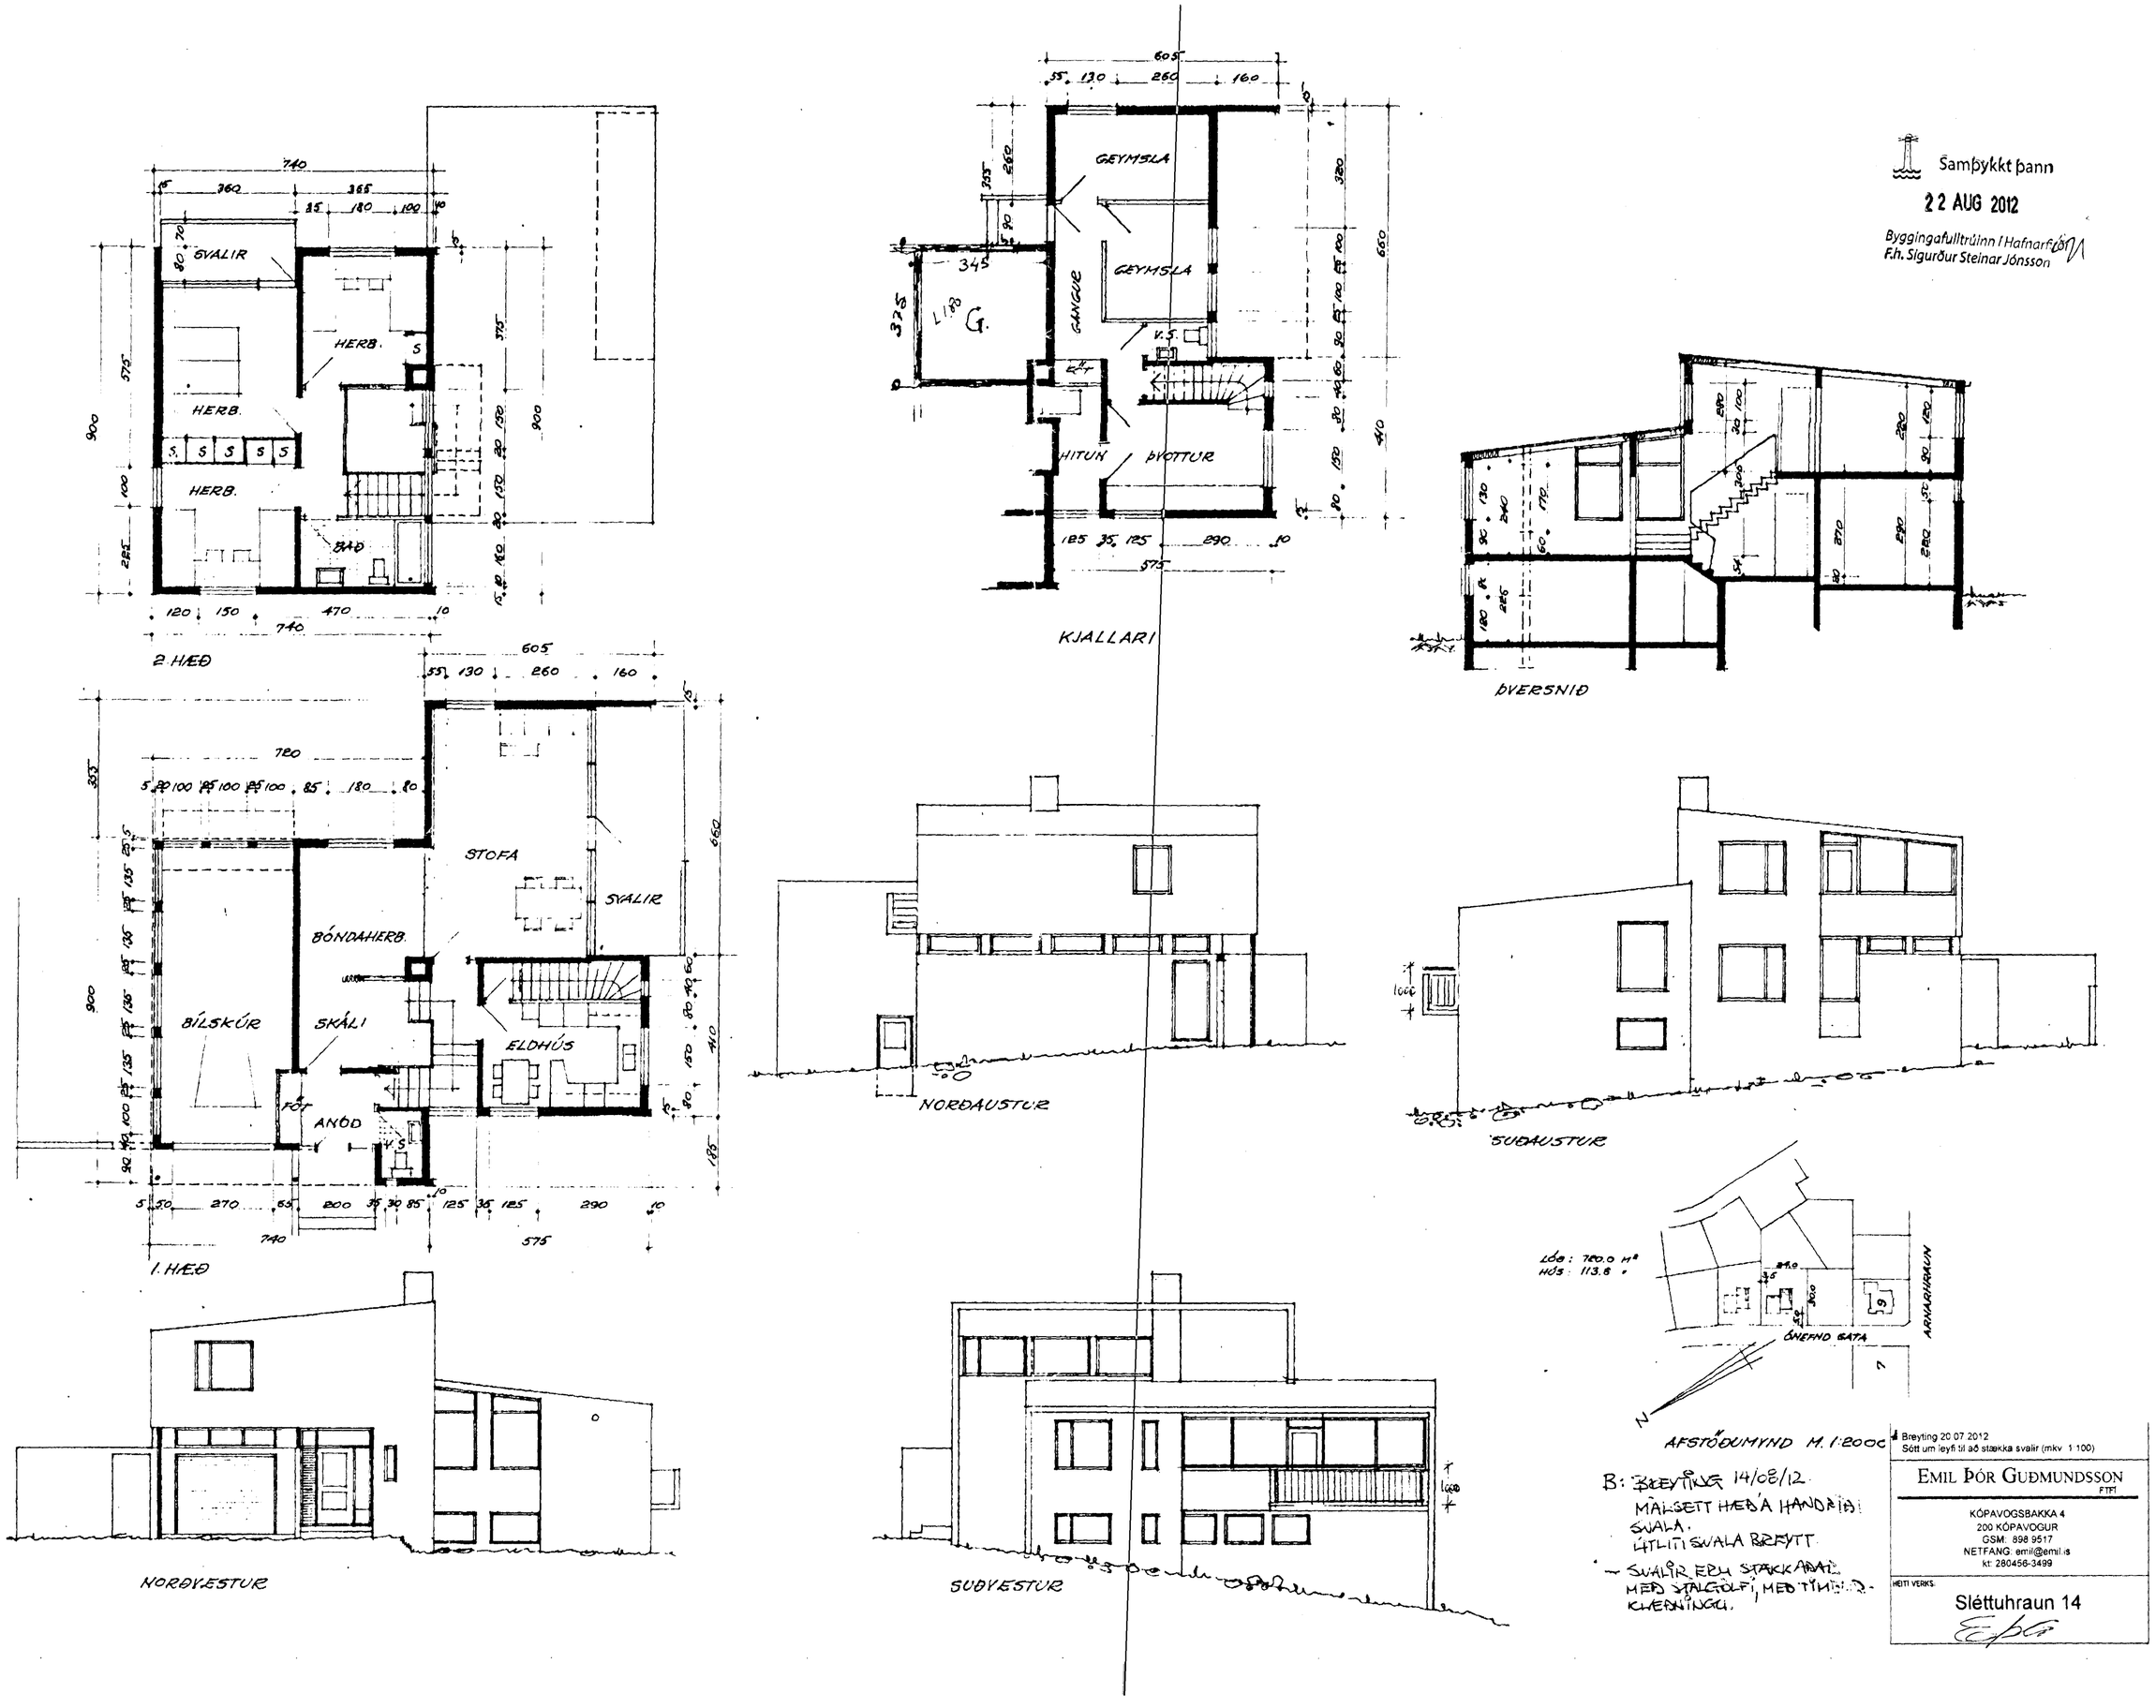

Samþykkt þann
22 AUG 2012
Byggingafulltrúinn í Hafnarfirði
F.h. Sigurður Steinar Jónsson
SVALIR
HERB.
HERB.
HERB.
BAÐ
2. HÆÐ
GEYMSLA
GEYMSLA
GANGUR
HITUN
ÞVOTTUR
KJALLARI
ÞVERSNIÐ
STOFA
SVALIR
BÓNDAHERB.
BÍLSKÚR
SKÁLI
ELDHÚS
FÓT
ANÓD
1. HÆÐ
NORÐAUSTUR
SUÐAUSTUR
NORÐVESTUR
SUÐVESTUR
LÓÐ: 720.0 M²
HÚS: 113.8 "
ÓNEFND GATA
ARNARHRAUN
AFSTÖÐUMYND M. 1:2000
B: BREYTING 14/08/12
MÁLSETT HÆÐ Á HANDRIÐI SVALA.
ÚTLITI SVALA BREYTT
– SVALIR ERU STÆKKAÐAR MEÐ STÁLGÓLFI, MEÐ TÍMBURKLÆÐNINGU.
Breyting 20.07.2012
Sótt um leyfi til að stækka svalir (mkv. 1:100)
EMIL ÞÓR GUÐMUNDSSON
FTFÍ
KÓPAVOGSBAKKA 4
200 KÓPAVOGUR
GSM: 898 9517
NETFANG: emil@emil.is
kt: 280456-3499
HEITI VERKS:
Sléttuhraun 14