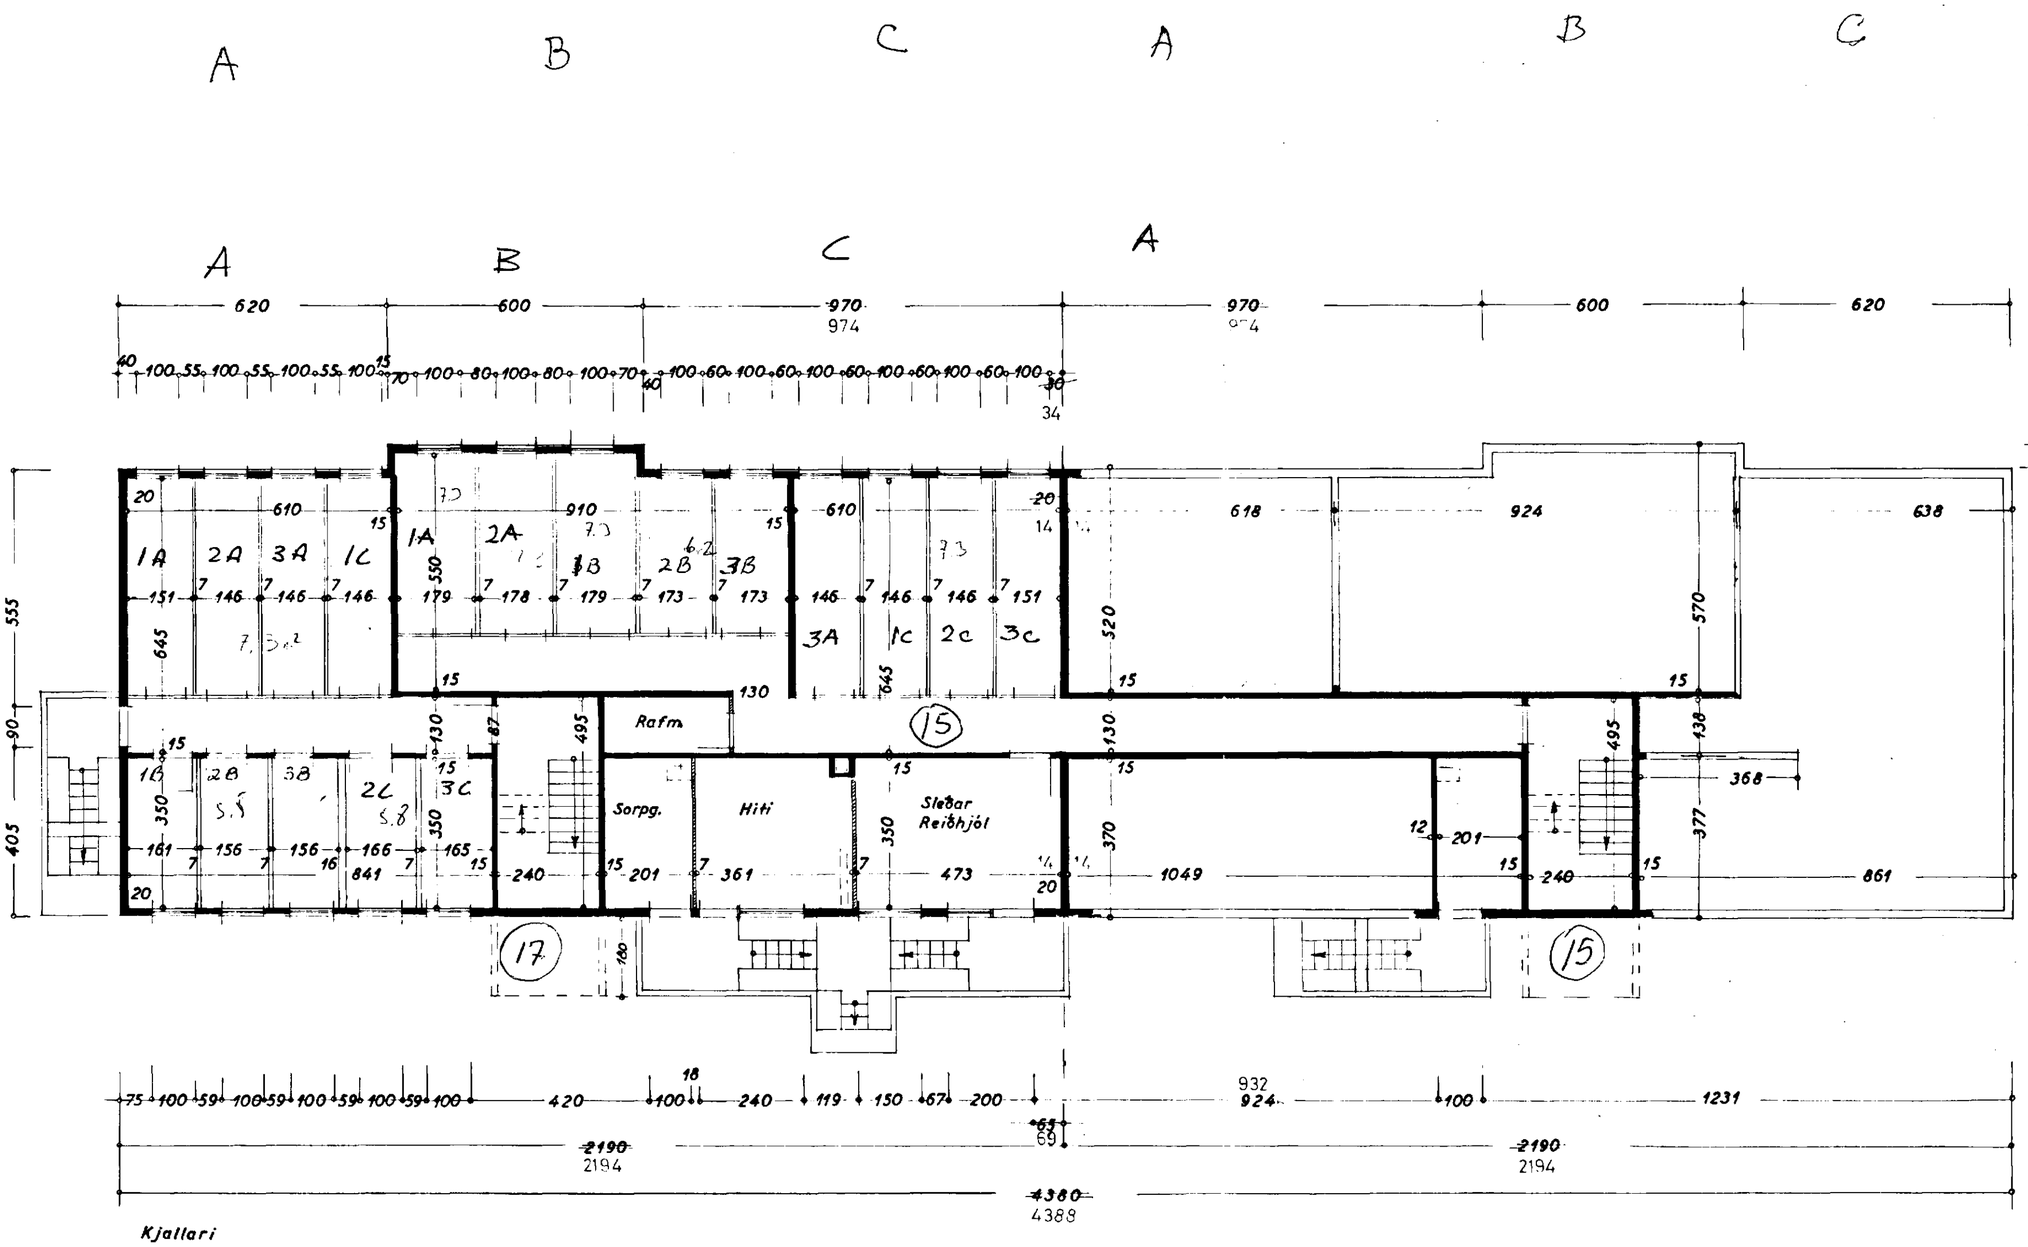

Geymslum innhlutað af skrifstofu borgarverkfræðings þ. 24/4 '72.

Björn Ámason

Á. Sigurðsson

SLÉTTAHRAUN NR. 15-17

BLAÐ 4

Grunnmynd af kjallara

1:100

Hafnarfirði í ágúst 1965

G. Óskarsson / Á. Sigurðsson