


Gera skal loftrásir fyrir viftur í eldhús.

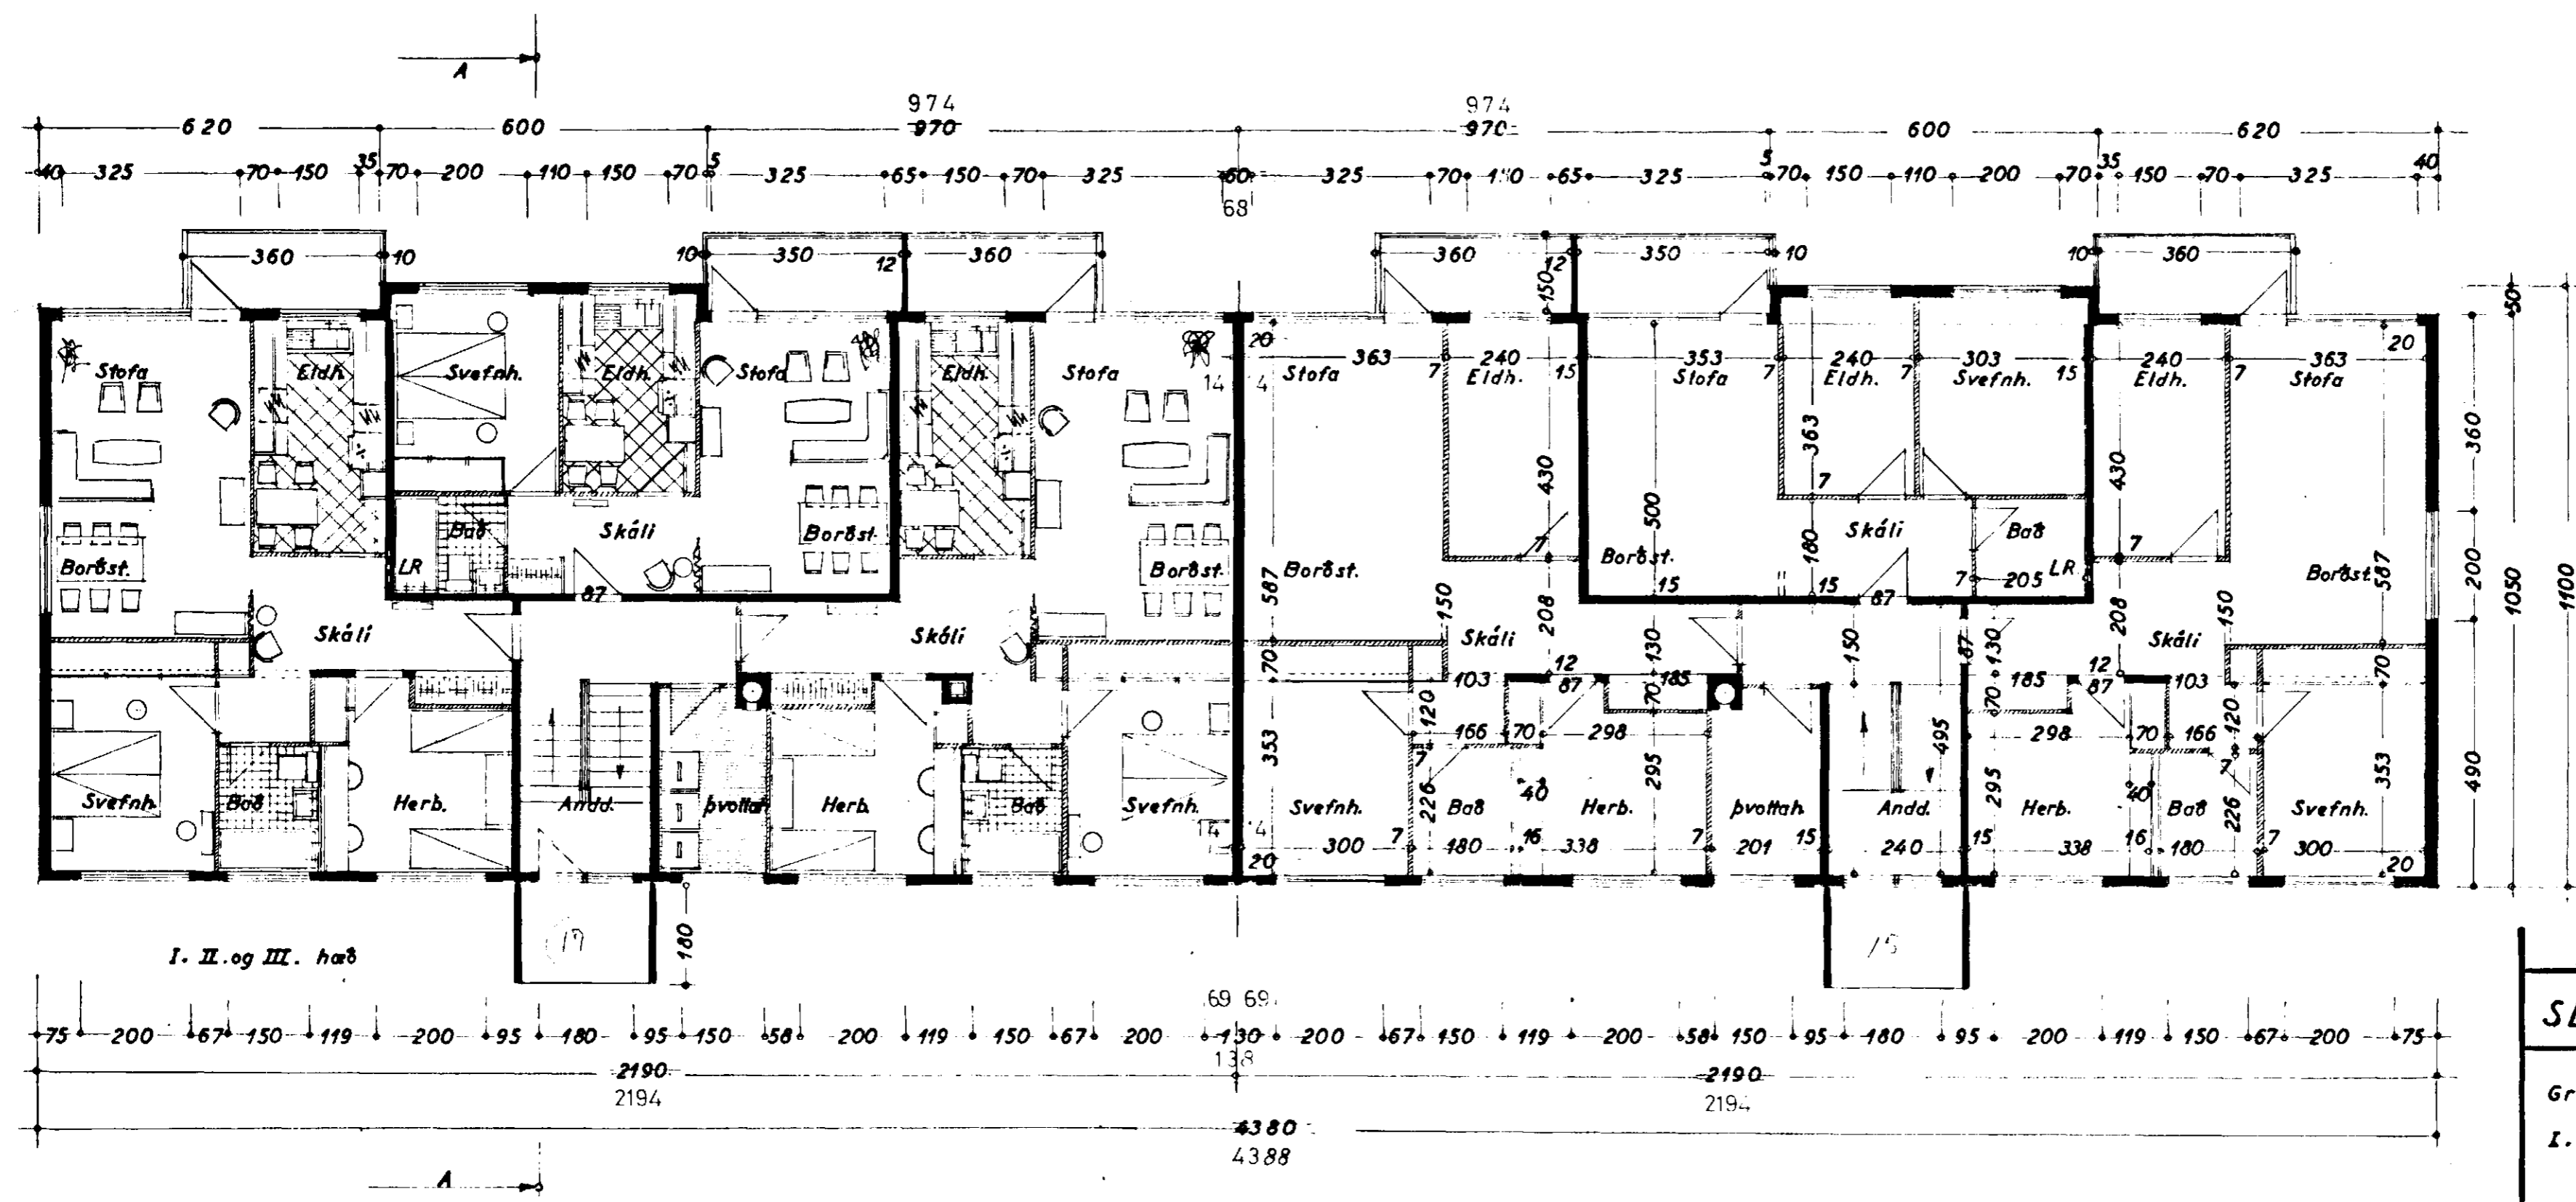

PM

**SLÉTTAHRUN NR 13-77**

BLAÐ 3

Grunnmynd af  
I. II. III. hæð 1:100

Hafnarbætur á ágúst 1965  
Eg. Óskarsson / P. Þorgeirsson