


HÚS SIGURBJÓRNS KRISTINSSONAR  
 SLÉTTUHAUNI 18 HAFNARFIRÐI  
 M.1:100.


Stúdíó m. Halldór Guðmundsson  
 m. m. Sigurjóni Jónsson

Samþykkt á fundi bygginga-  
 nefndar þ. 20. 6. 1961  
 BYGGINGAFULLTRÚINN  
 Í HAFNARFIRÐI  
 Jón Bergsson


Þiplagn meistarari:  
 Jón Pálsson

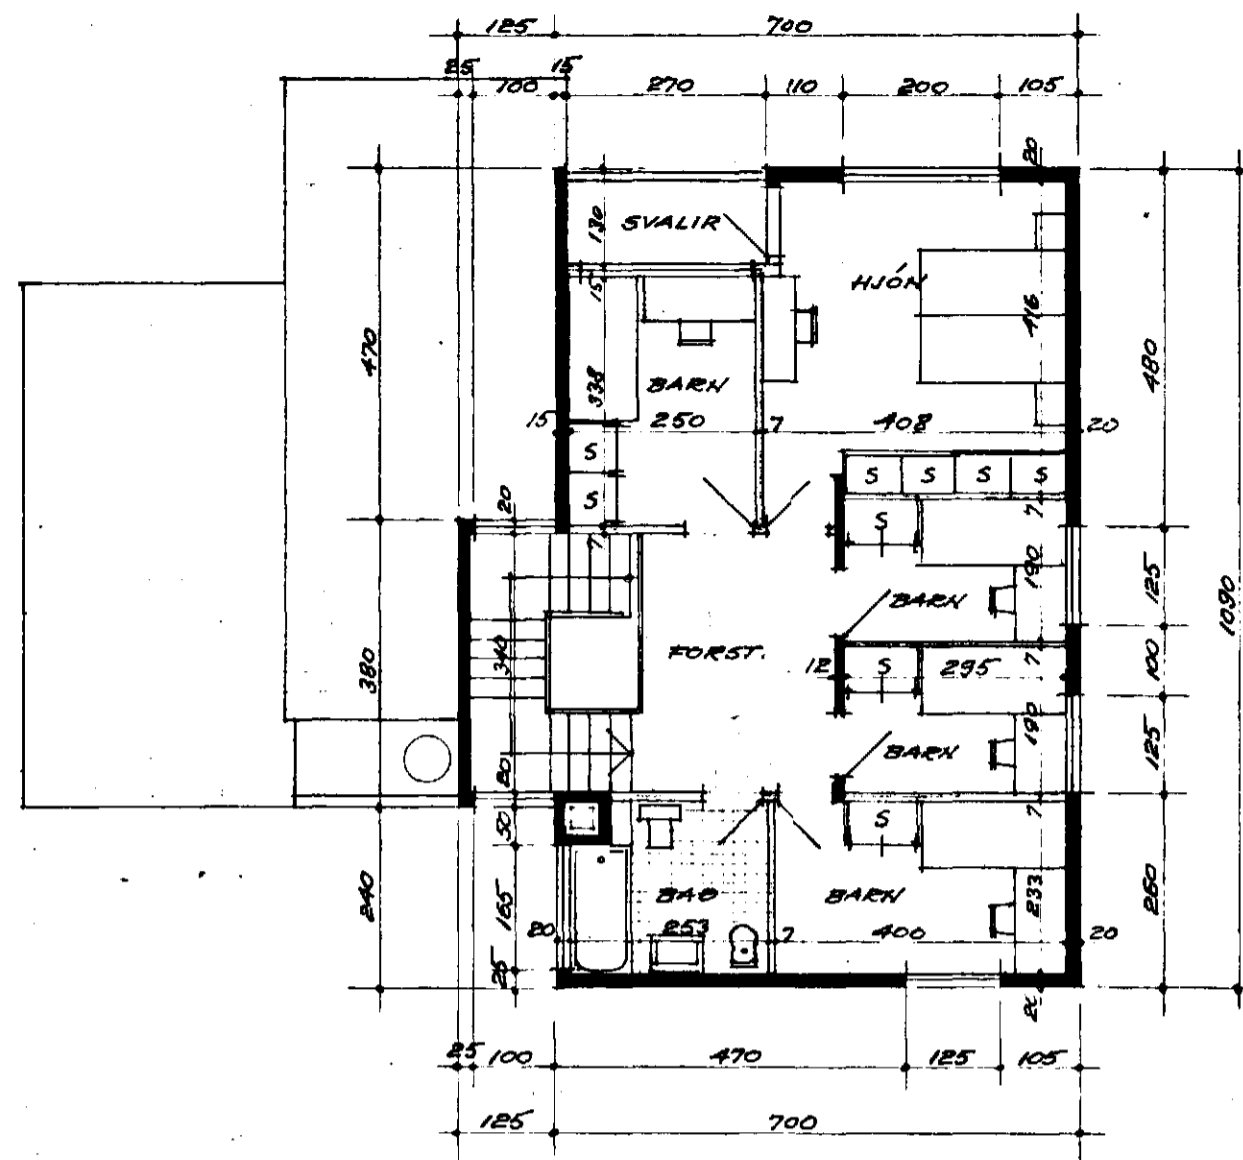


2. HÆÐ

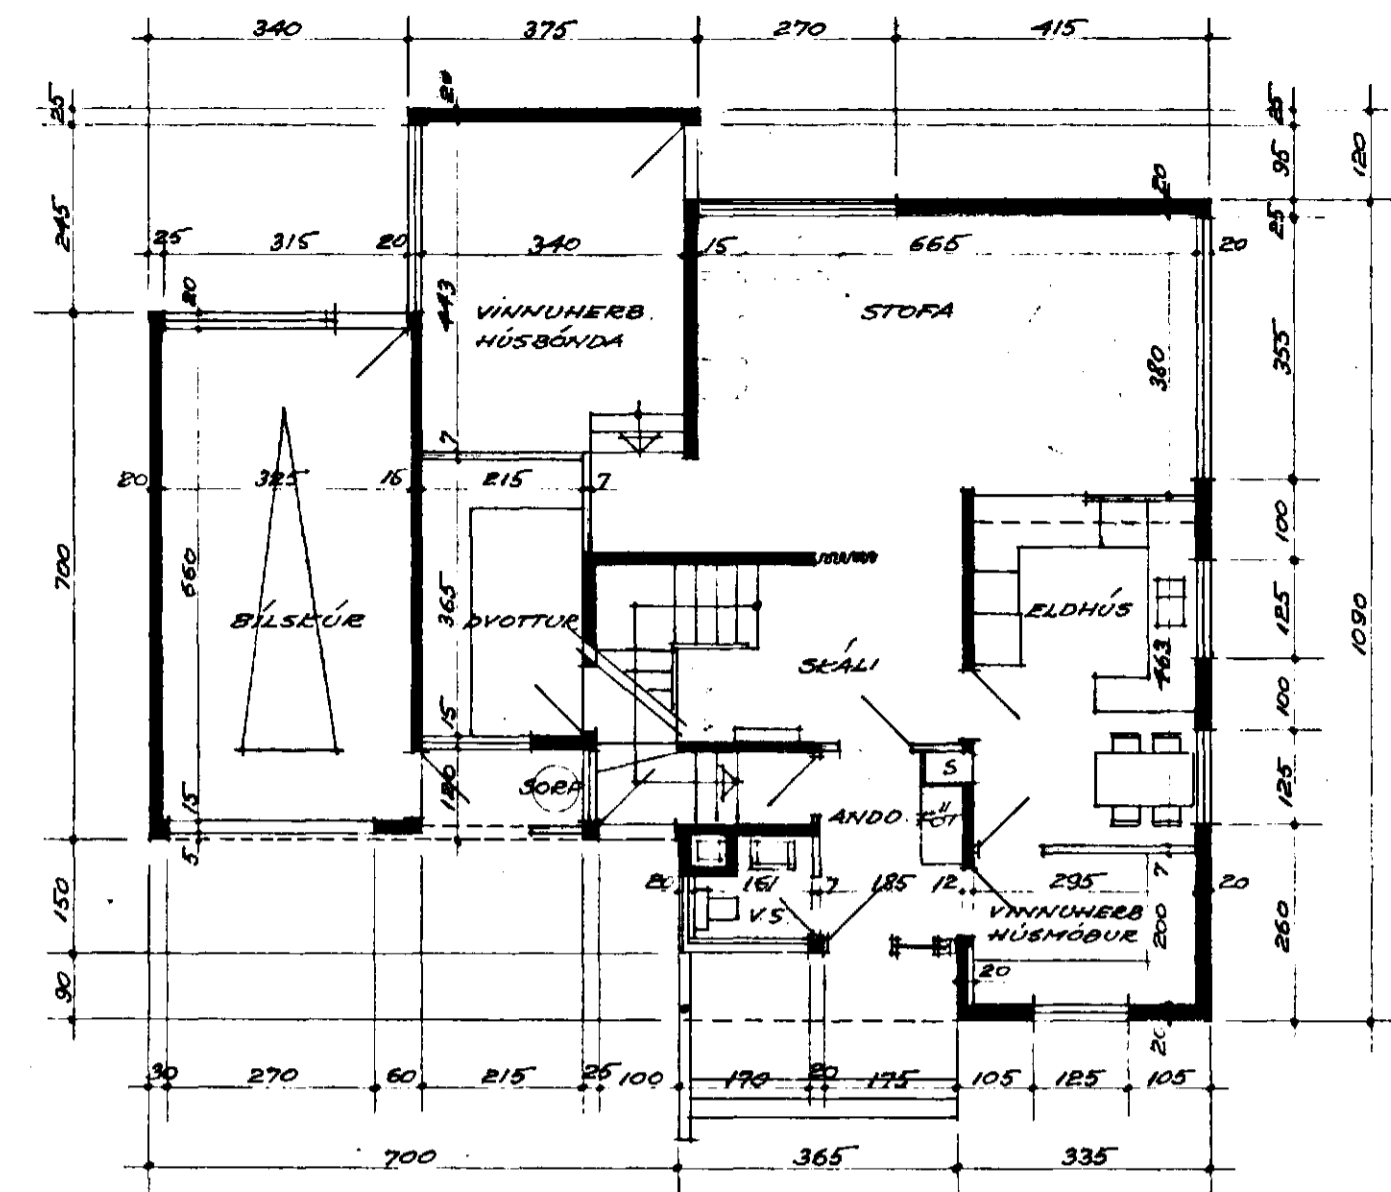


1. HÆÐ

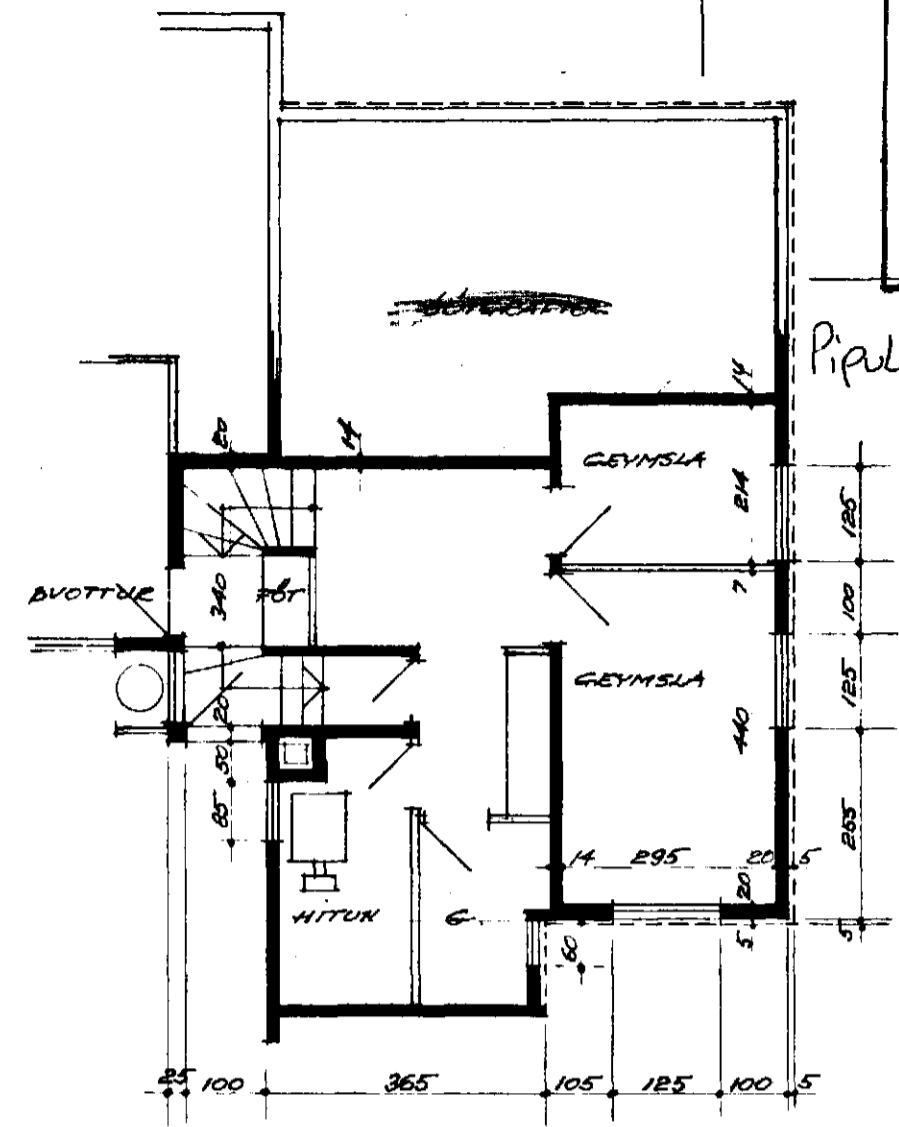


KJALLARI

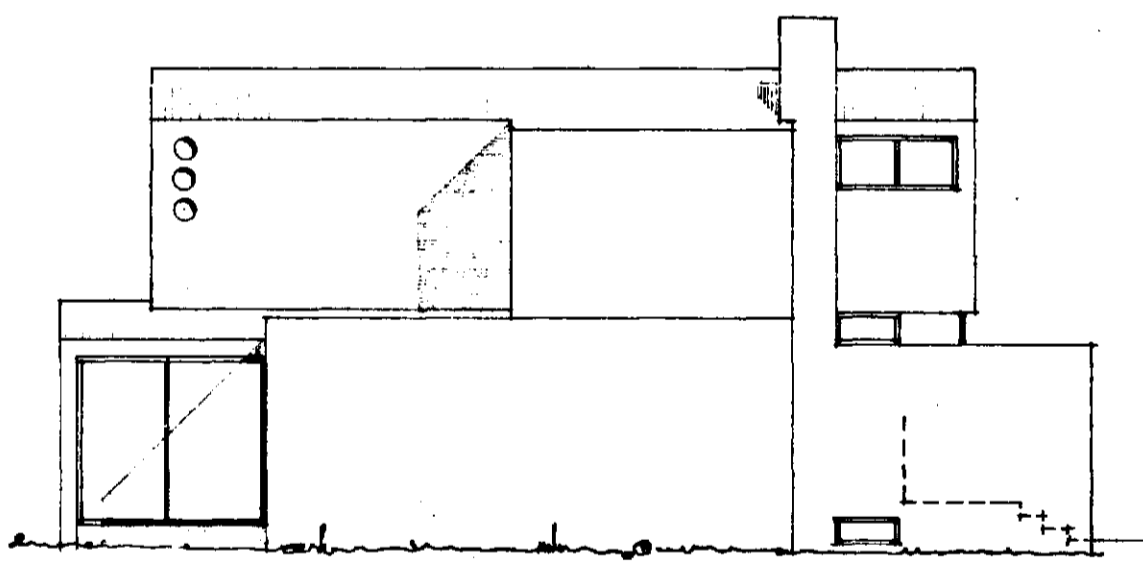

NORÐAUSTUR

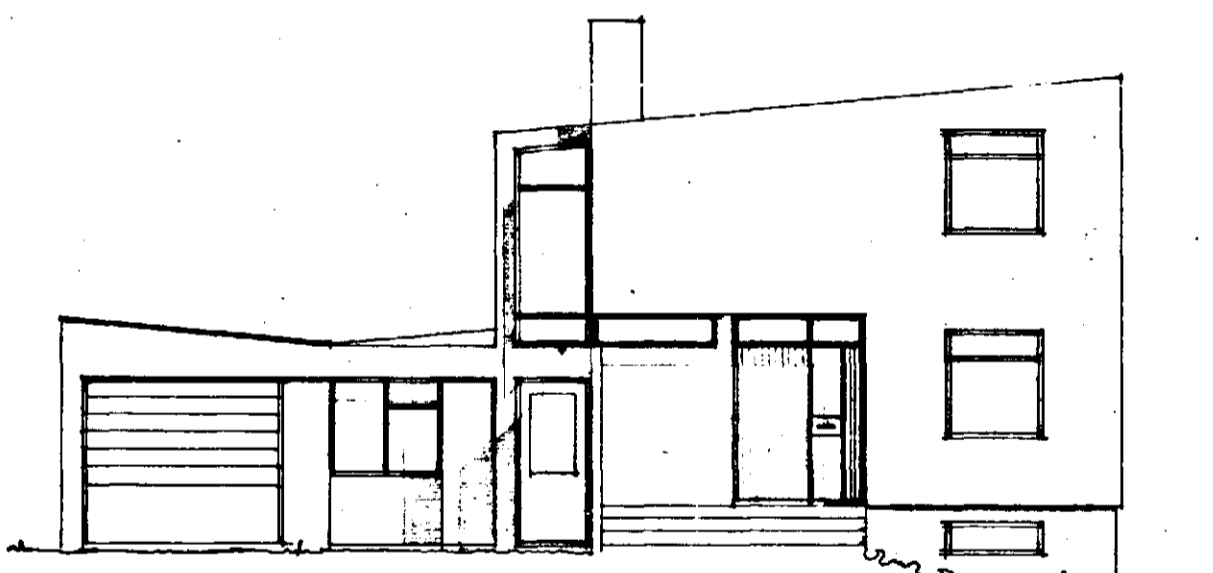


NORÐVESTUR (AD GÖTU)

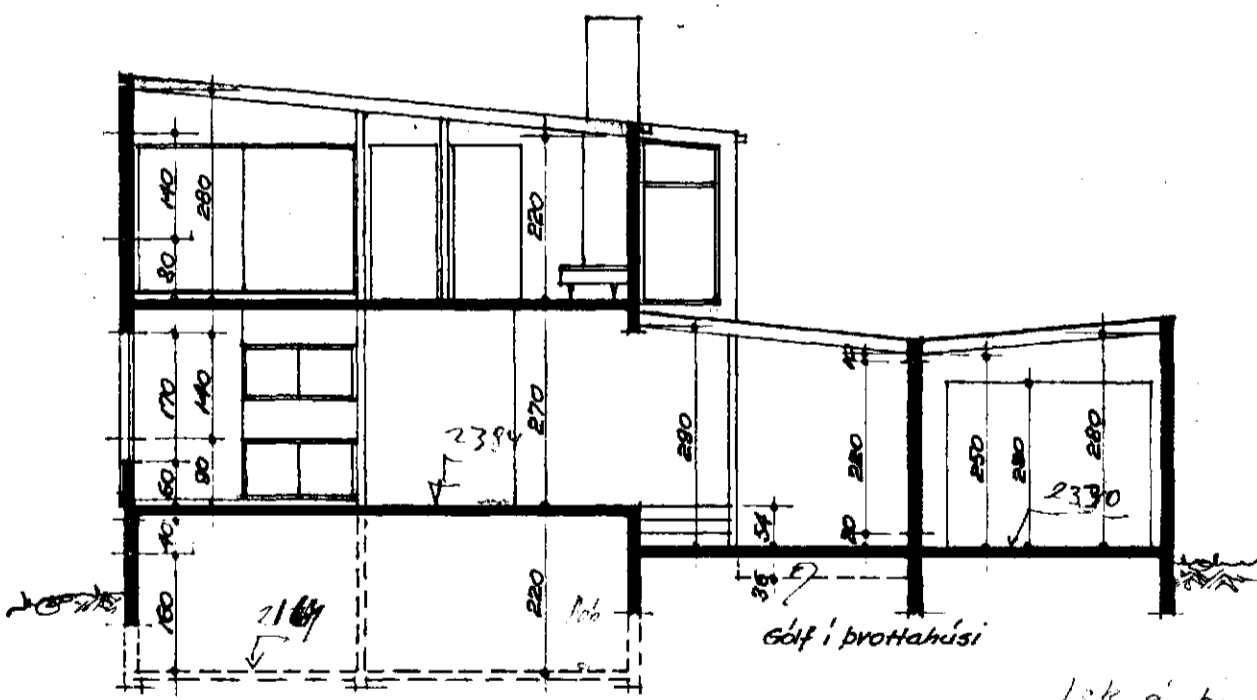


DVERSNIÐ


100 á binnu 22.55  
 binnu á binnu (100)  
 2/05

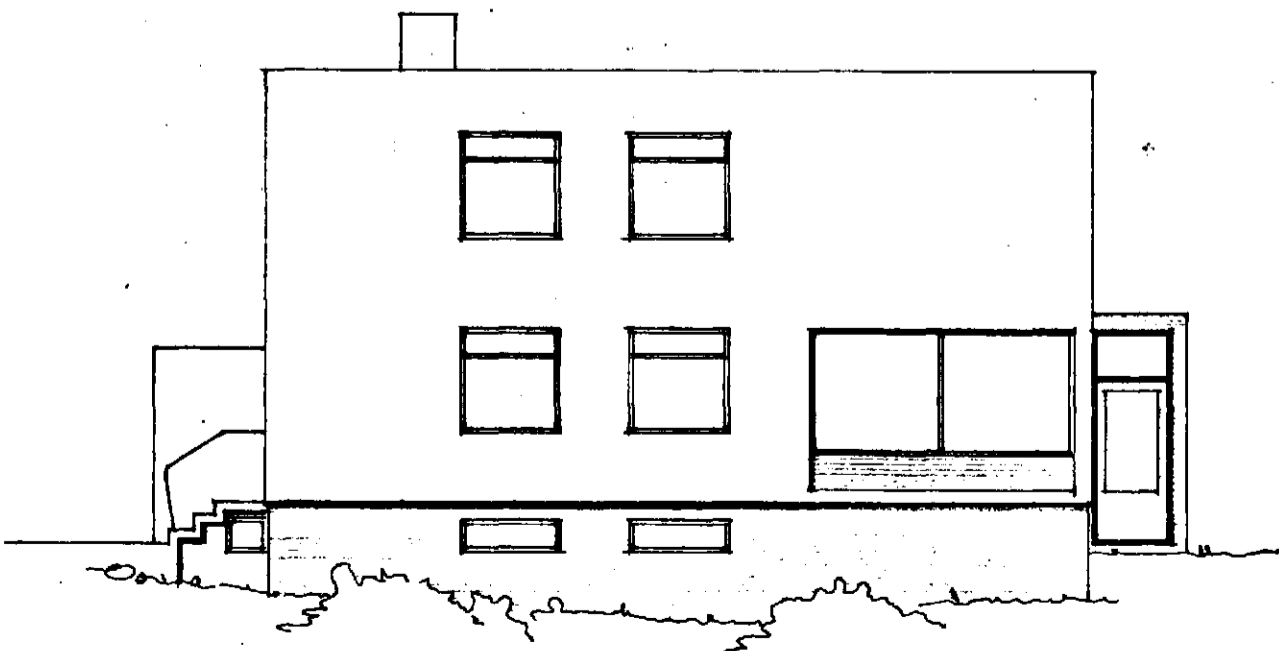

SÚÐVESTUR

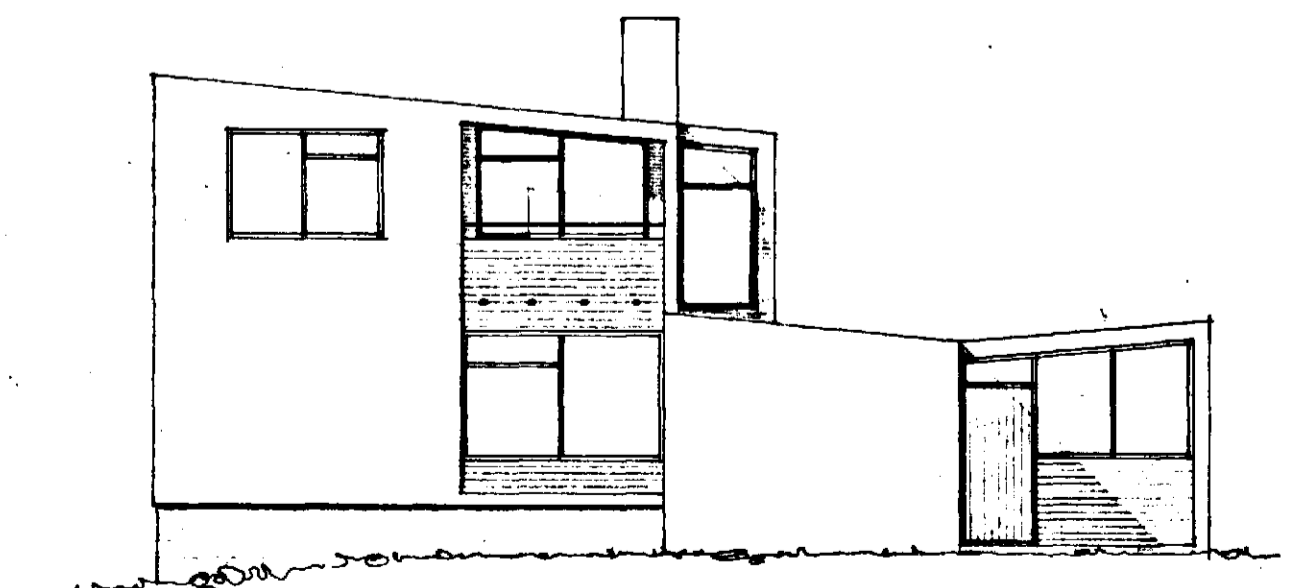

SÚÐAUSTUR

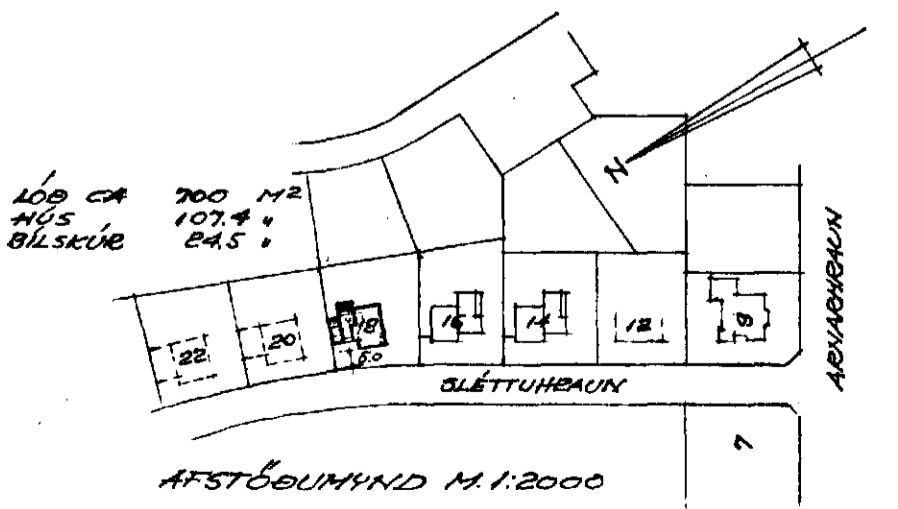

KÓPAVOGI Í JÚNÍ 1961  
 Sigurjóni Jónsson