


- 3. lög á fundi byggisráðs  
 mbindar þ. 15/12 1965  
 BYGGINGARJULIUM  
 HAFNARFRET

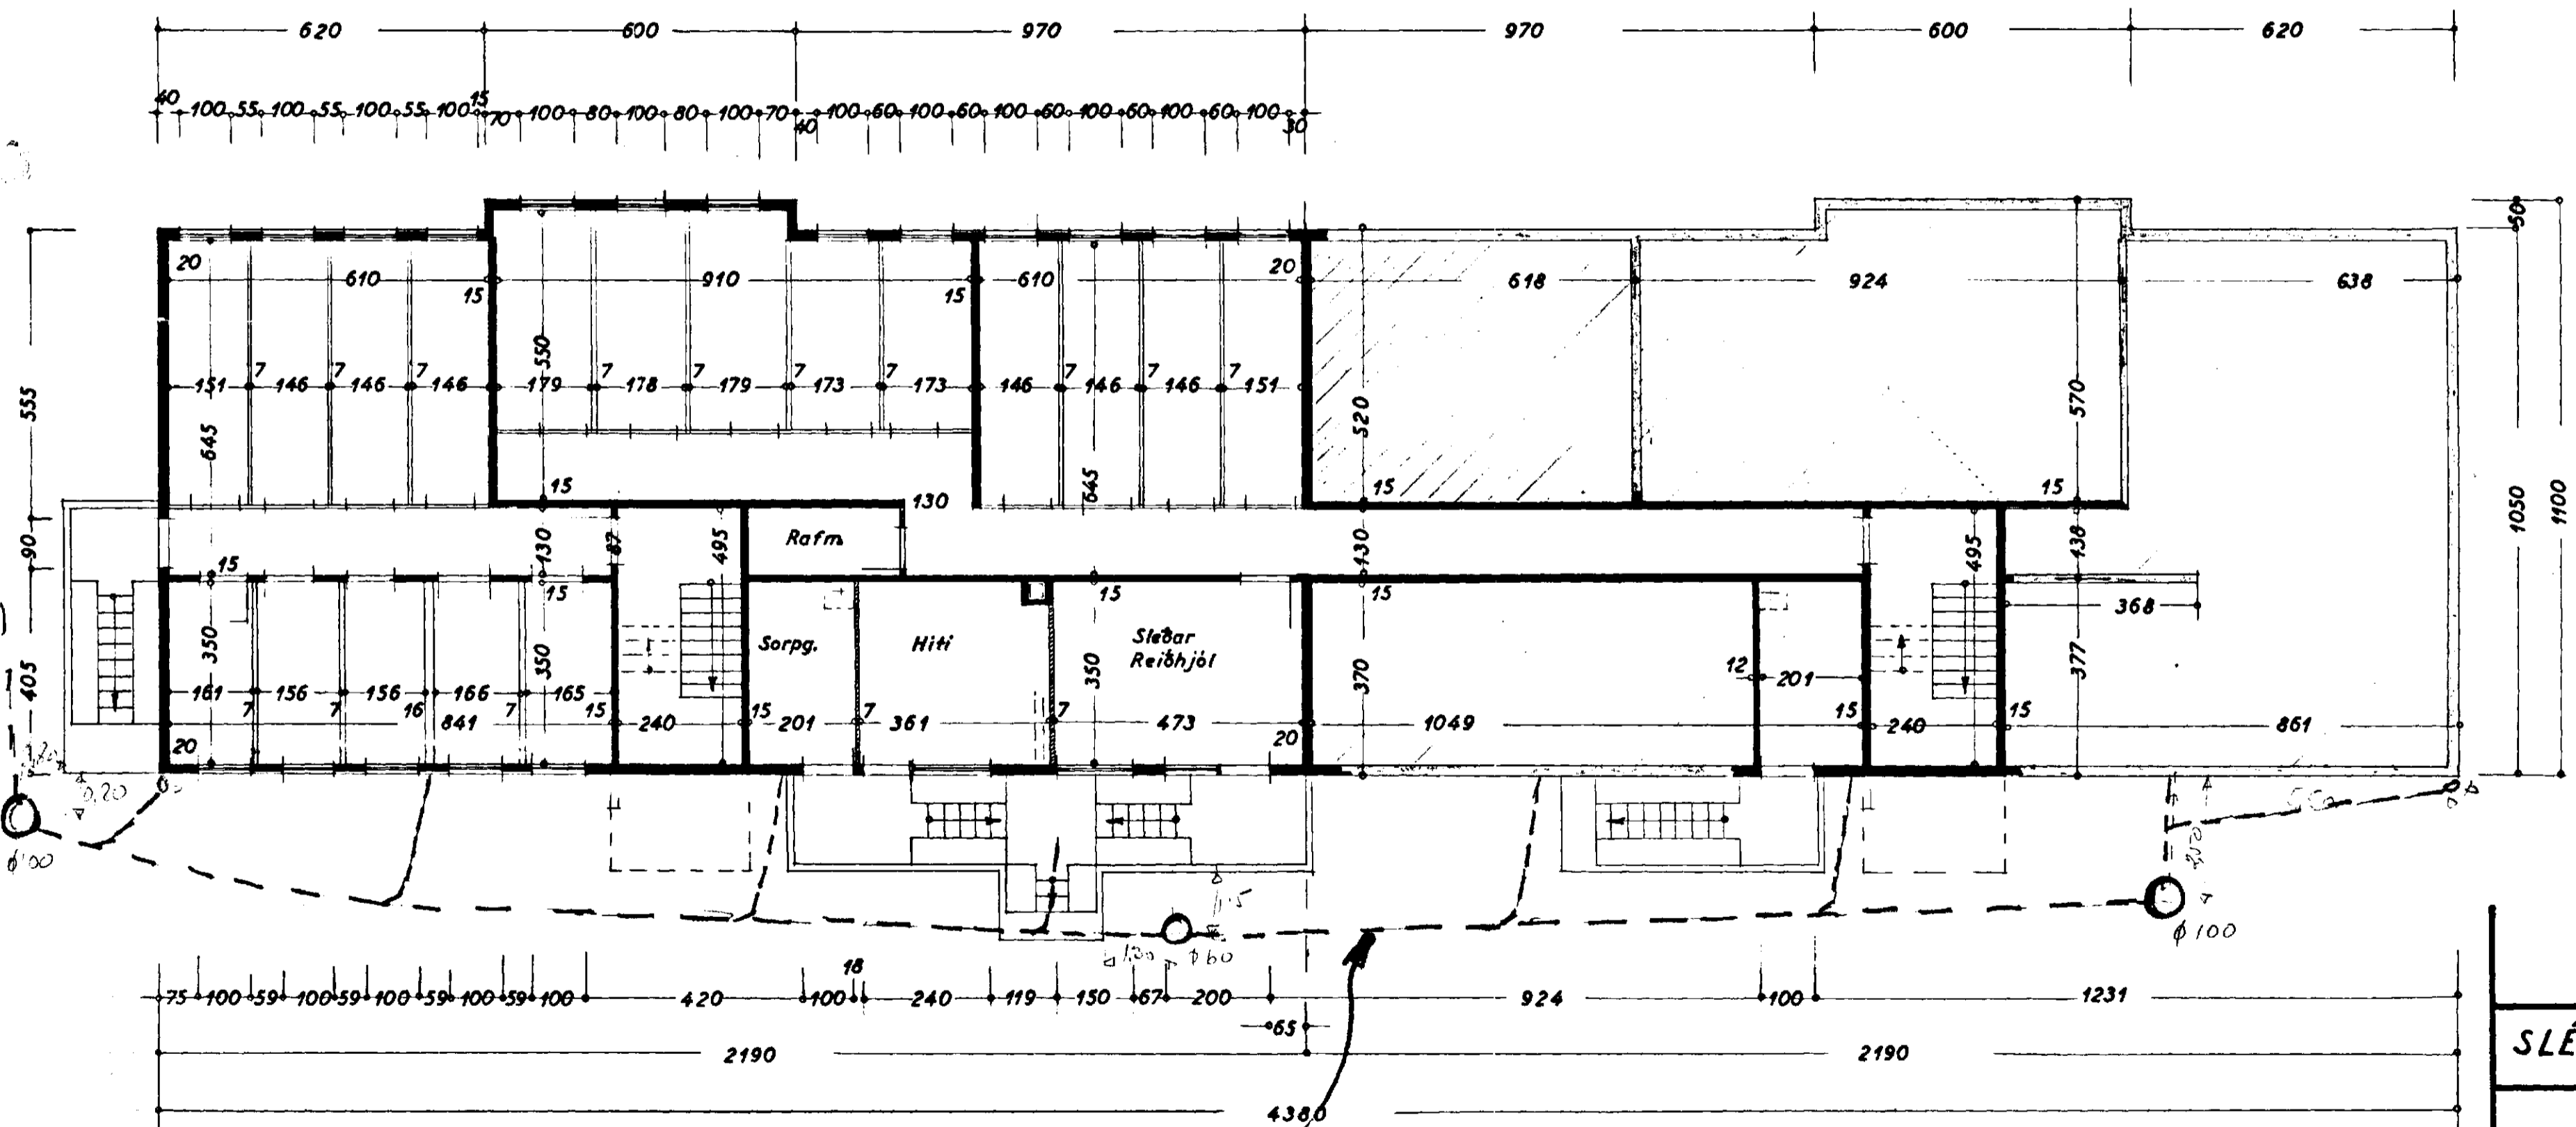

Ný lög, lög af Dröfn 1/4 í okt. 1968.  
 Gamla lögnin, sem var óhæf, hefur ekki alls  
 stadar verið tekin upp. Ht. 6/11 '68  
 BZ

SLÉTTAHRÁUN NR. 19-21

BEAD 4  
 Grunnmynd af kjallara

1:100

Staðfesting á ágúst 1965  
 E. Óskarsson / F. Jónsson