



Samþykkt á fundi bygginga-
nefndar þ. 29/10 1980
BYGGINGAFULLTRÚINN
Í HAFNARFIRÐI


Ganga skal frá omur
eldstæði í samráði við
Sveinbjörgu

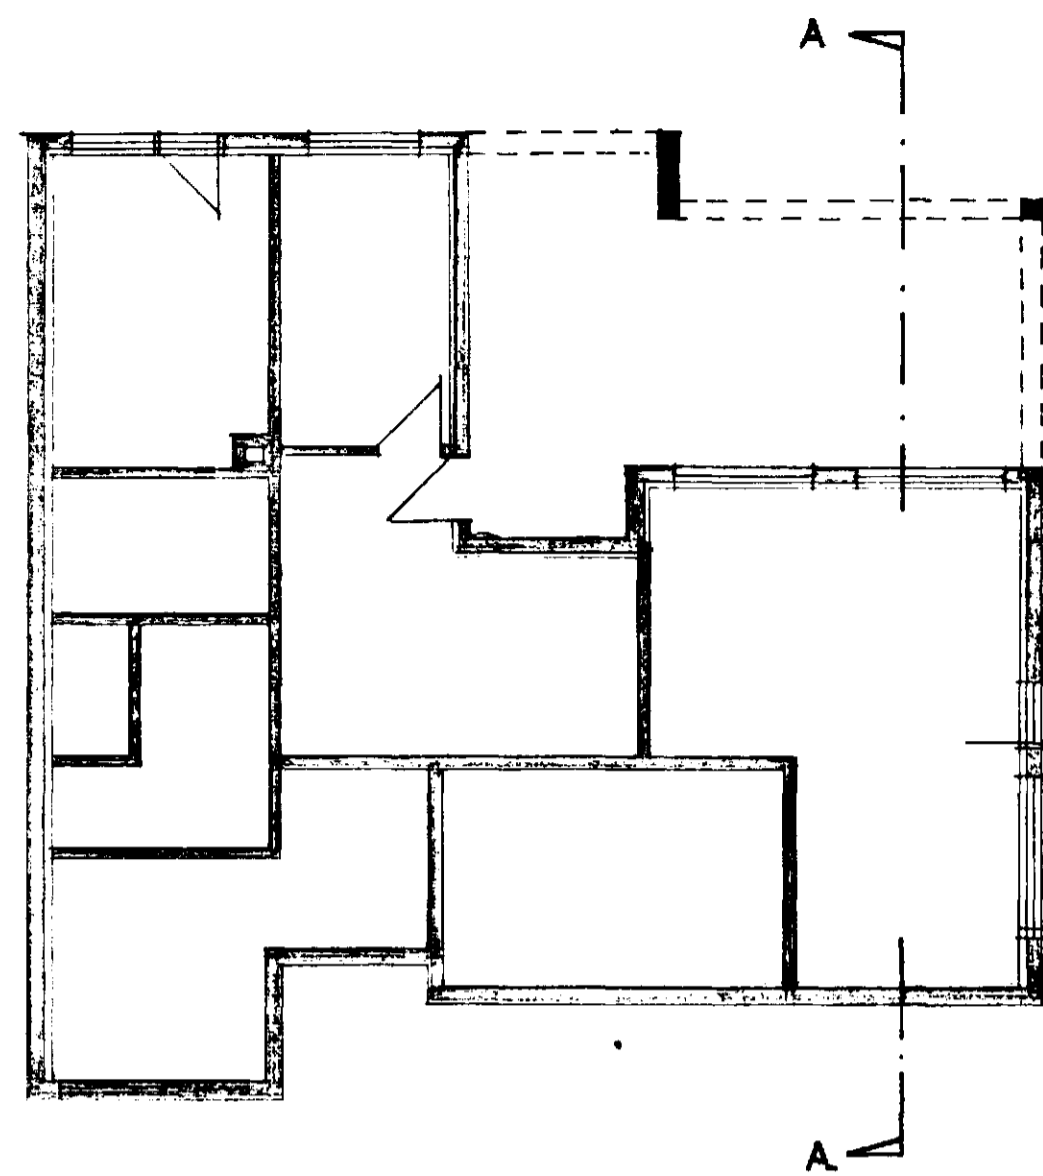


GRUNNMYND KJALLARA 1:100

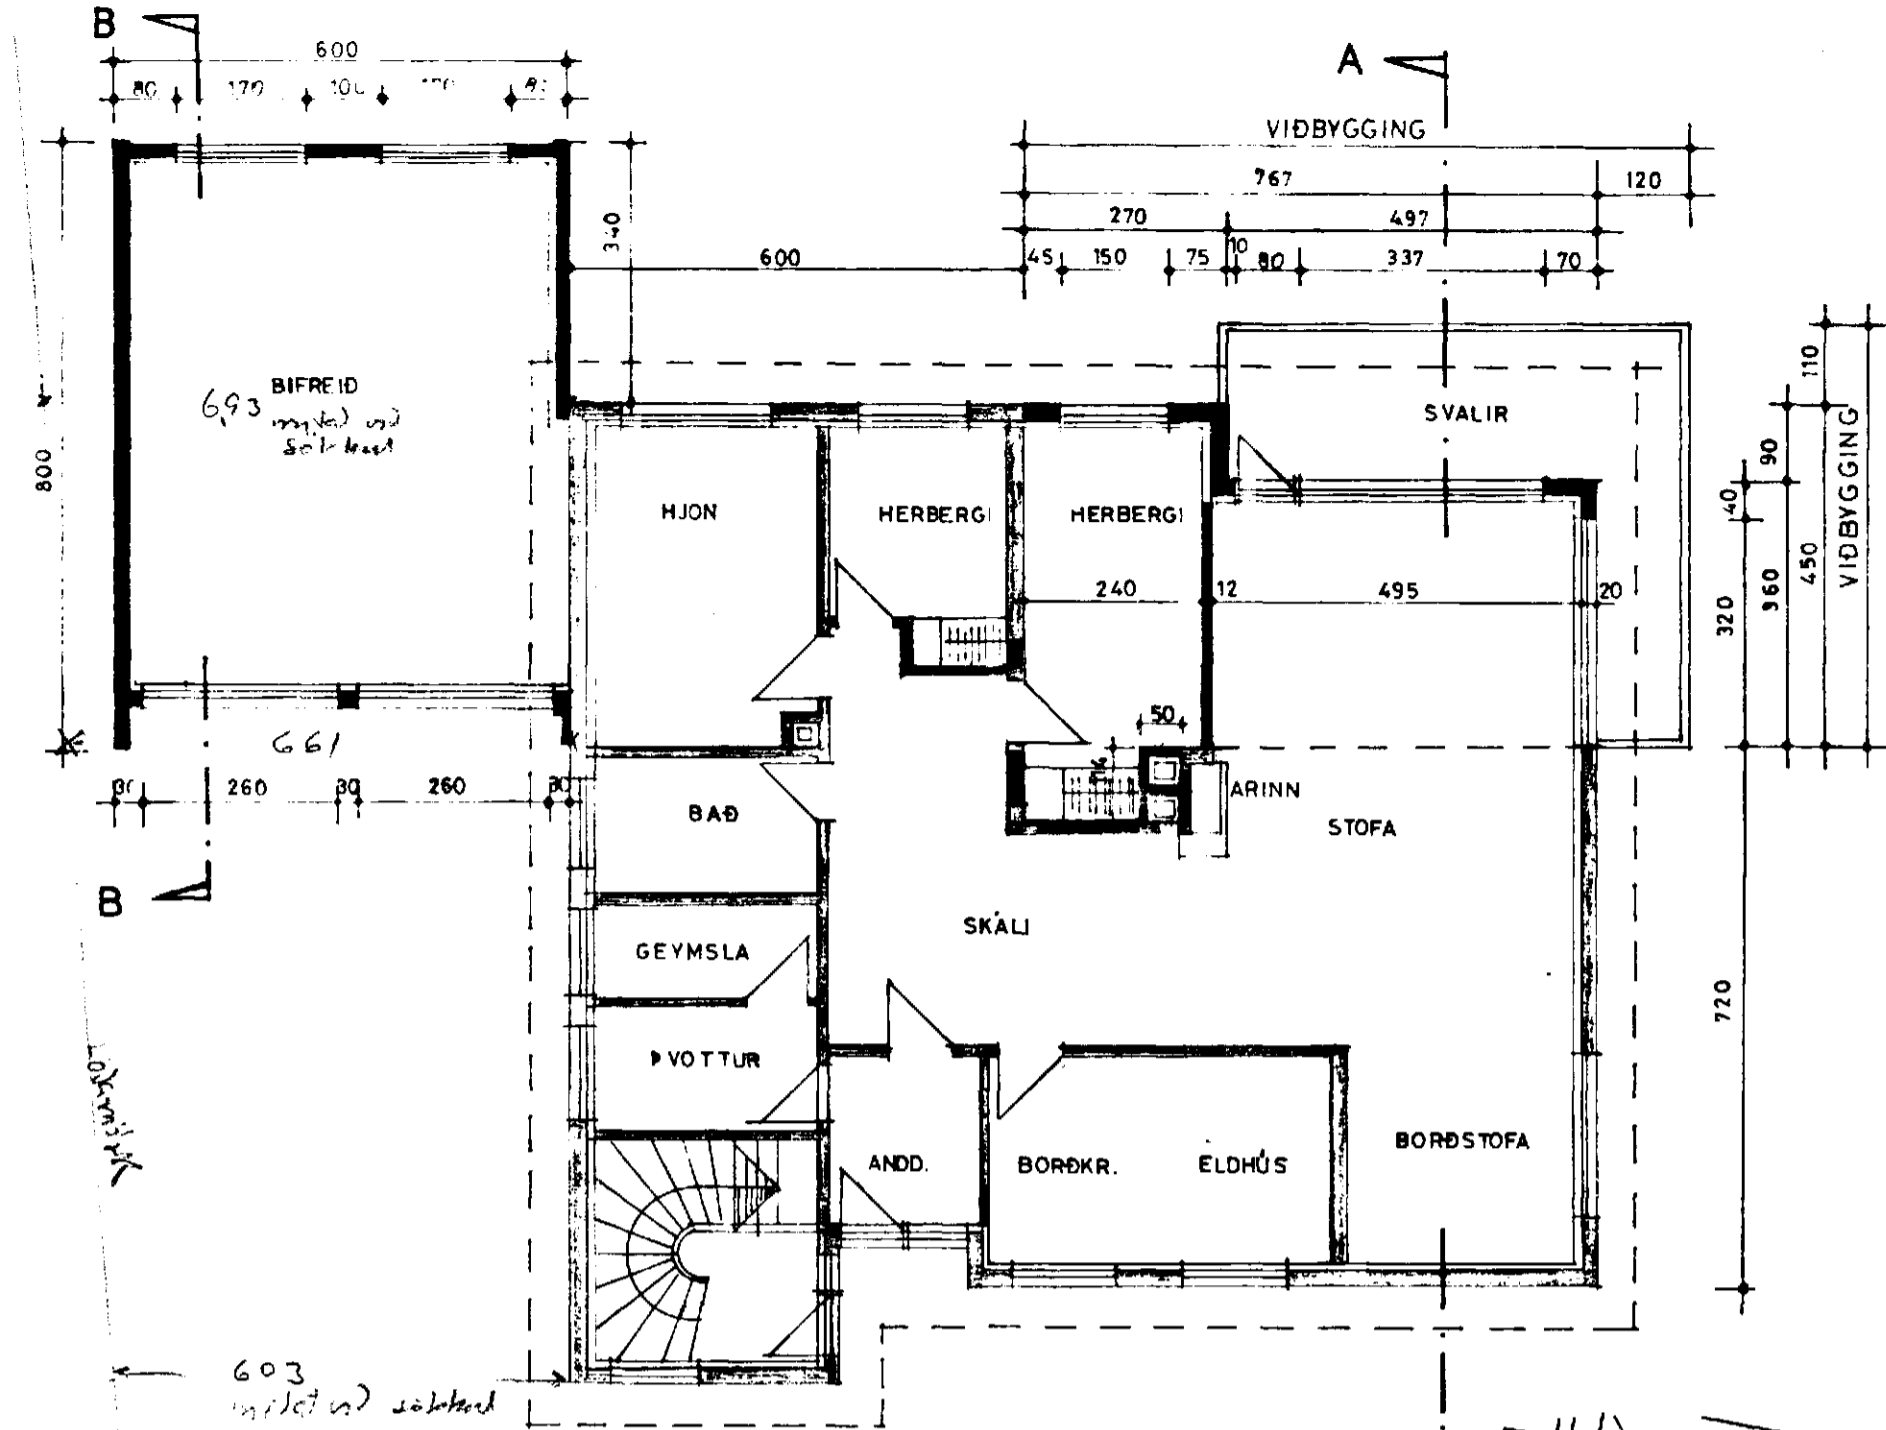


GRUNNMYND 1. & 2. HÆÐAR 1:100

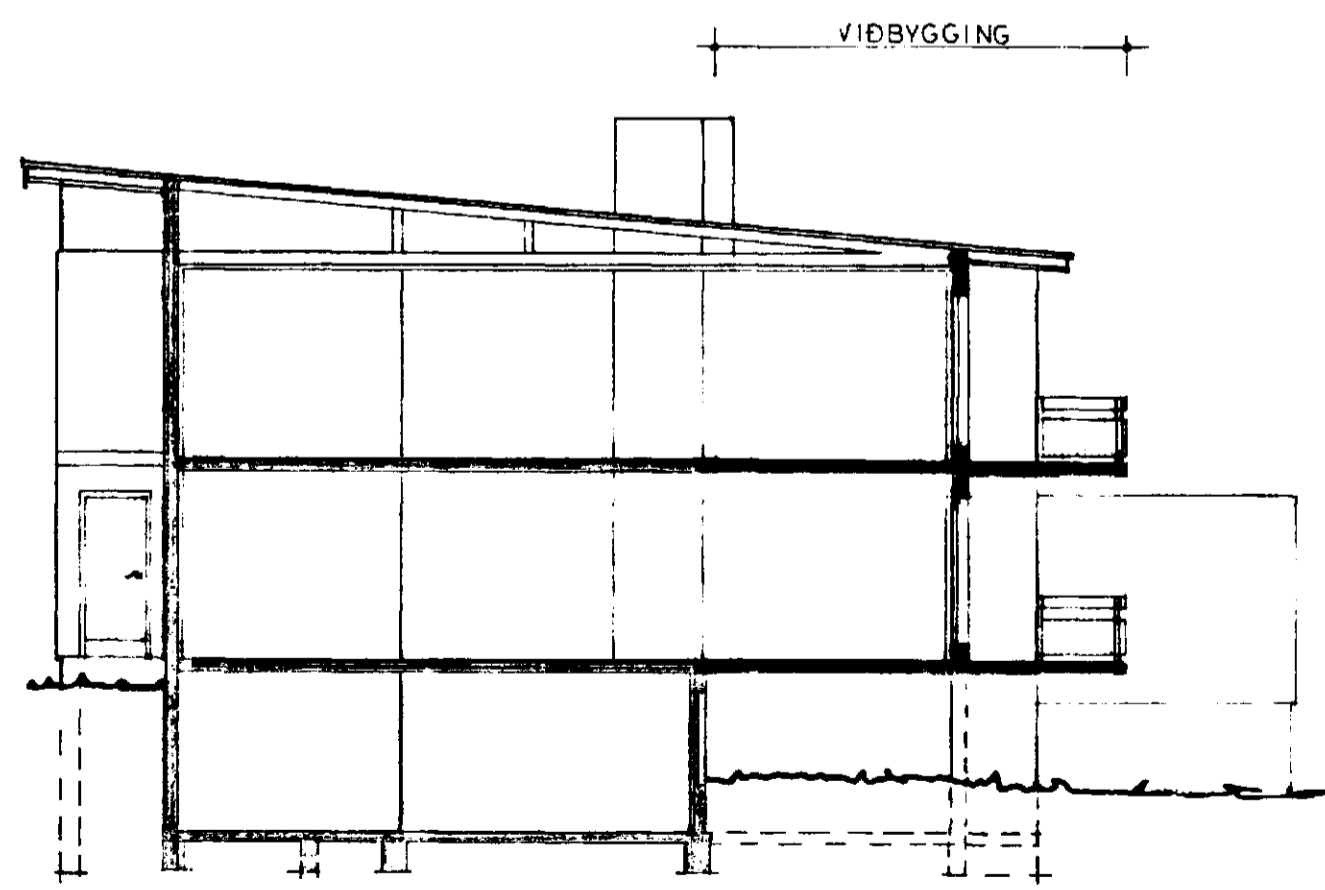

SNID A - A 1:100

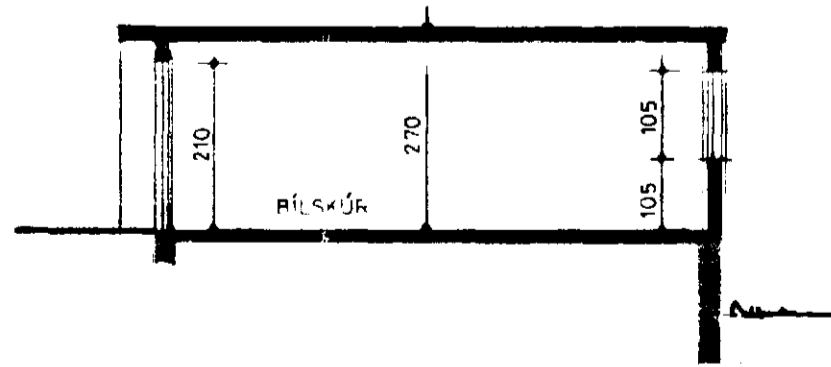

SNID B - B 1:100

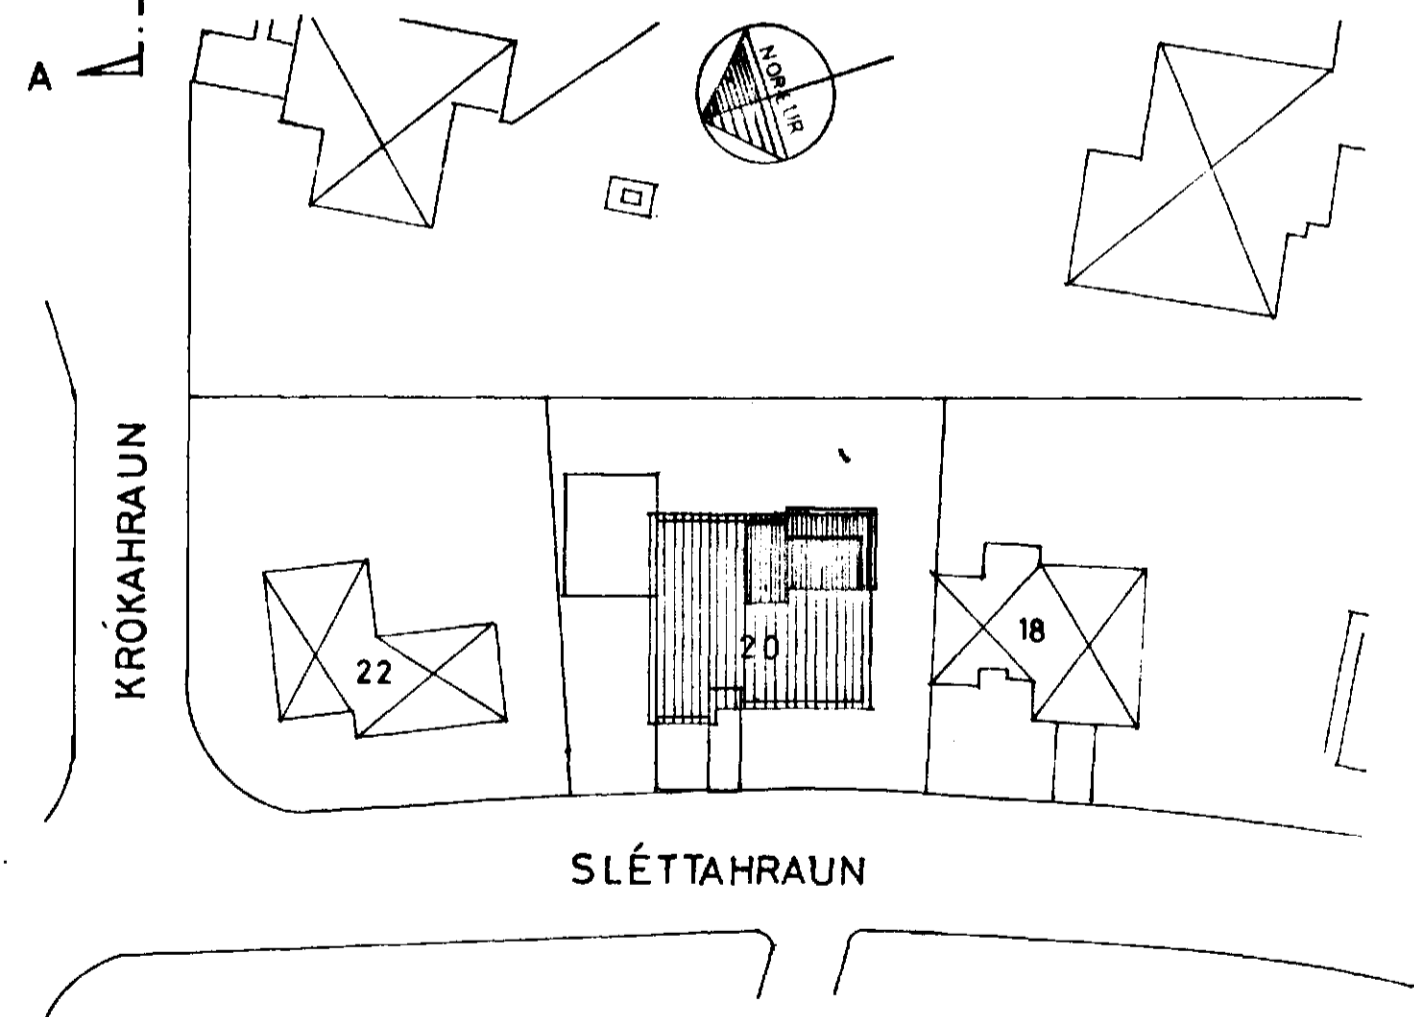

AFSTÖÐUMYND 1:500

PÁLL V. BJARNASON ARKITEKT FAÍ
HRINGBRAUT 56 HAFNARFIRÐI SIMI 5 43 55
KVARÐI 1:100 DAGS. OKT 1980 TEIKN. *P. V.*
SLÉTTAHRÁUN 20 HAFNARFIRÐI
VIÐBYGGING
GRUNNMYNDIR, SNID AFSTÖÐUMYND
Páll V. Bjarnason *P.V.*