
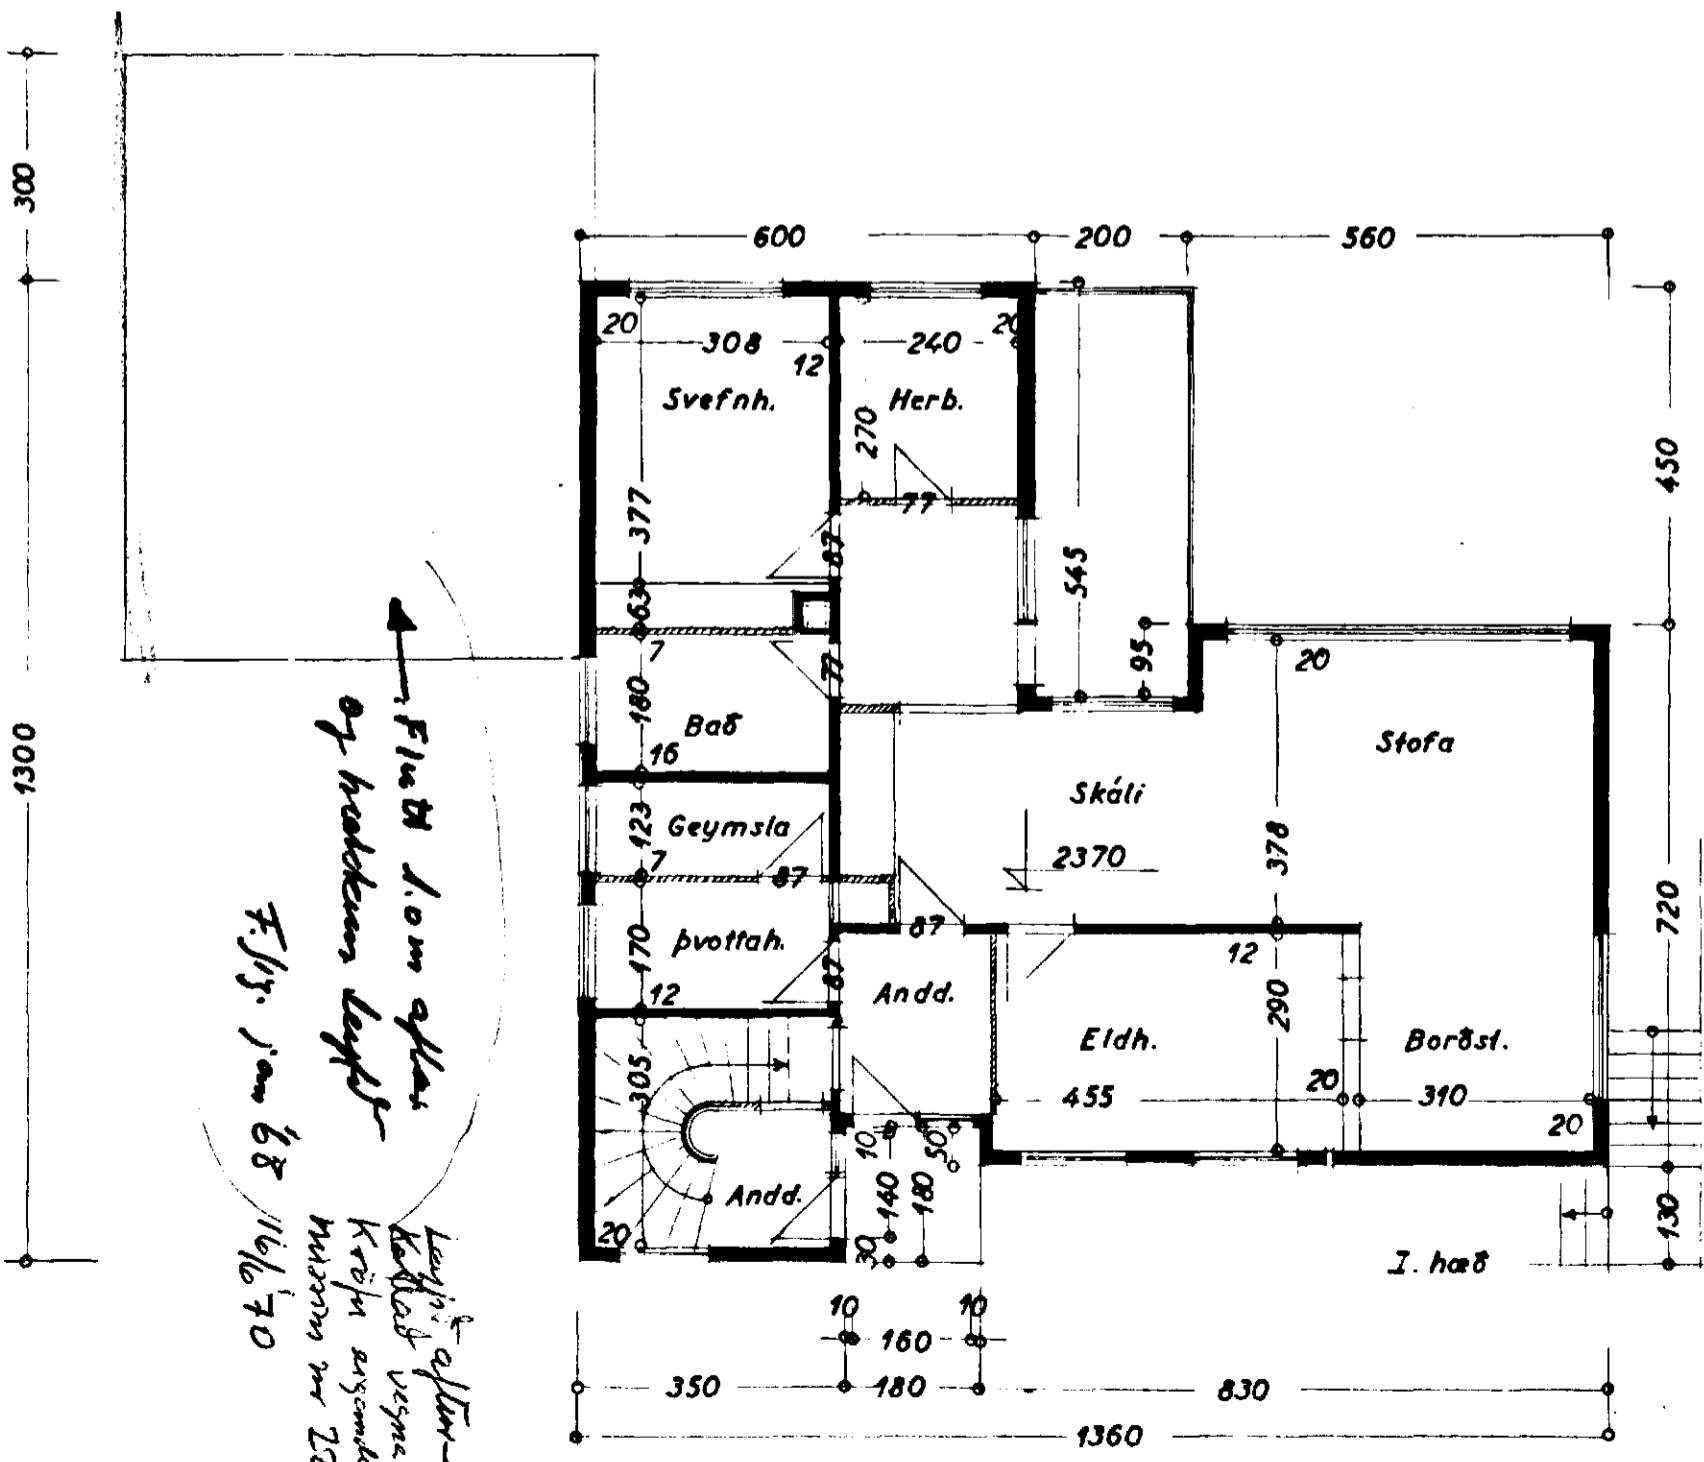


Samþykkt á fundi byggséðga-
nefndar þ. 22.10.1965
BYGGINGAFLUTRUM
HAFNARFIRÐI

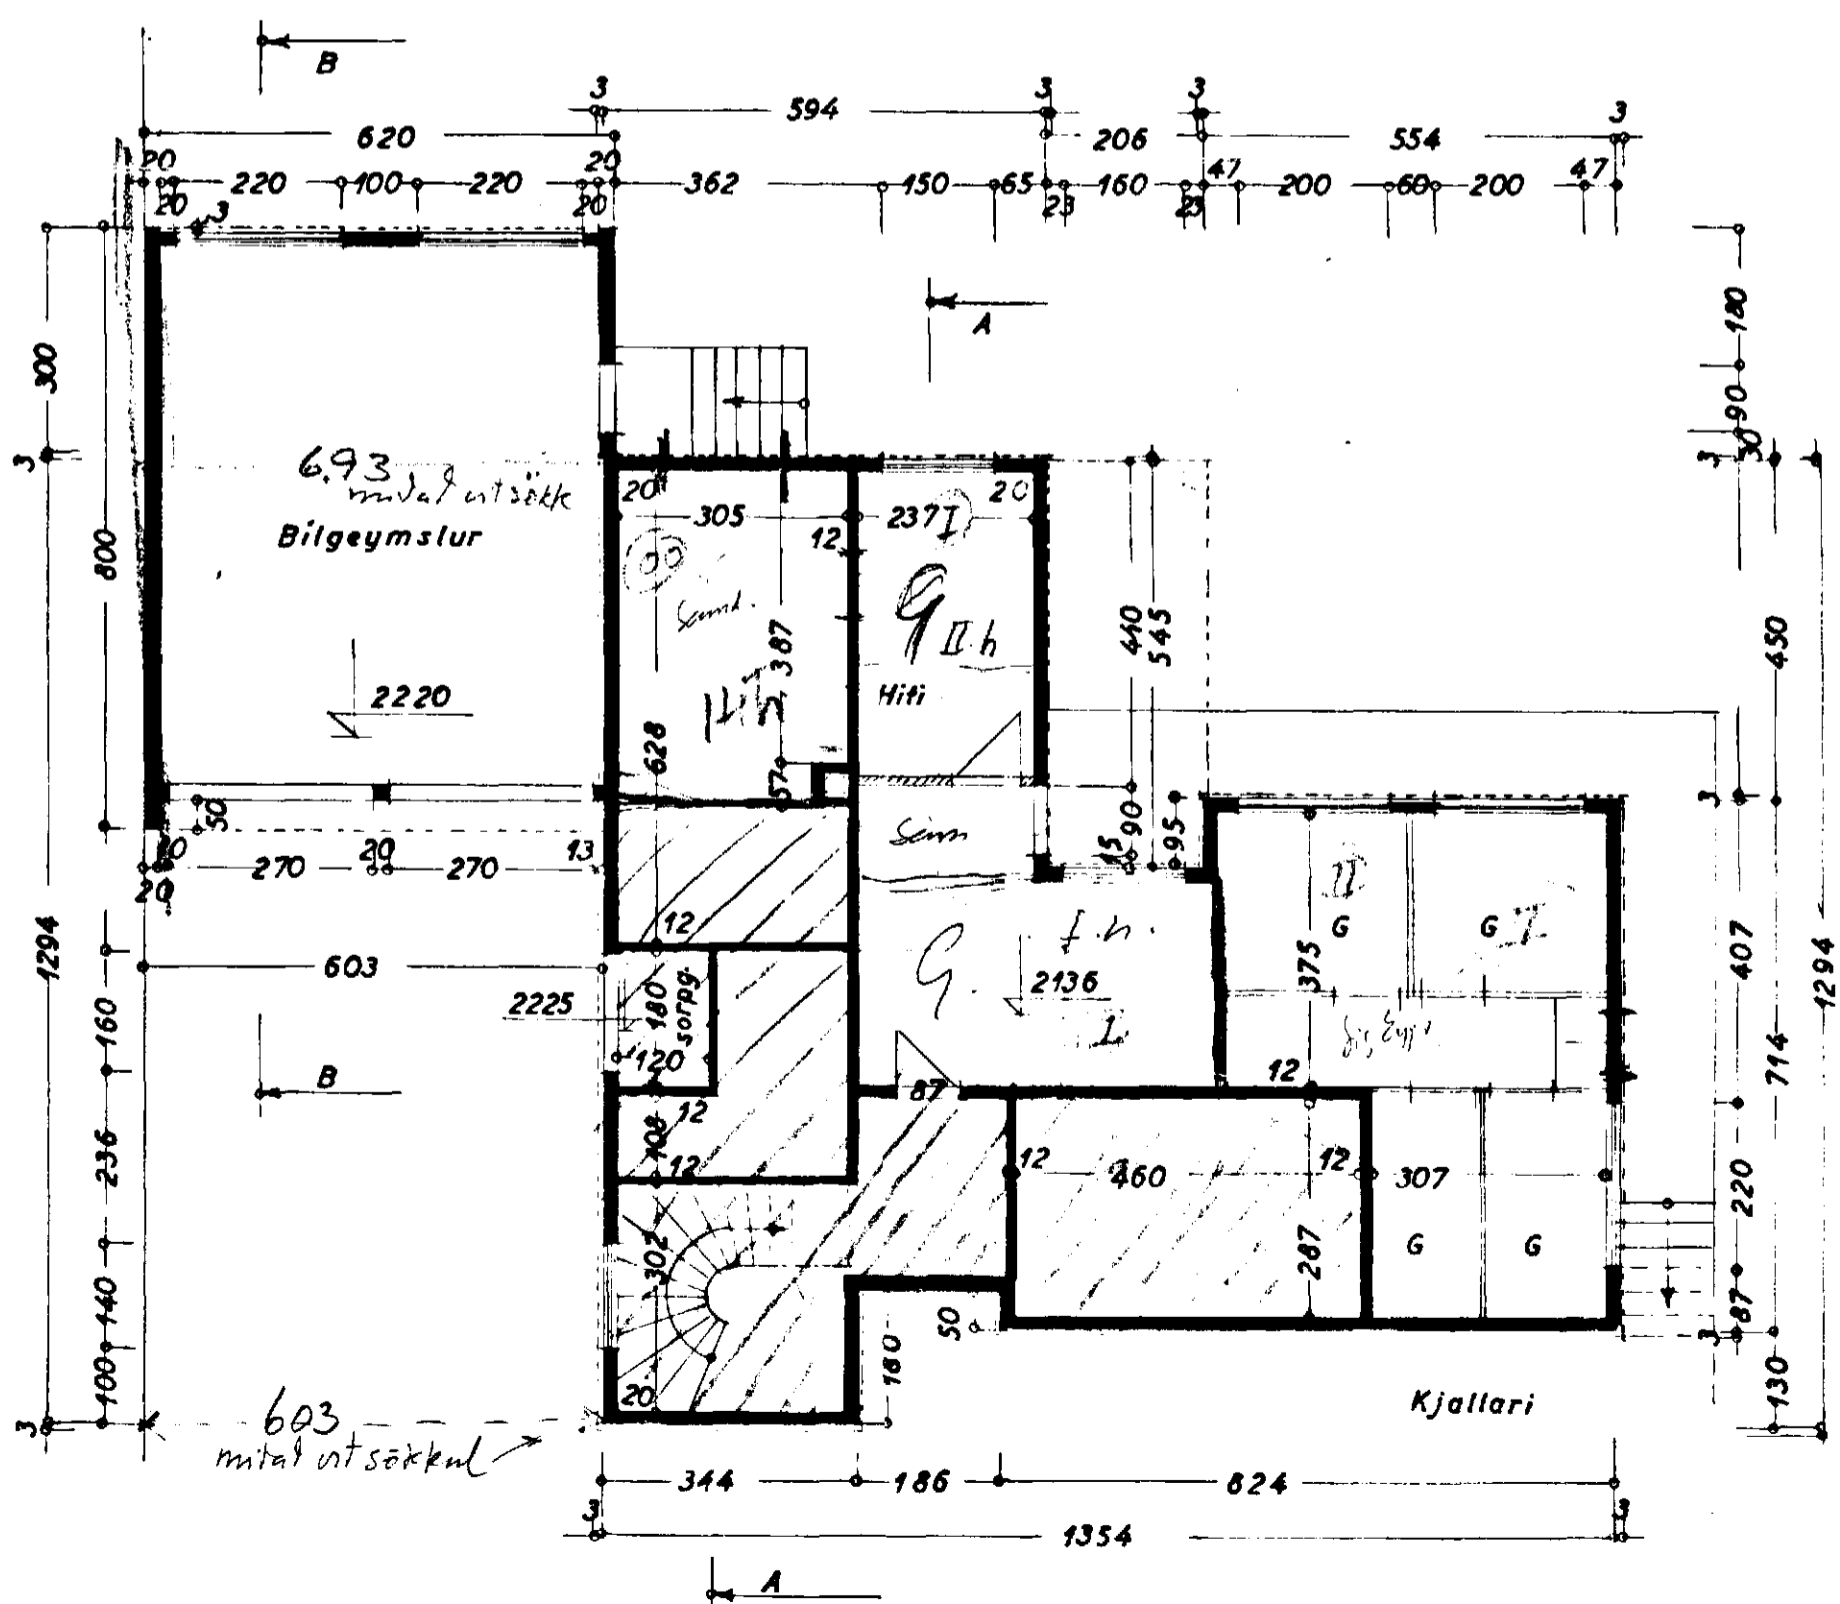

Fluct. lóm oflar
og haldum loft
Fl. j. jan 68
16/6 70

SLÉTTAHRÁUN NR 20

Grunnmyndir af
I. hæð og
II. hæð og
kjallari } 1:100
Afstöðumynd 1:1000

Hafnarfirði - ágúst '65
E. Sigurðsson