

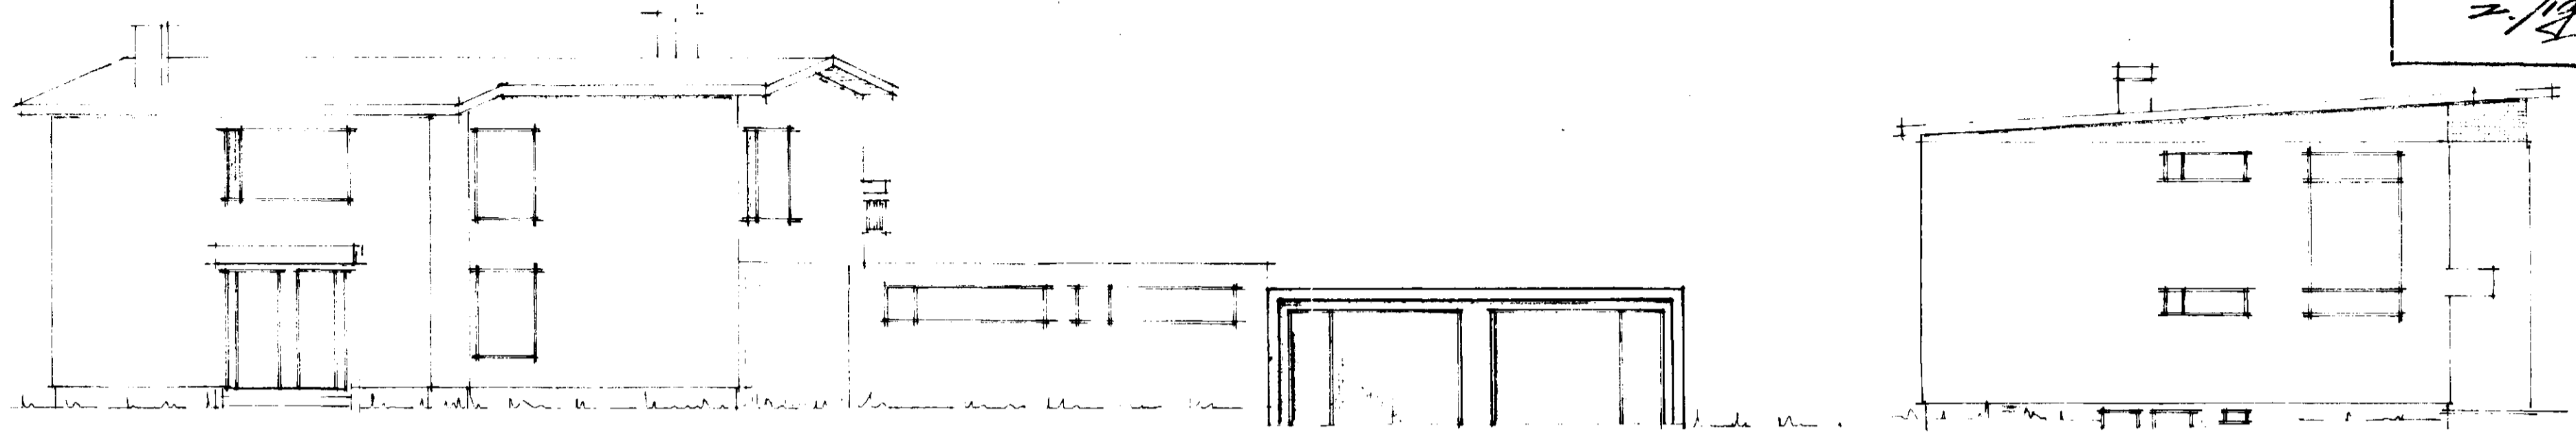
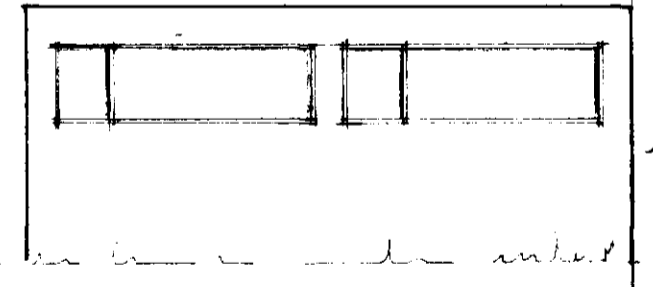
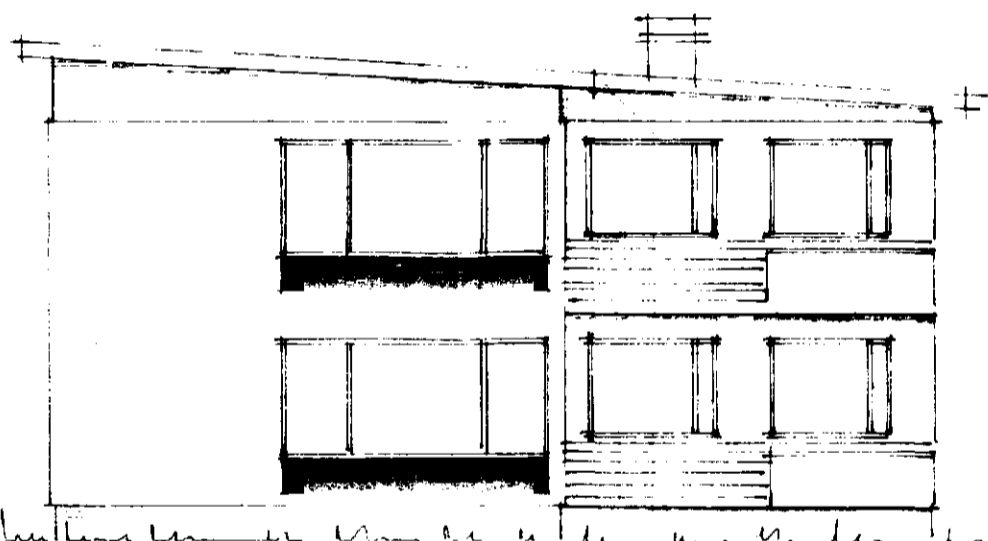


Skipting
 af gæmslun jafni ekki
 nær gælu en 7,0m
 J. Sney


Forbót af 6 fæm bygginga-
 not for b. 54 72
 BYGGINGA- og RÚNN
 I HAFS- og
 J. Sigurðsson

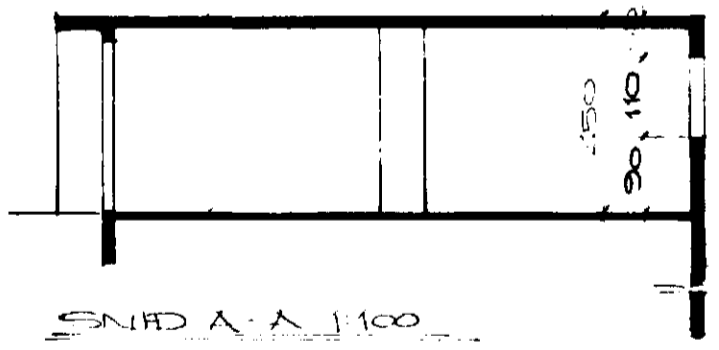


NORÐURHLID AÐ KRÓKAHRAUNI

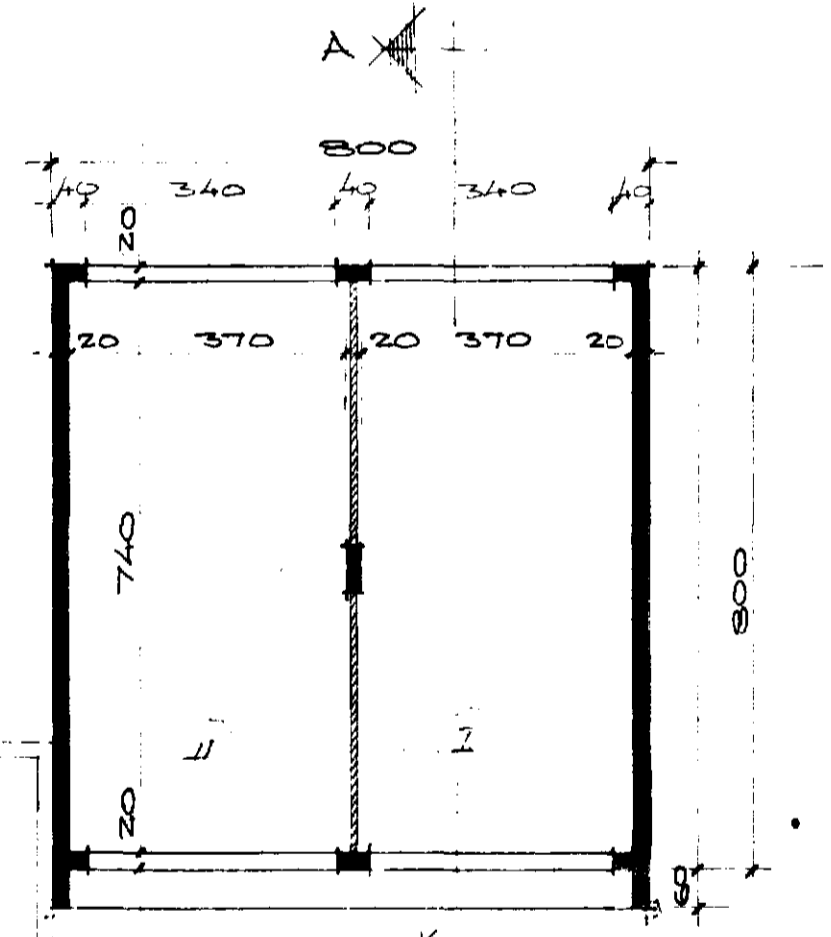

SUÐUR

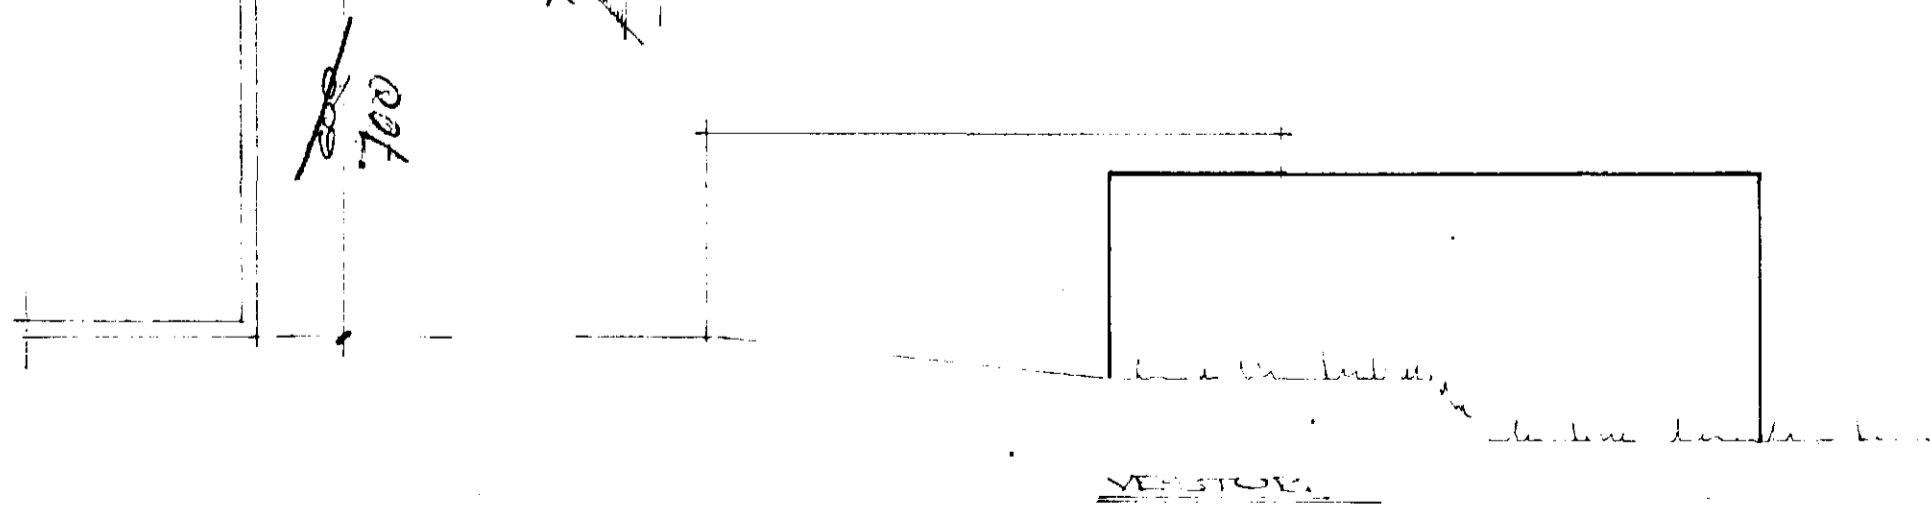

VESTUR

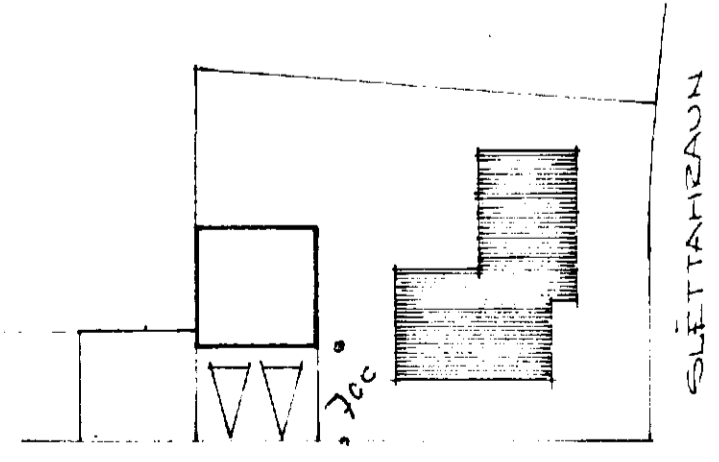

KRÓKAHRAUN

SLÉTTAHEAUN

SLÉTTAHEAUNI 22

BÍLGEYMSLUR
 28-3-72 Sigurður Adalsson