
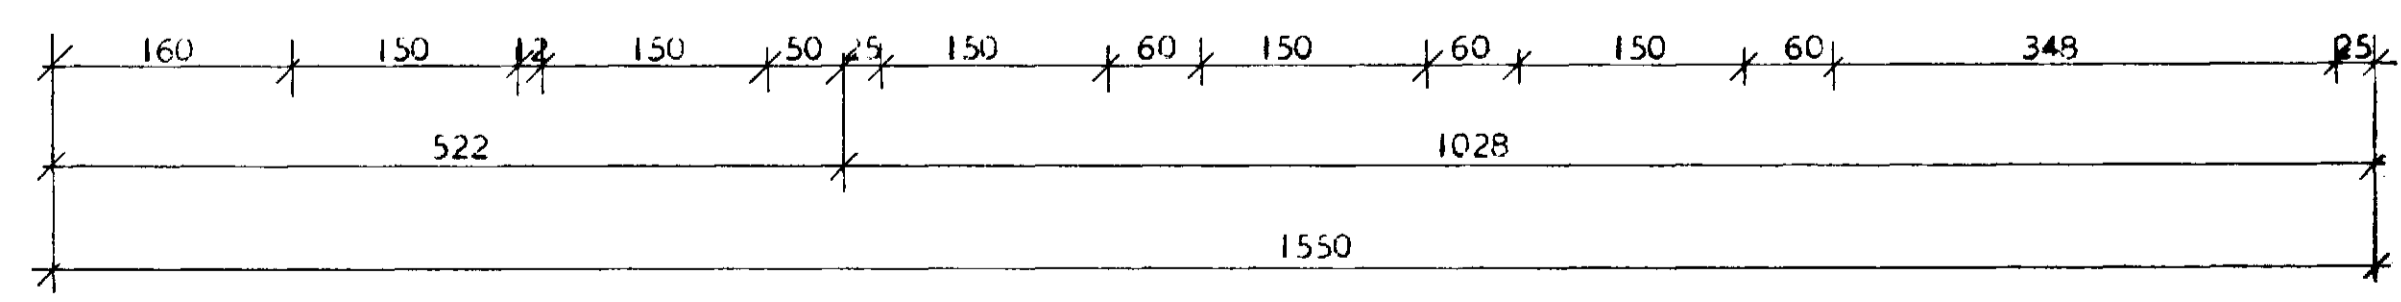
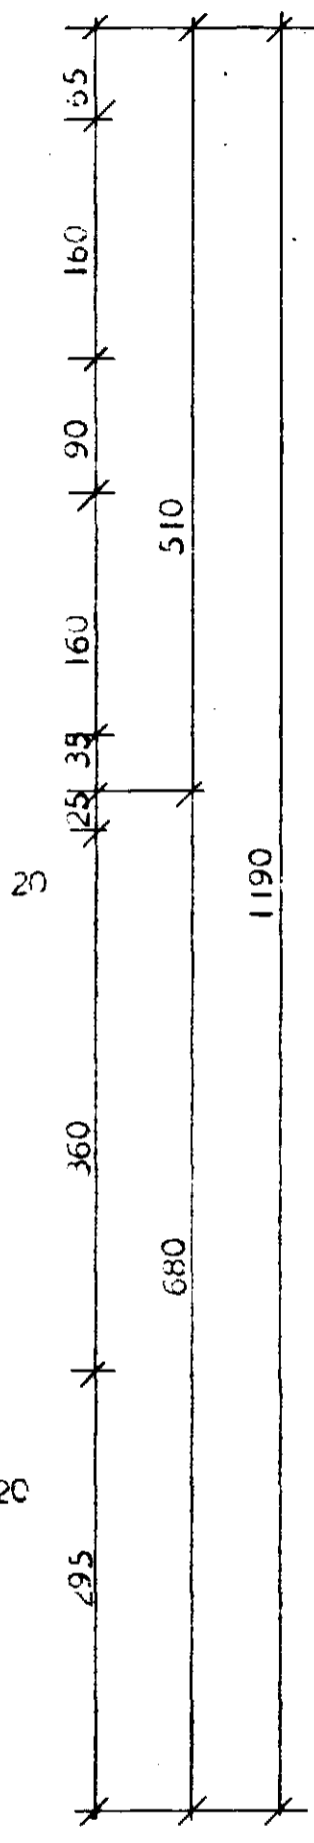
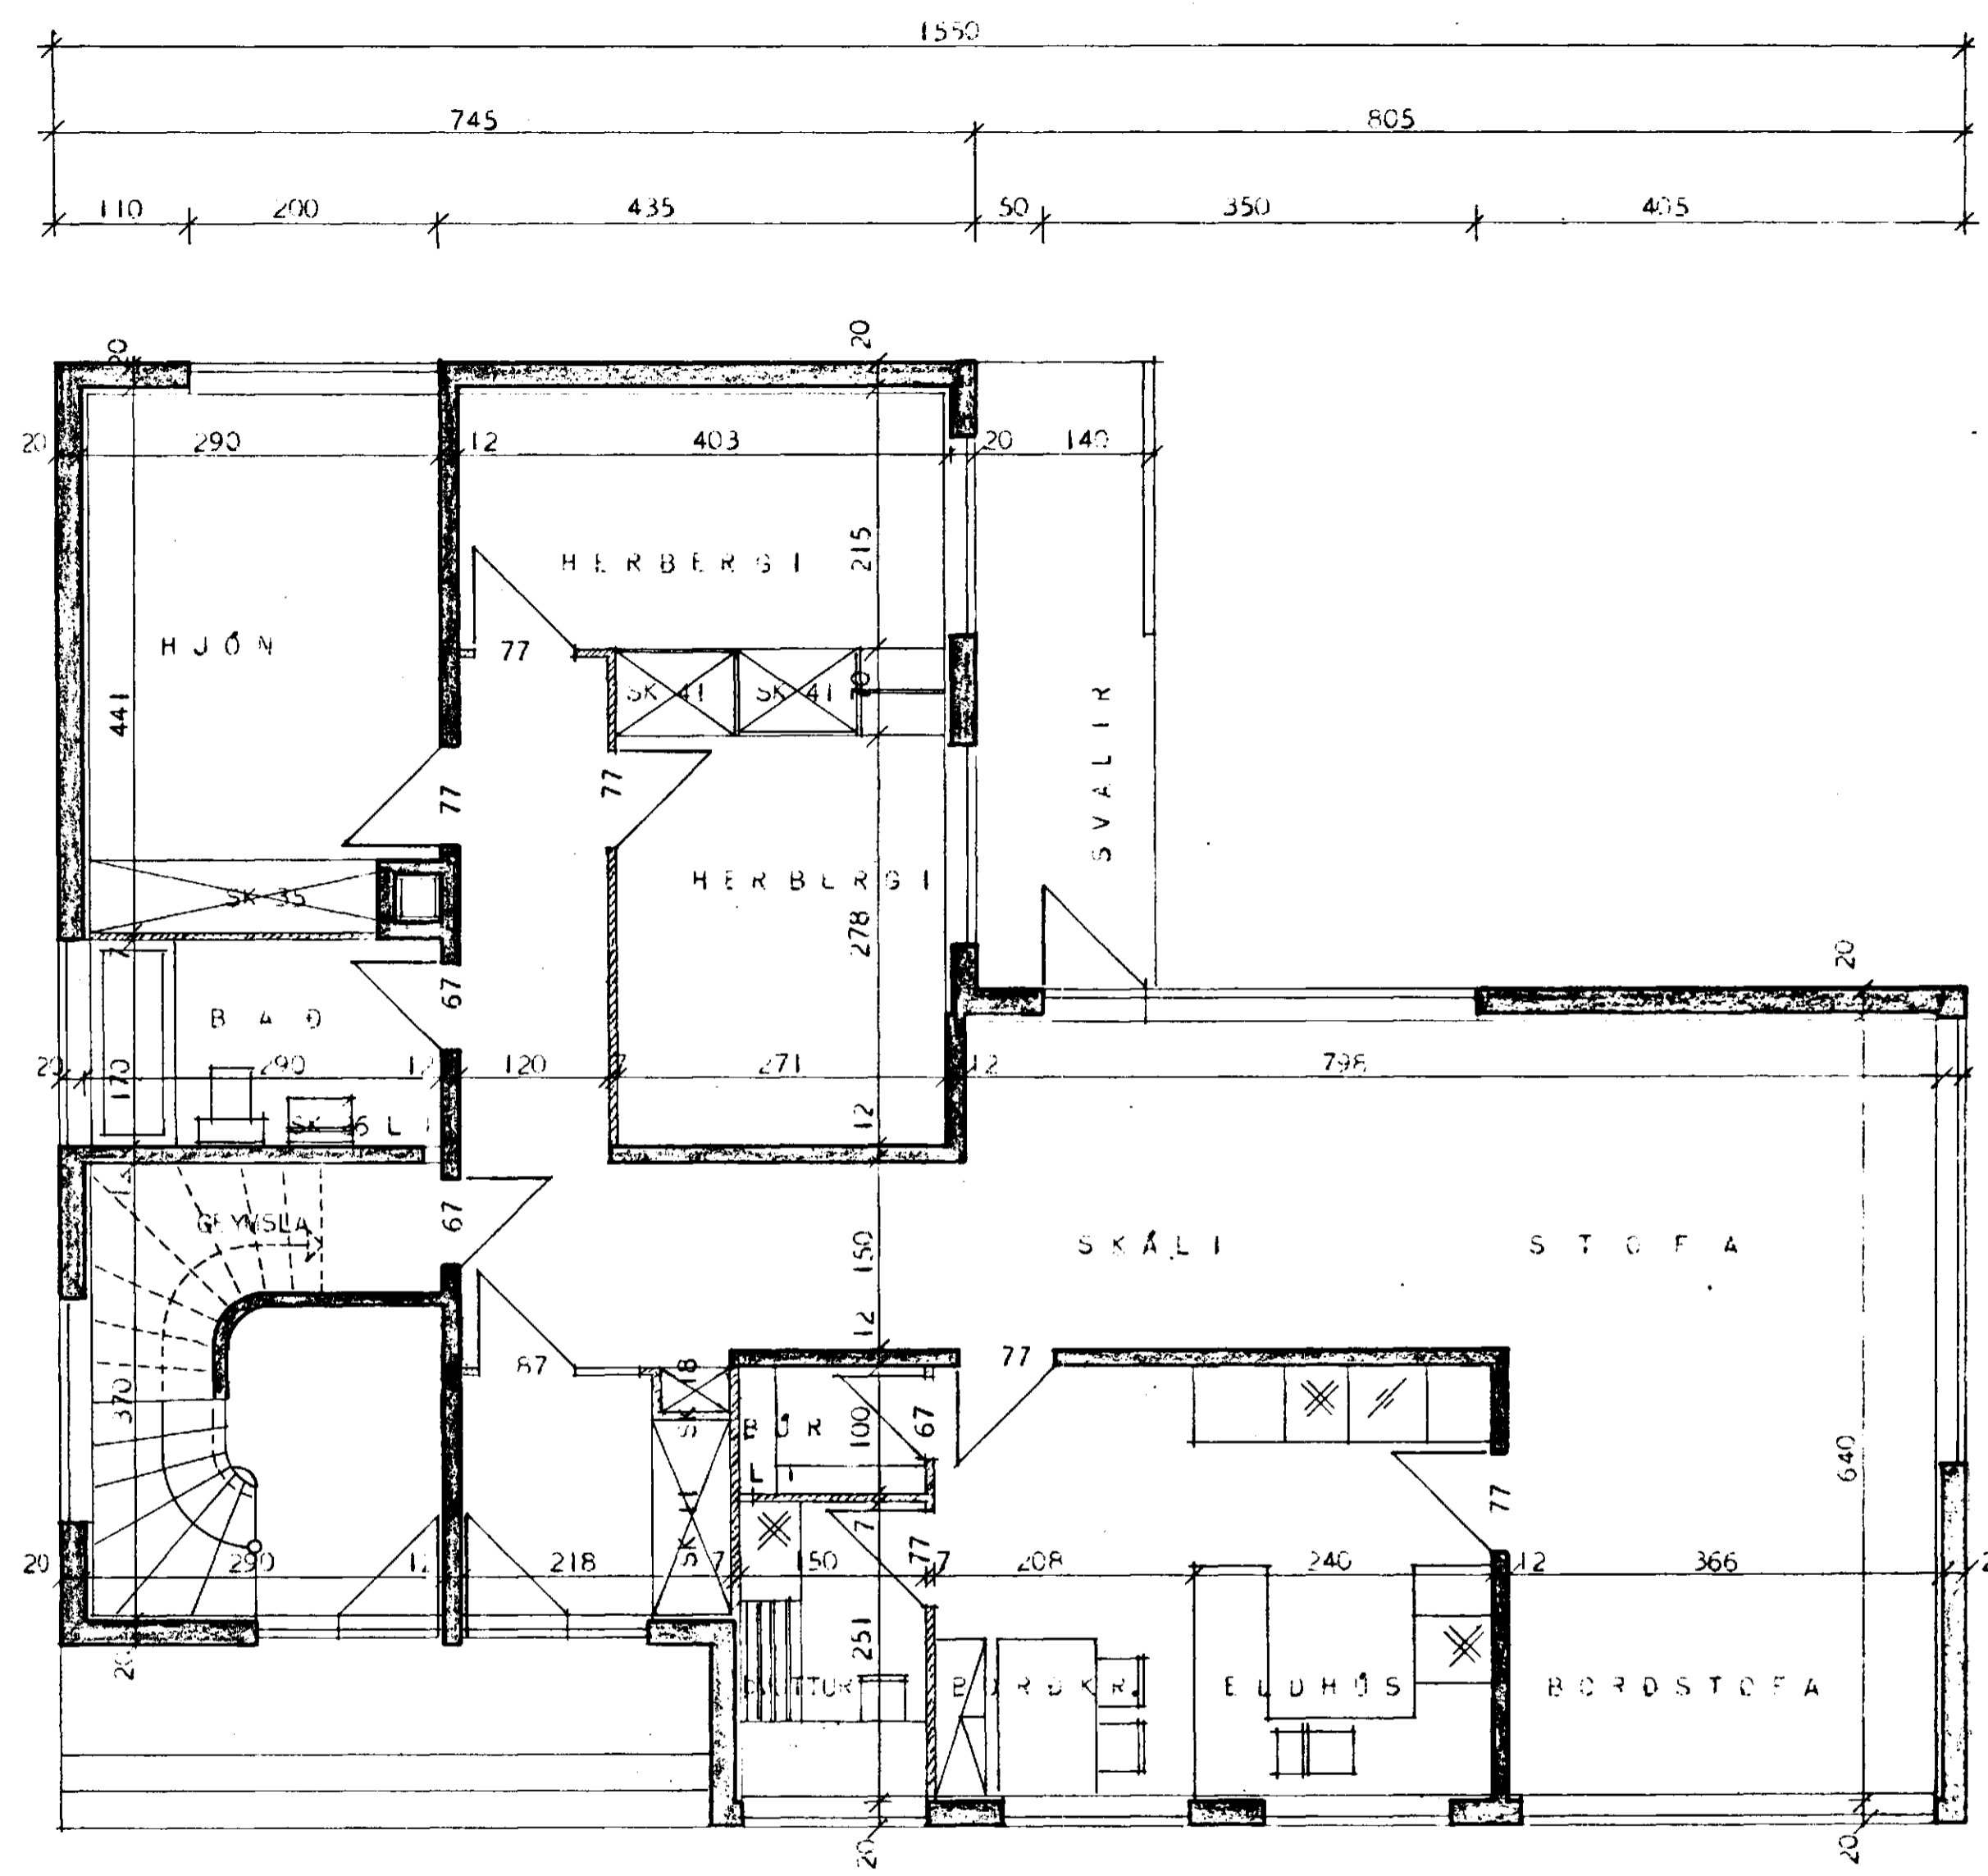


29/66

Samþykkt á fundi bygginga-
nefndar þ. 27/4 1966

BYGGINGAFULLTRÚINN
Í HAFNARFIRÐI

Signatur

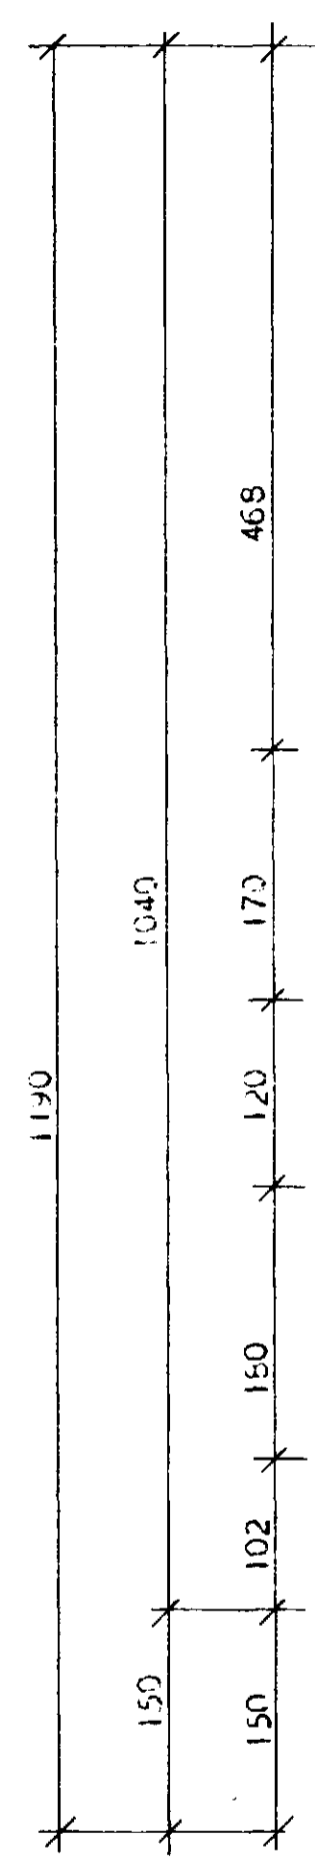

- STEYPTUR VEGUR
- HLADINN VEGUR
- SK = SKÁPUR
- L = LOFTRÉS

BREYTT Í APRÍL 1966

HÚSNÆÐISMÁLASTOFNIN RÍKISINS	
GRUNNMYND I. HEDAR	TVÍBYLISHÚS
MÁL 1:50	VÆRK
	128 A
	BLAD NR 5
	FEBRÚAR 1965

Signature
Signature