


29/66

anþykkt á fundi byggingar-
ráðsins p. 27.4.66
BYGGINGAUFULLTRÚINN
Í HAFNARFIRÐI
Sigurður E. Einarsson

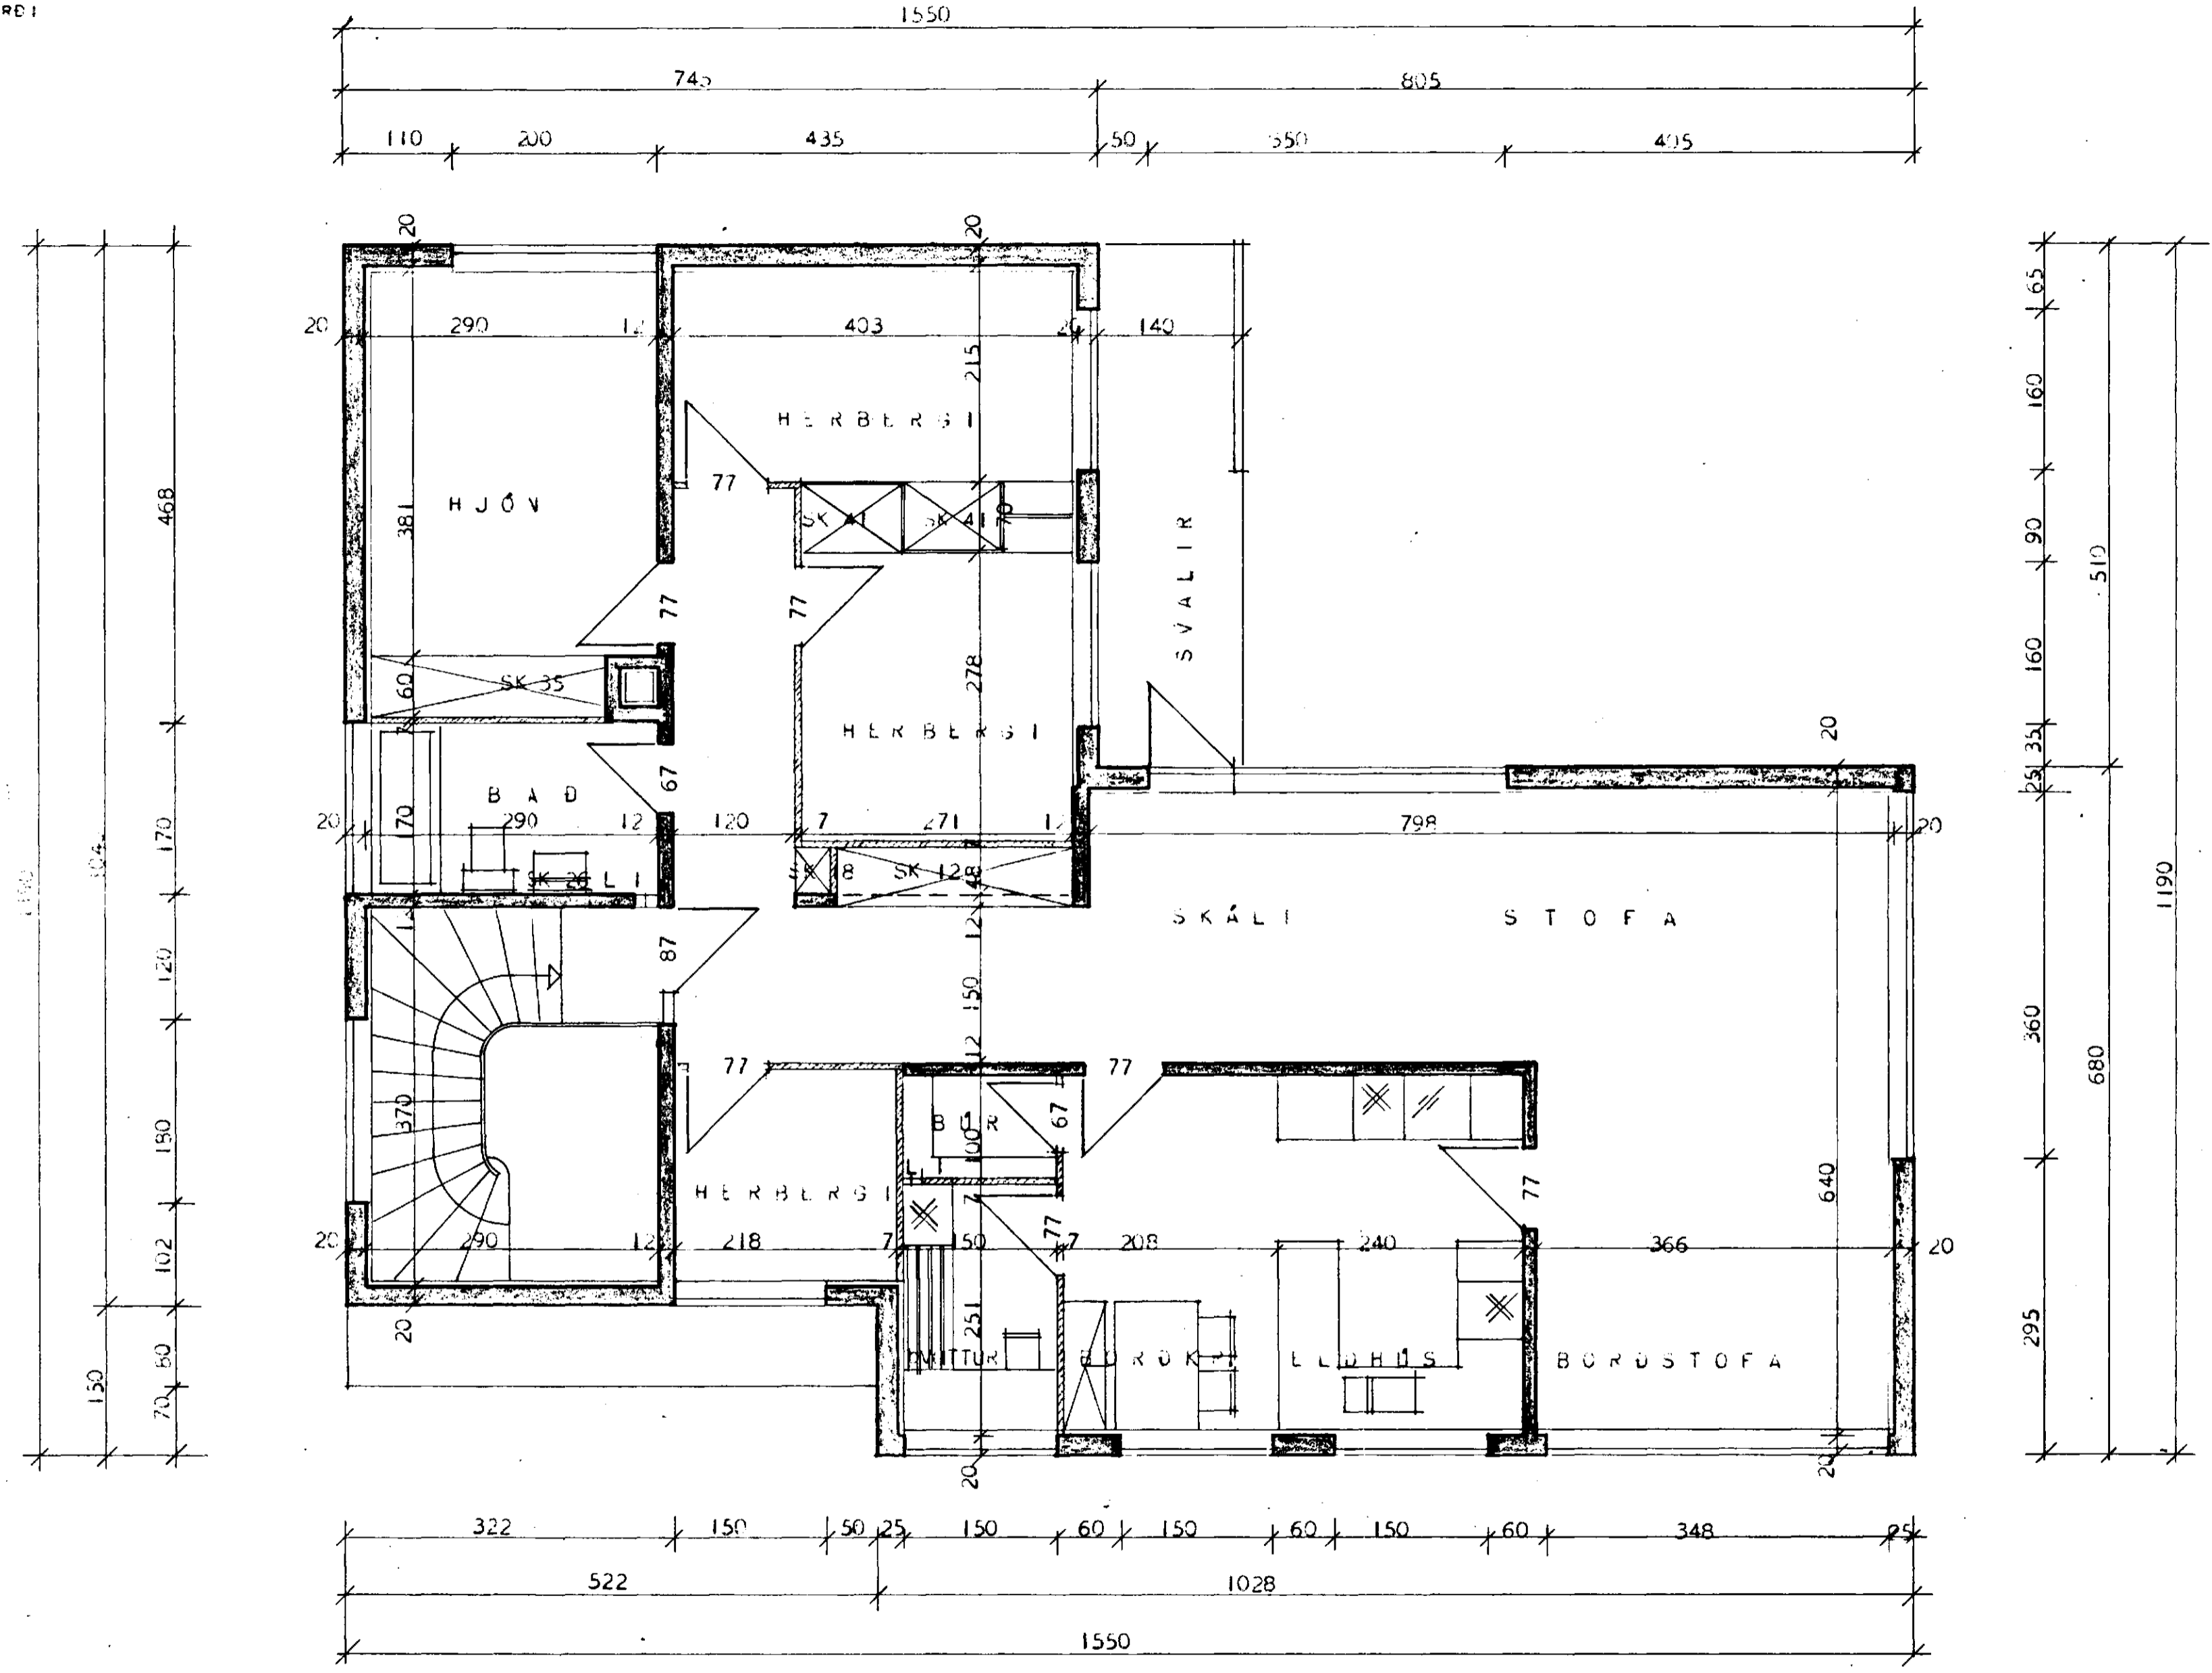

- STEYFTUR VEGGUR
- HLADINN VEGGUR
- SK = SKÁPUR
- L = LÖGTRÁS

BREYTT Í APRÍL 1966

HÖSNEDISMÁLASTOFNUN RÍKISINS	
GRUNNMYND 2. HEDAR MÁL 1:50	TVÍBÝLISHÚS VERK 128 A BLAD NR. 6 FEBRÚAR 1965

Sigurður E. Einarsson
Halldór Halldórsson