



29/66

Samþykkt á fundi bygginga-
nefndar þ. 27/4 1966


BYGGINGAFULLTRÚINN
I HAFNARFIRÐI

Sigríður Erla


Loft h. 2,00 m

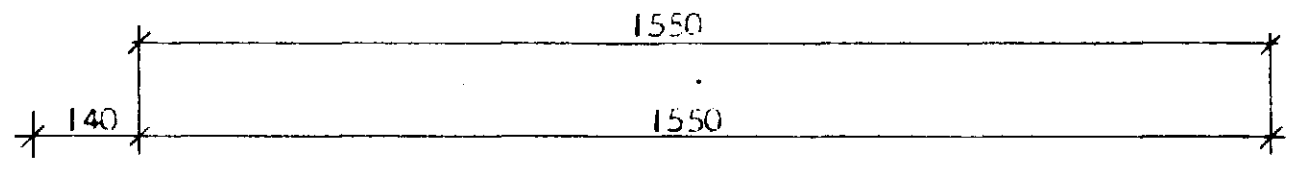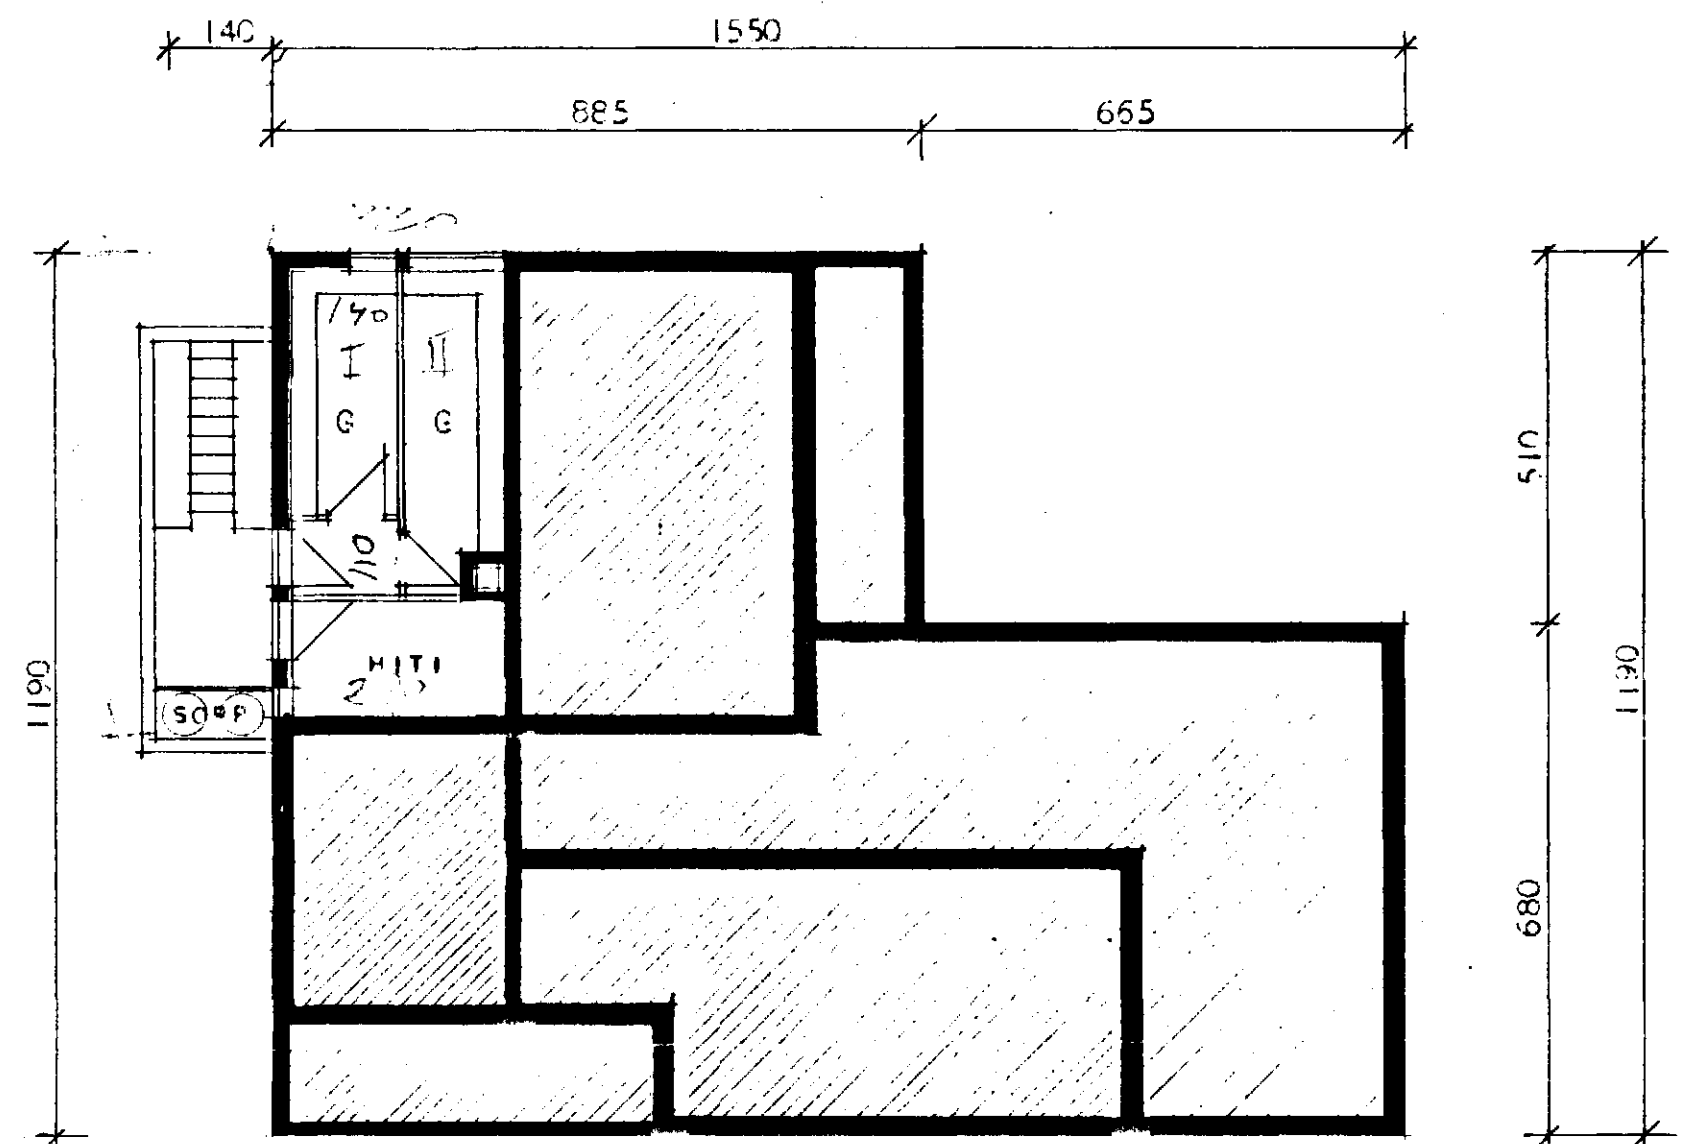

GRUNNMYND KJALLARA

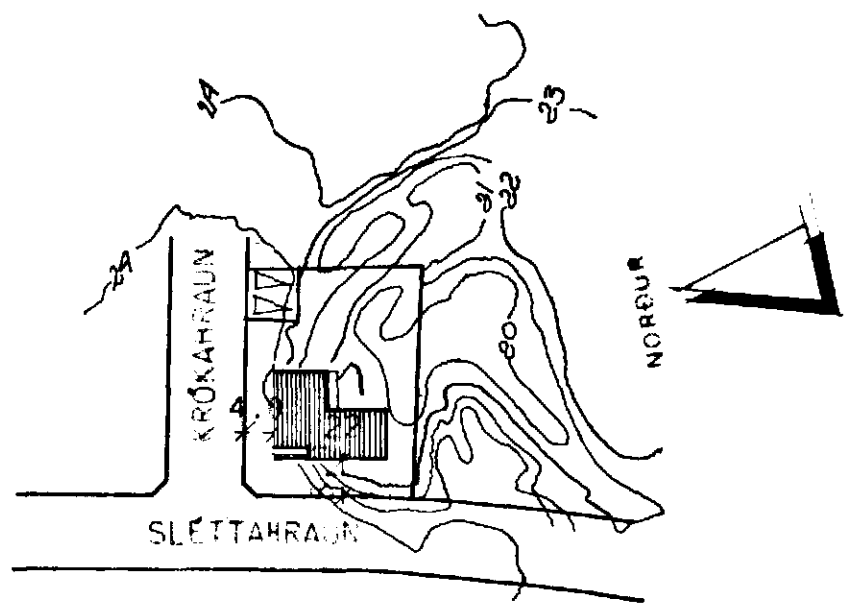


AFSTÆÐUMYND MÁL 1:1000

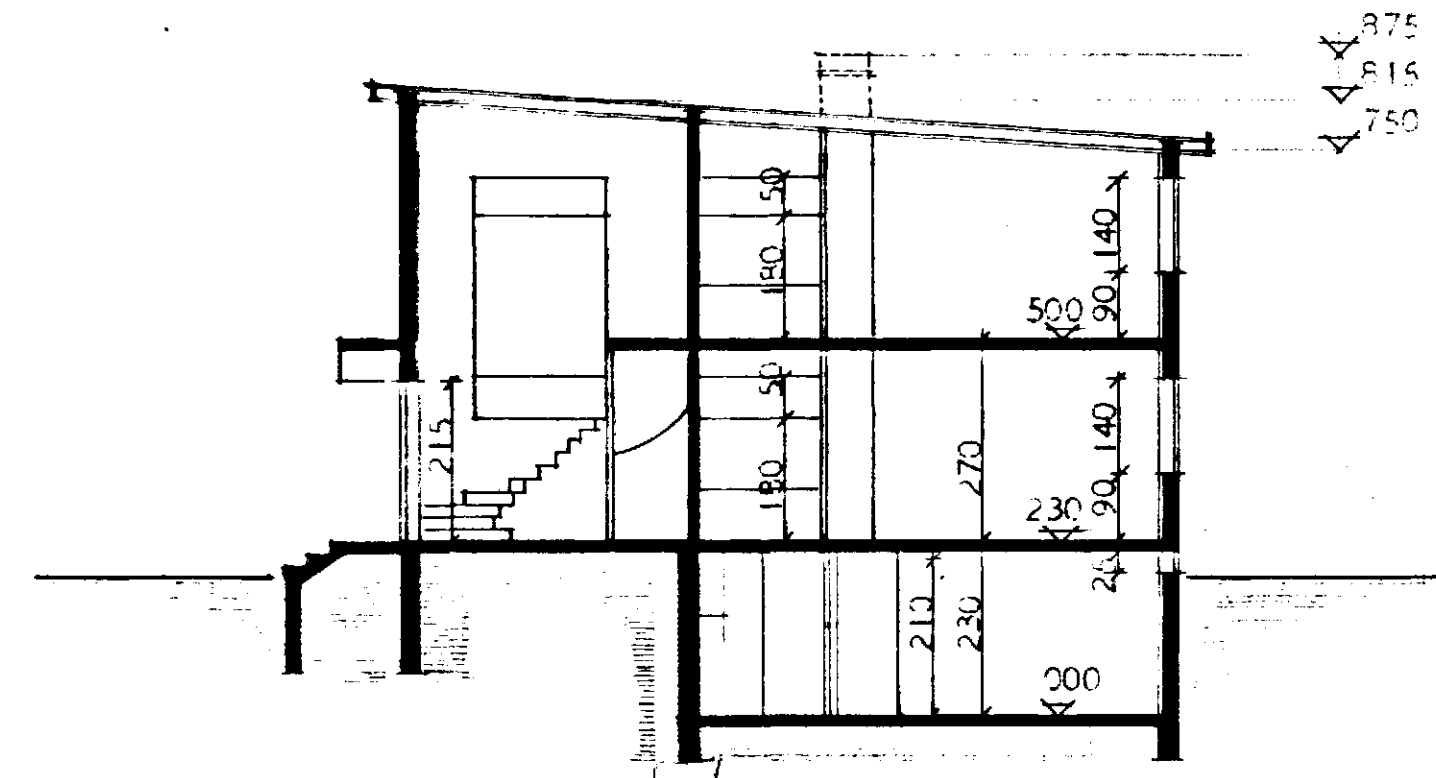

SNEIÐING A--A

ÞYNNING UM 1" 20 CM OFAN
VIÐ GLUGGA Á EFFI MÆÐ ALLAN
HRINGINN.

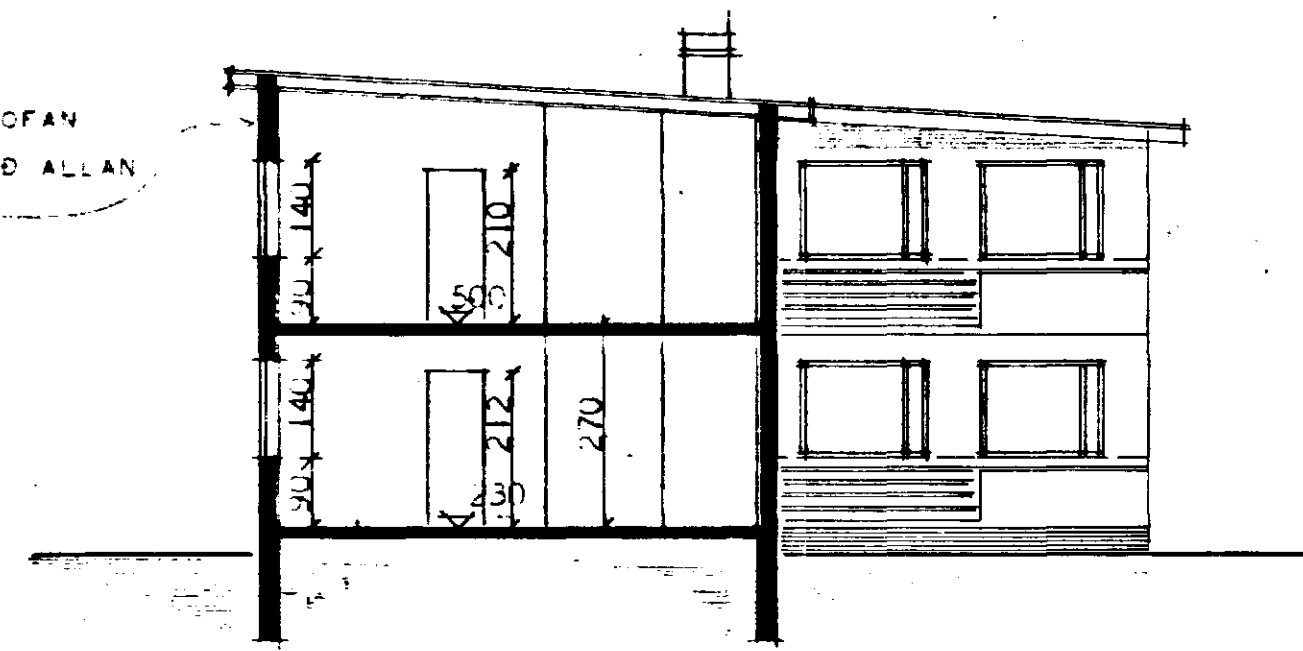

SNEIÐING B--B

Breytt í APRÍL 1966	
HÖSNÆÐISMÁLASTOFNIN RÍKISINS	
GRUNNMYND OG SNEIÐ- INGAR MÁL 1:100	TVÍBÝLIHÚS VERK 128 A
	BLAÐ NR. 2
	FEBRÚAR 1965

Sigríður Erla
Halldór Hauksson