
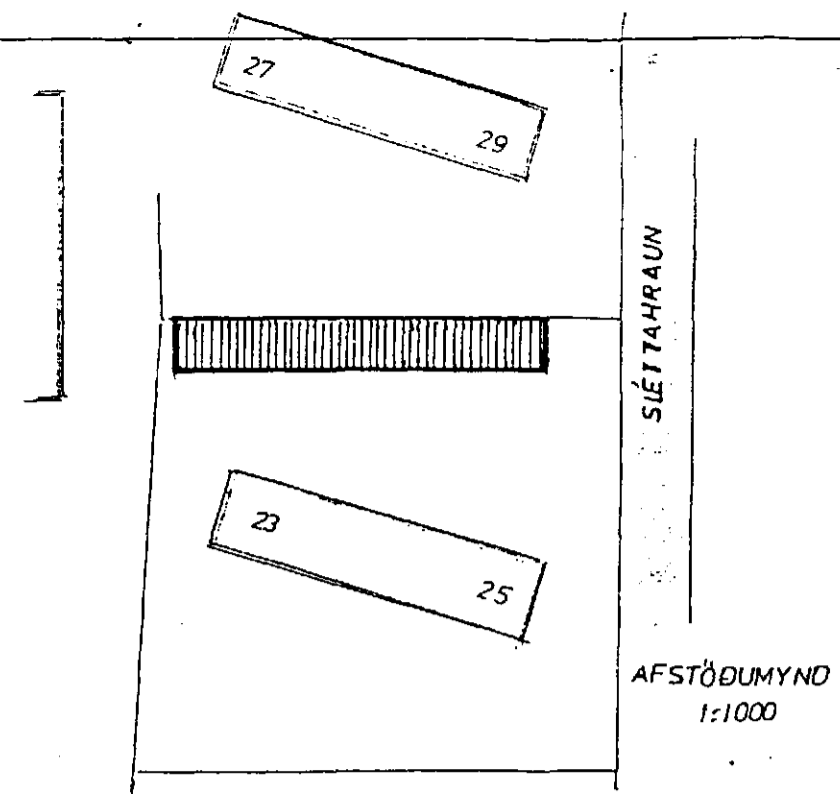
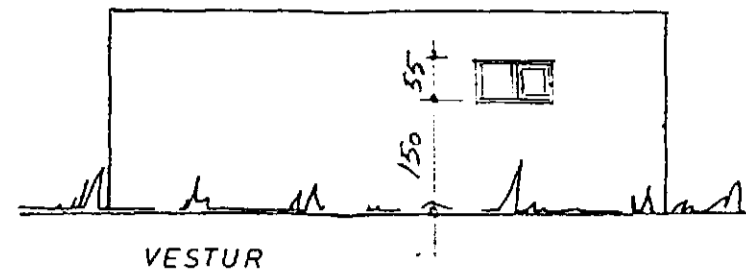
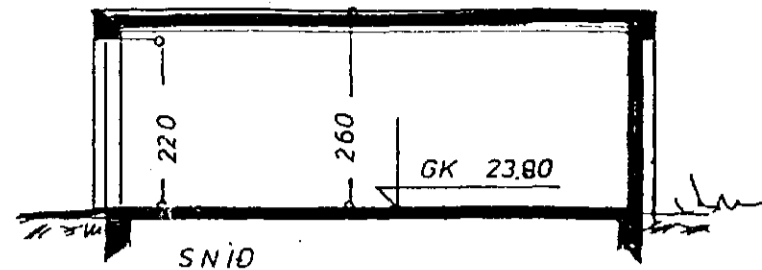





MHL 03  
03-01-02

Samþykkt þann  
09 JUNI 1997

Byggingatulltrúinn í Hátnarfirði  
Erlendur Hjálmarsson

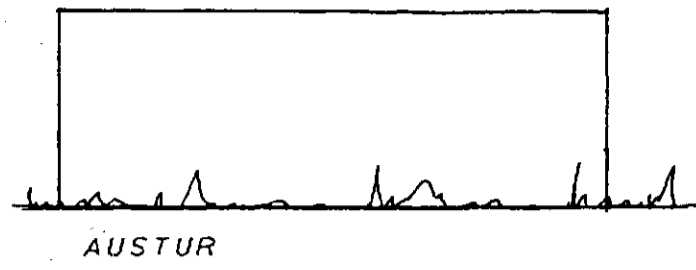

AFSTÖÐUMYND  
1:1000

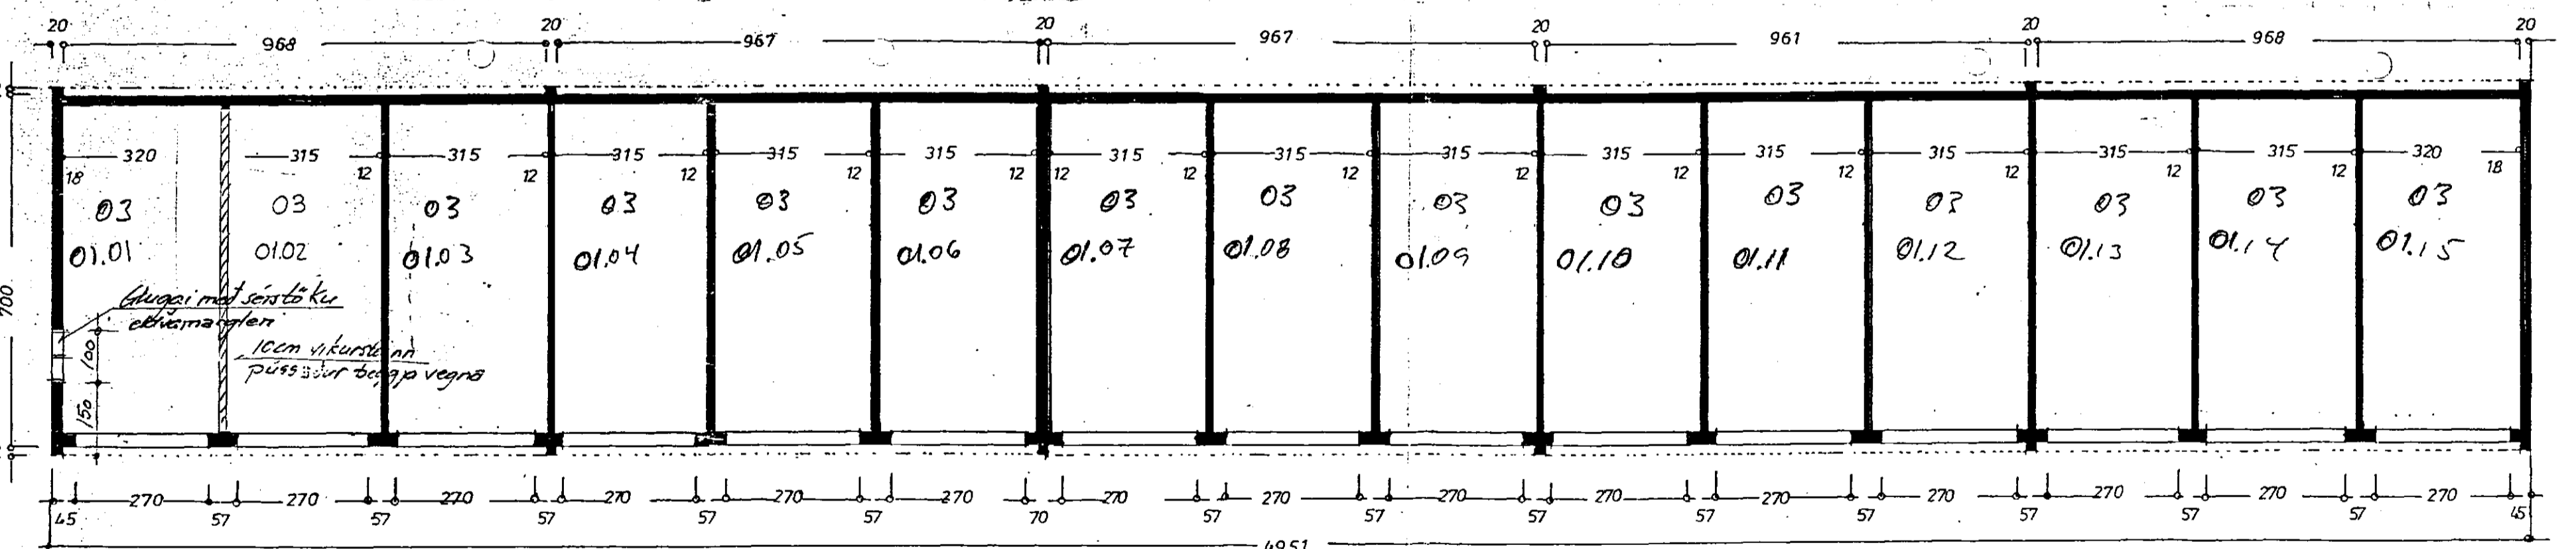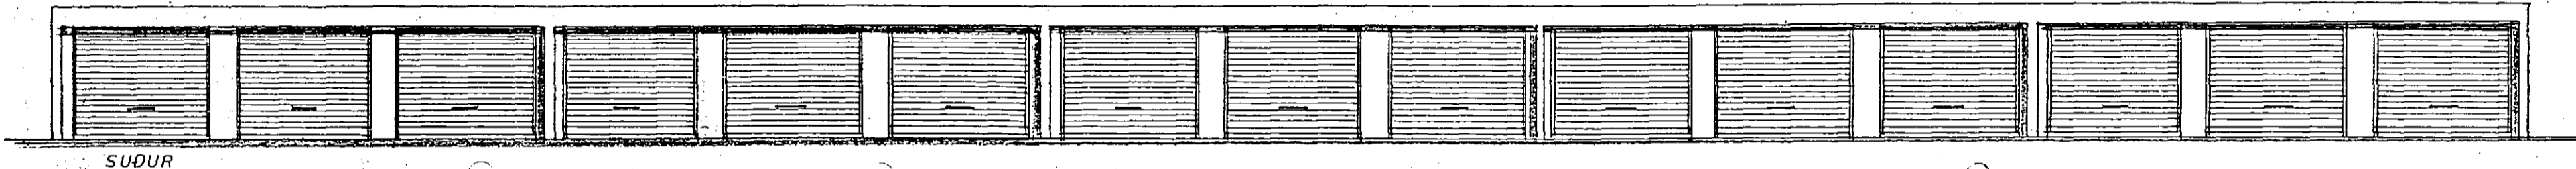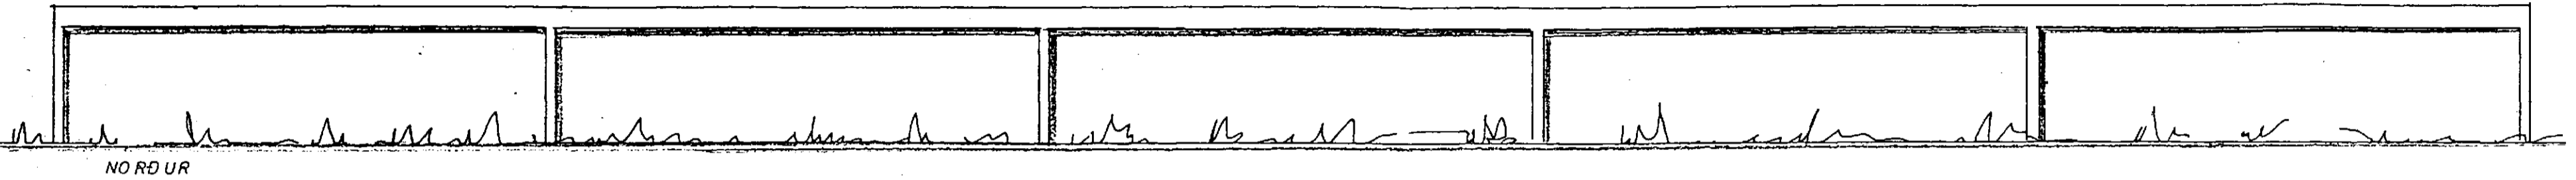

GRUNNMYND

STÆRD:  $23,1 \text{ m}^2 \times 15 = 346,5 \text{ m}^2$   
 $600 \text{ m}^3 \times 15 = 9000 \text{ m}^3$

Breyting dags. 28.05.97  
Á milli eininga 01.01 og 01.02  
kemur hlaðinn veggur

2. júní 1997

Gluggi í vesturvalli með eldarnar-  
gleri sér eldarnar og gluggur.  
Katrín Elfa Þorlacsson

Katrín Elfa Þorlacsson

SLÉTTAHRÁUN NR 23-25

ÚTLIT }  
GRUNNMYND } 1:100  
SNID }  
AFSTÖÐUMYND 1:1000

Hátnarfirði 2. júlí 1997

Erlendur Hjálmarsson