


Tölur af 6. fundi byggingar-
 ráðsins d. 17. 11. 1965
 Eignarlausni
 I. Hæð
 F. Sigurðsson

Gera skal loftrásir fyrir viftur í eldhús.

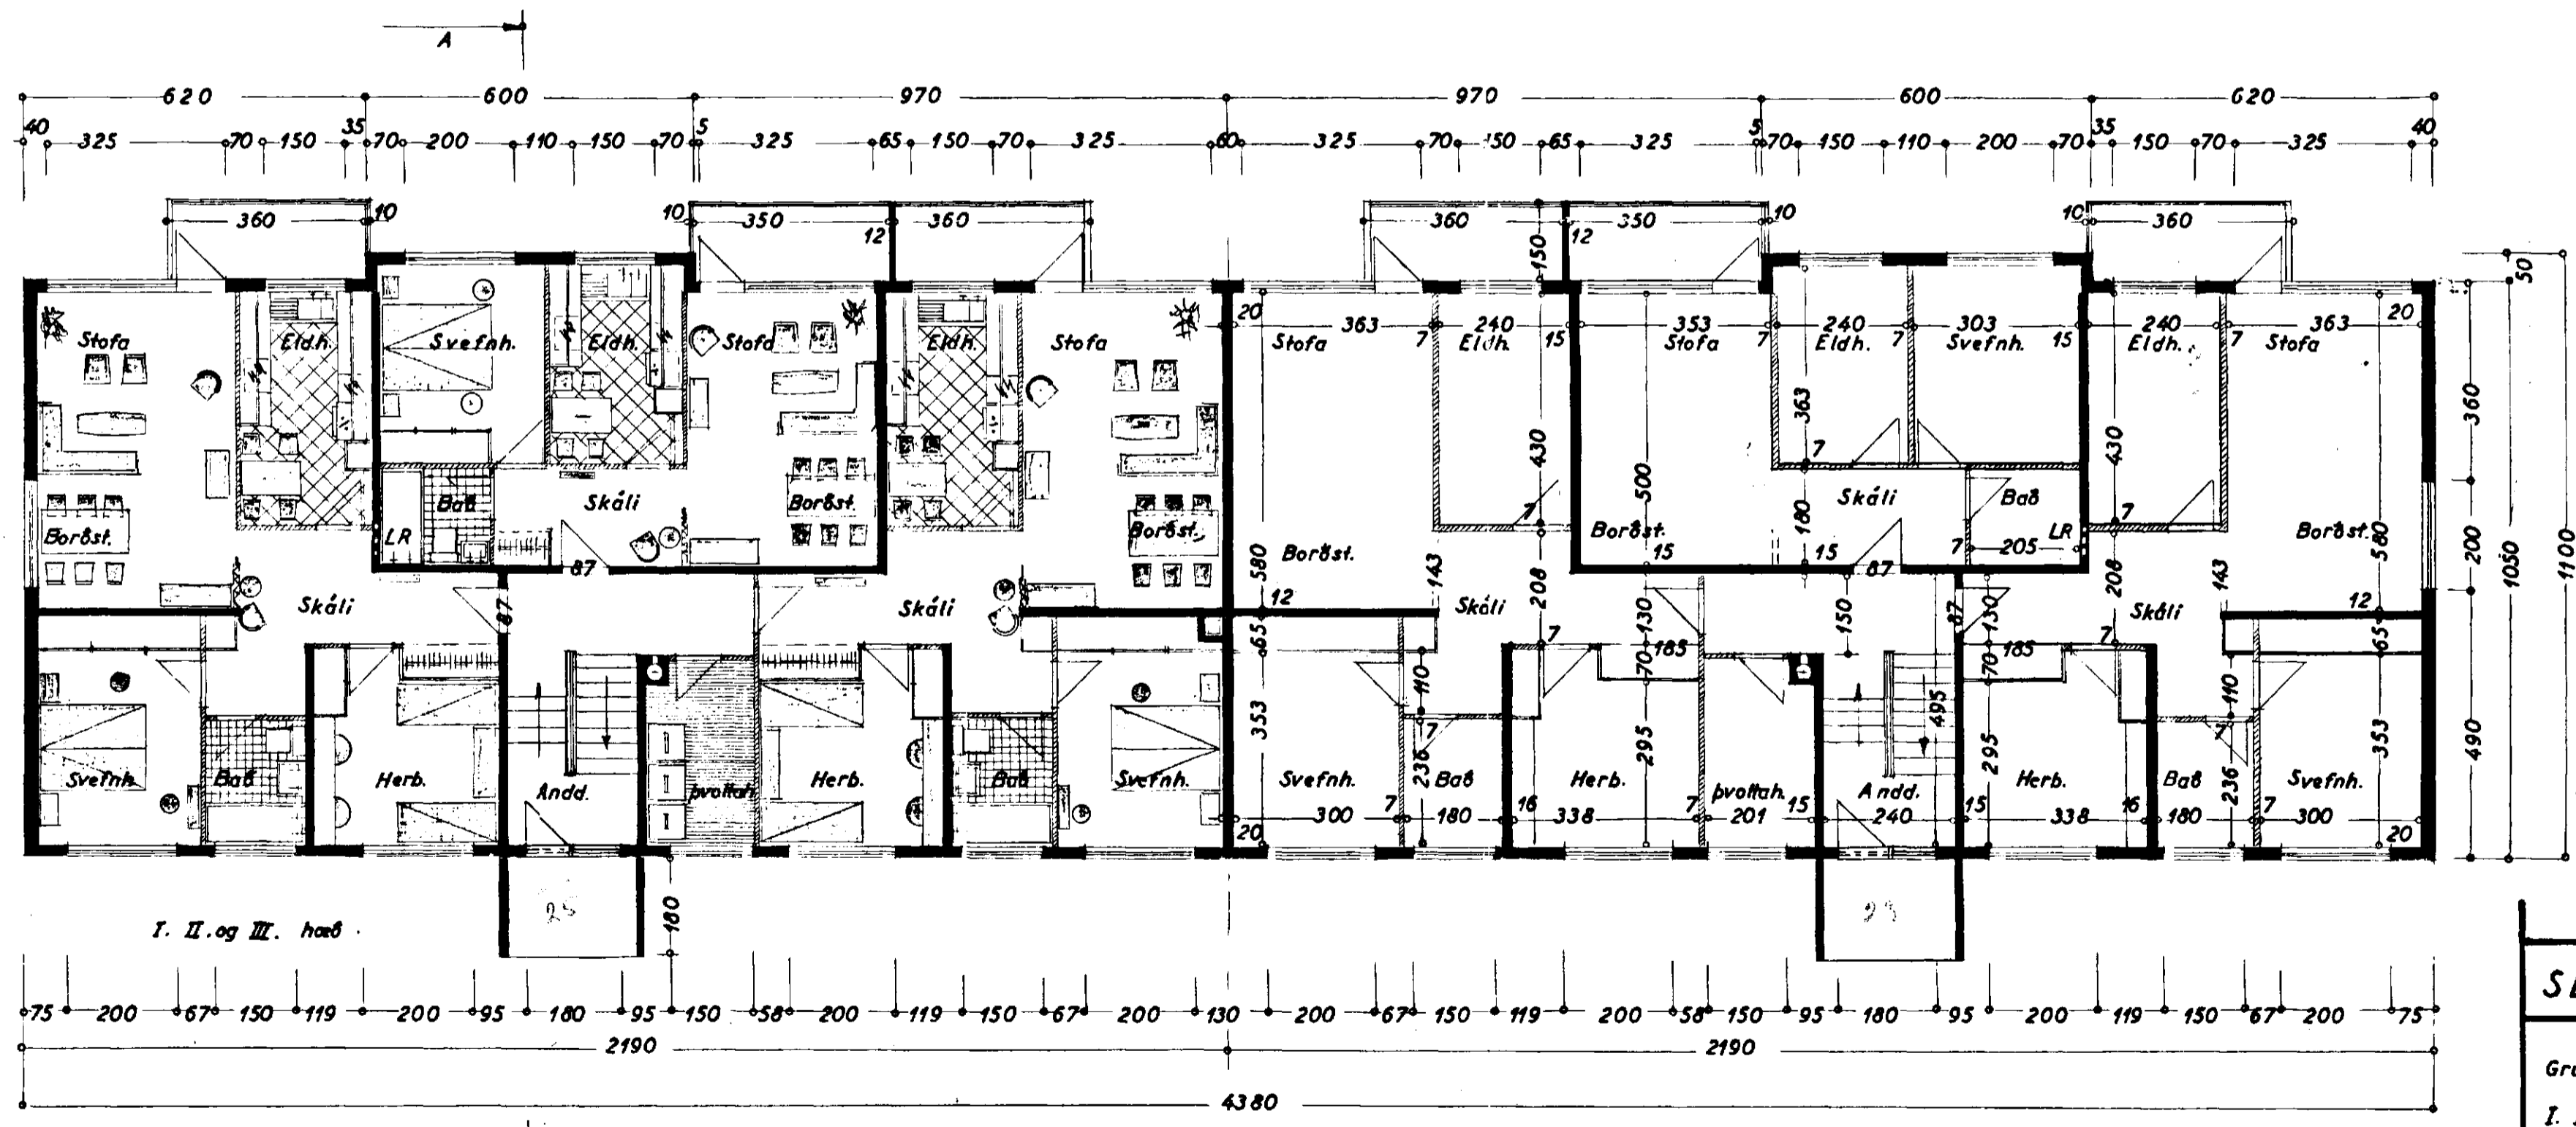

BREYTING
SLÉTTAHRUN NR. 23-25
 BLAÐ 3
 Grunnmynd af
 I. II. og III. hæð 1:100
 Hafnarbær 2. janúar 1966
 F. Sigurðsson