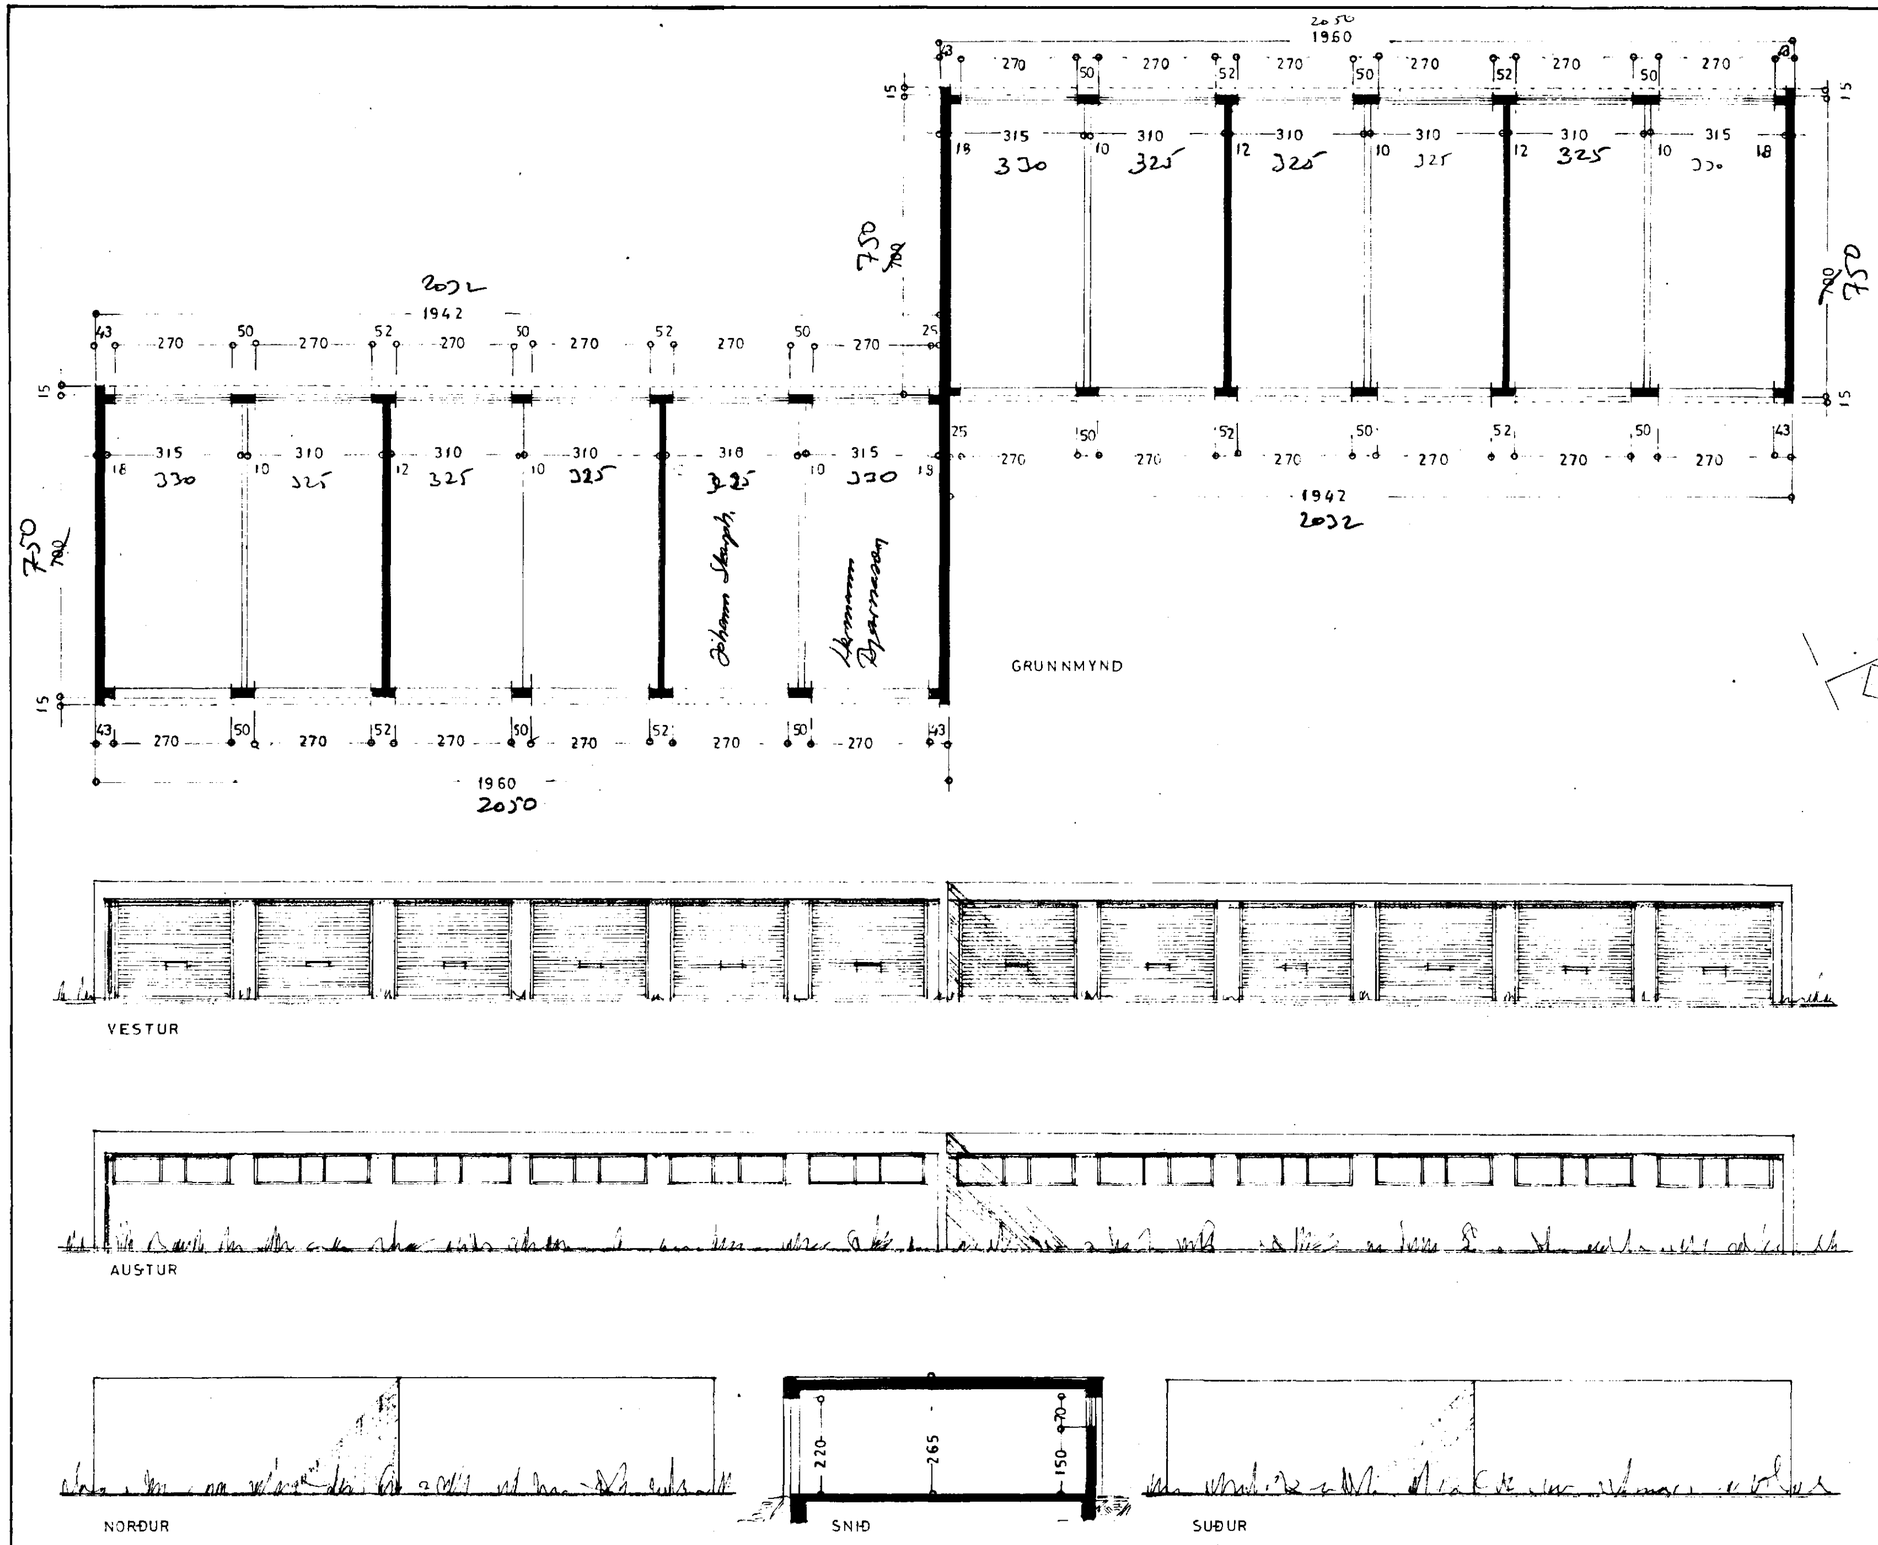

Samþykkt á fundi bygginga-
nefndar þ. 9/6 1976
BYGGINGAFULLTRÚINN
Í HAFNARFIRÐI
F. Sigurðsson

17/4 1977
Samþ. at keimsche skekkum
vir 7.00 m í 7.50 m dýpt

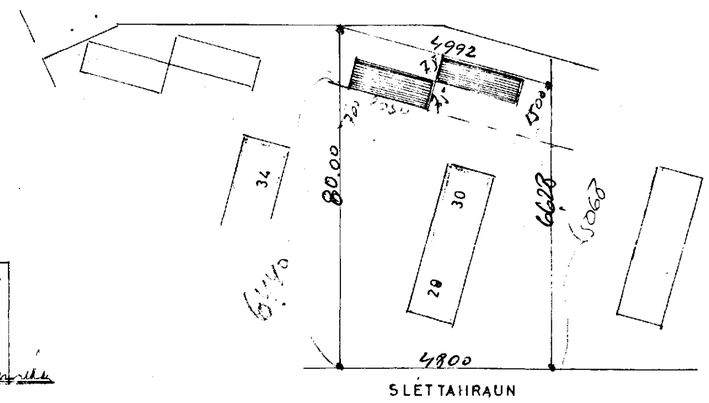

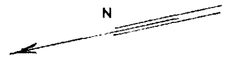

STÆRÐ: 25.6 m² x 12 307.2 m²
~~21.9~~ ~~286.8~~
~~22.9~~ m² x 12 = ~~274.8~~ m²
~~60.7~~ m² x 12 = ~~728.0~~ m³
~~63.3~~ ~~760.0~~
67.8 x 12 814.0 m²

SLÉTTAHRAUN NR 28-30

BILGEYMSLA

ÚTLIT
GRUNNMYND } 1:100
SNIÐ

AFSTÖÐUMYND 1:1000

Hafnarfirði í maí 1976
F. Sigurðsson

TEIKN.