


Efni og frágangur lagna
 sé i samræmi við
 Holræsareglugerð Reykjavíkur.

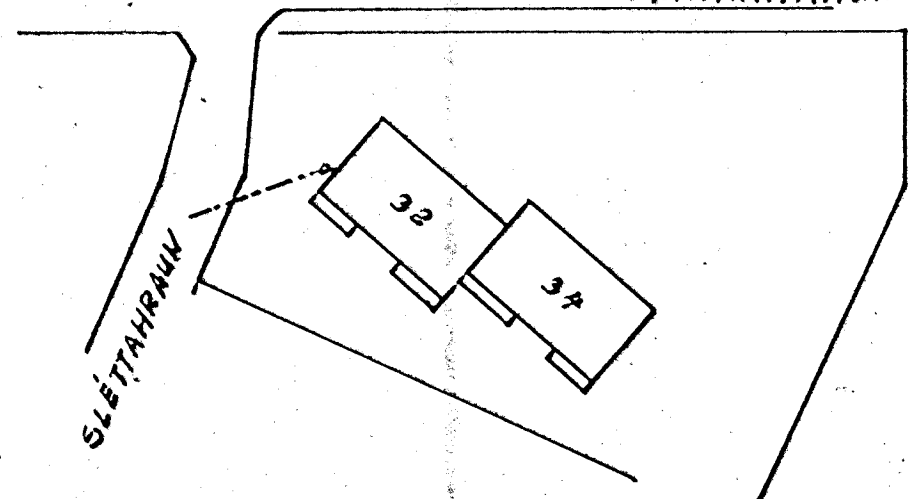

Afstöðumynd 1:500

Breytt í maí '68 G.G.P.

Guðm. G. Þórarinnsson verkfræðingur MYFI sími 41039		
SLÉTTAHRÁUN 32		
Mælikv.	1:50	FRÆRENNSLISLAGNIR
Dags.	apr. '68	Kjallari.
Nr.	2. blað	Guðm. G. Þórarinnsson