


Samþykkt á fundi bygginga-
 ráðs nr. 136 1973

BYGGINGA-
 RÁÐGAFINGAR
 S. Jónsson


Lastara þarf aðlöðunarmál
 F.m.

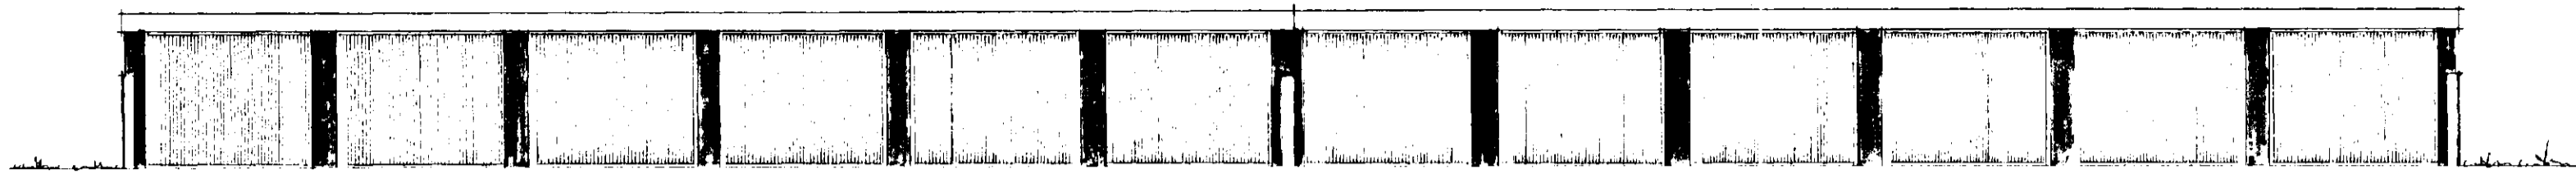

VESTUR




AUSTUR

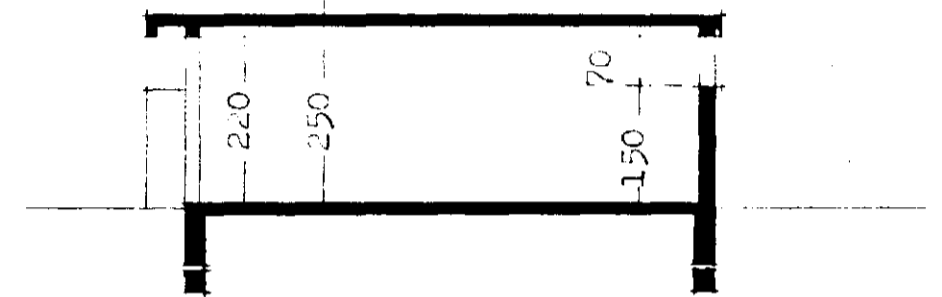


skurður



SUÐUR

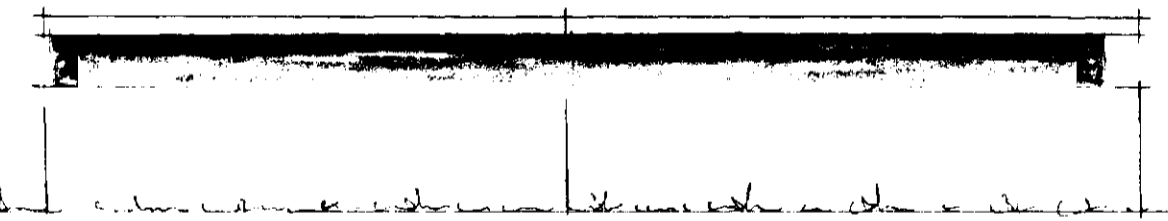

NORÐUR

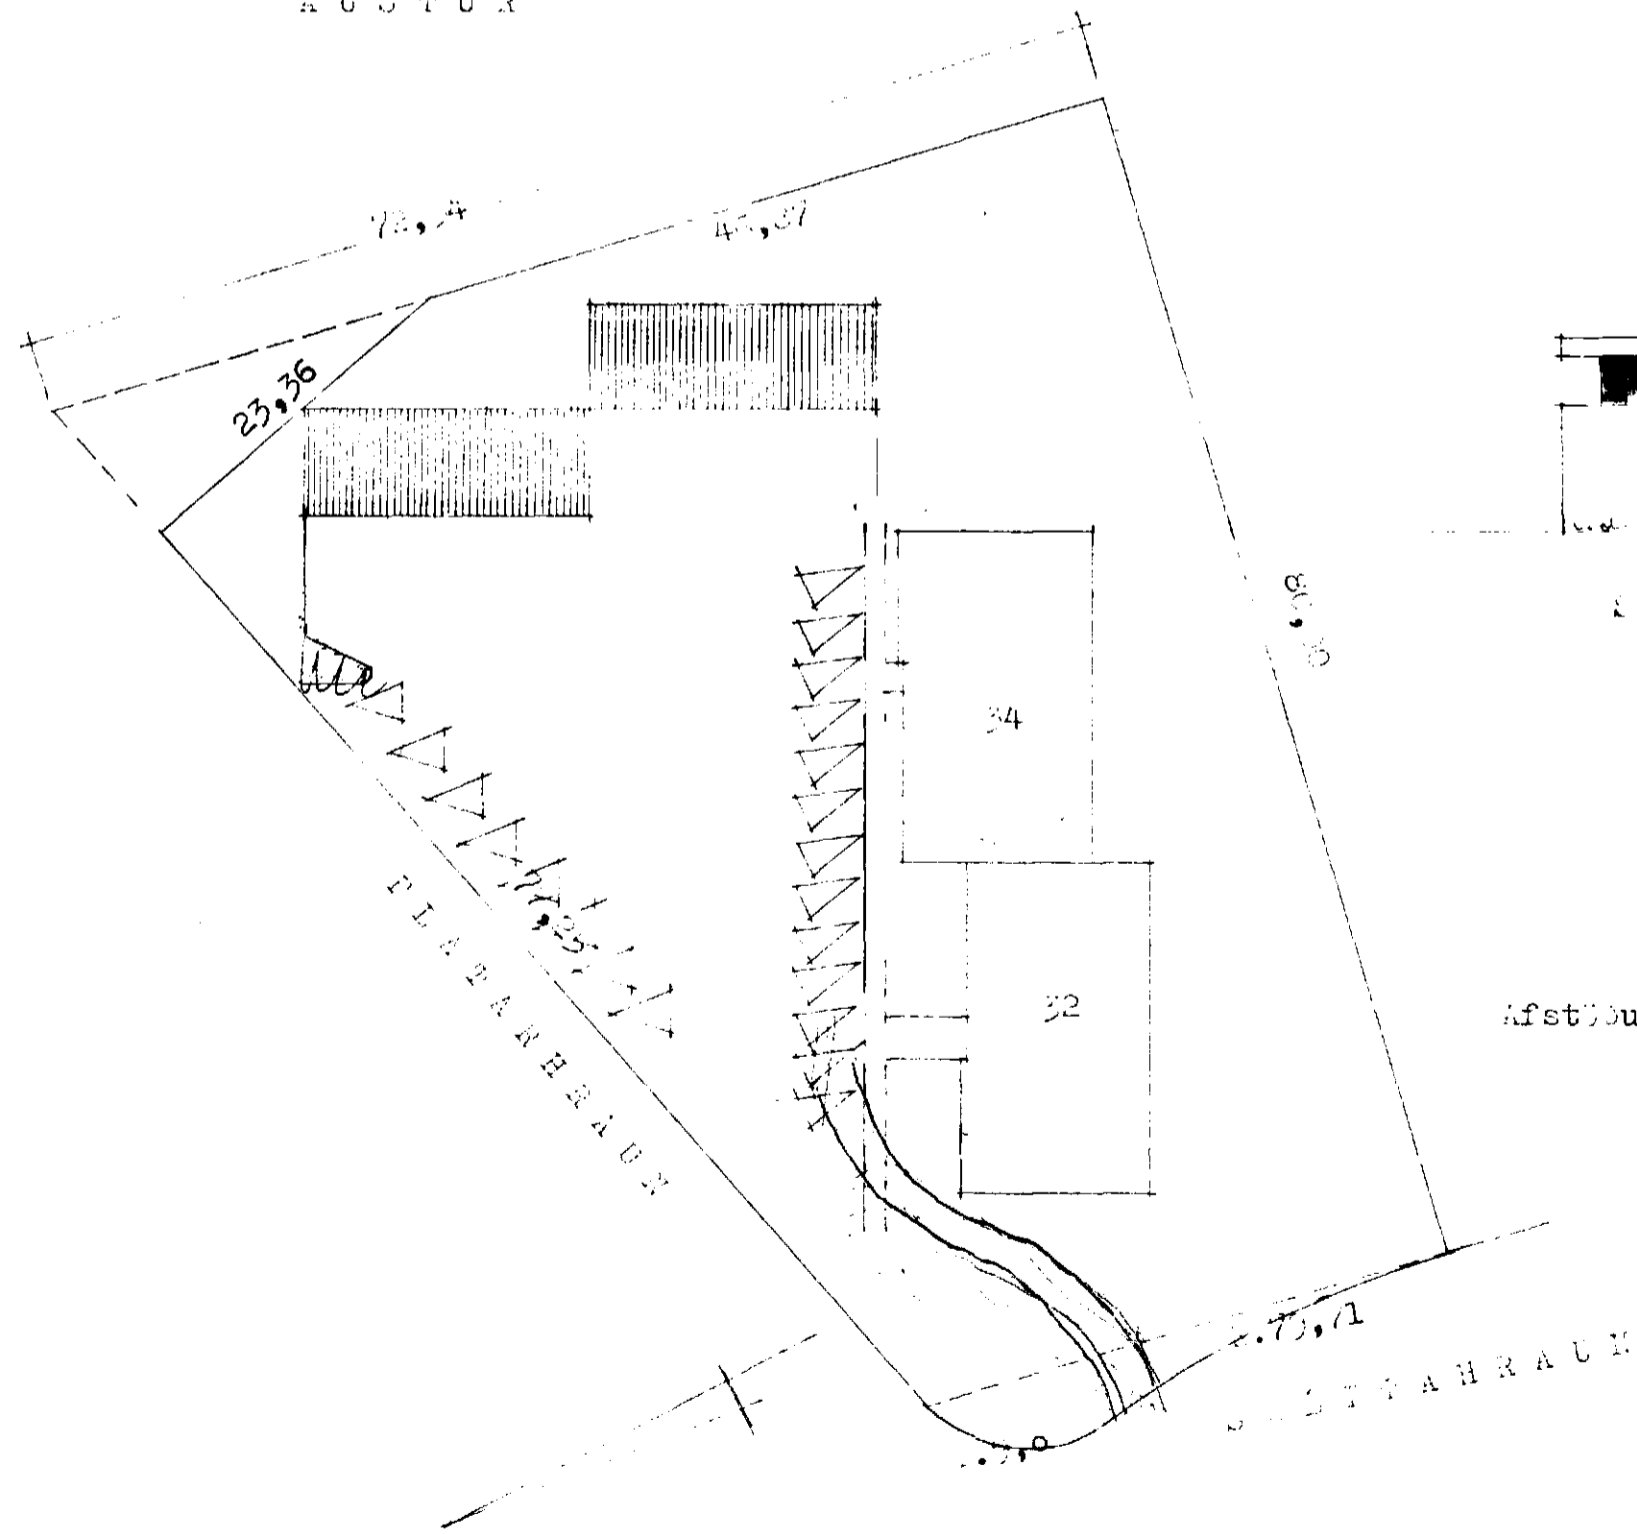

Afstöðungrnd m. 1:500

Reykjavík 1. júní 1973

S. Jónsson