SLÉTTAHRAUN NR. 32_34 HAFNARFIRÐI

Tifreiðageymslur m 1:100

Lagfæra þenn afstöðumun á E-sns

Samþykkt á fundi byggingarnefndar þ. 13 6 73

EYÞ[illegible]

[illegible]

E. Þorsteinsson

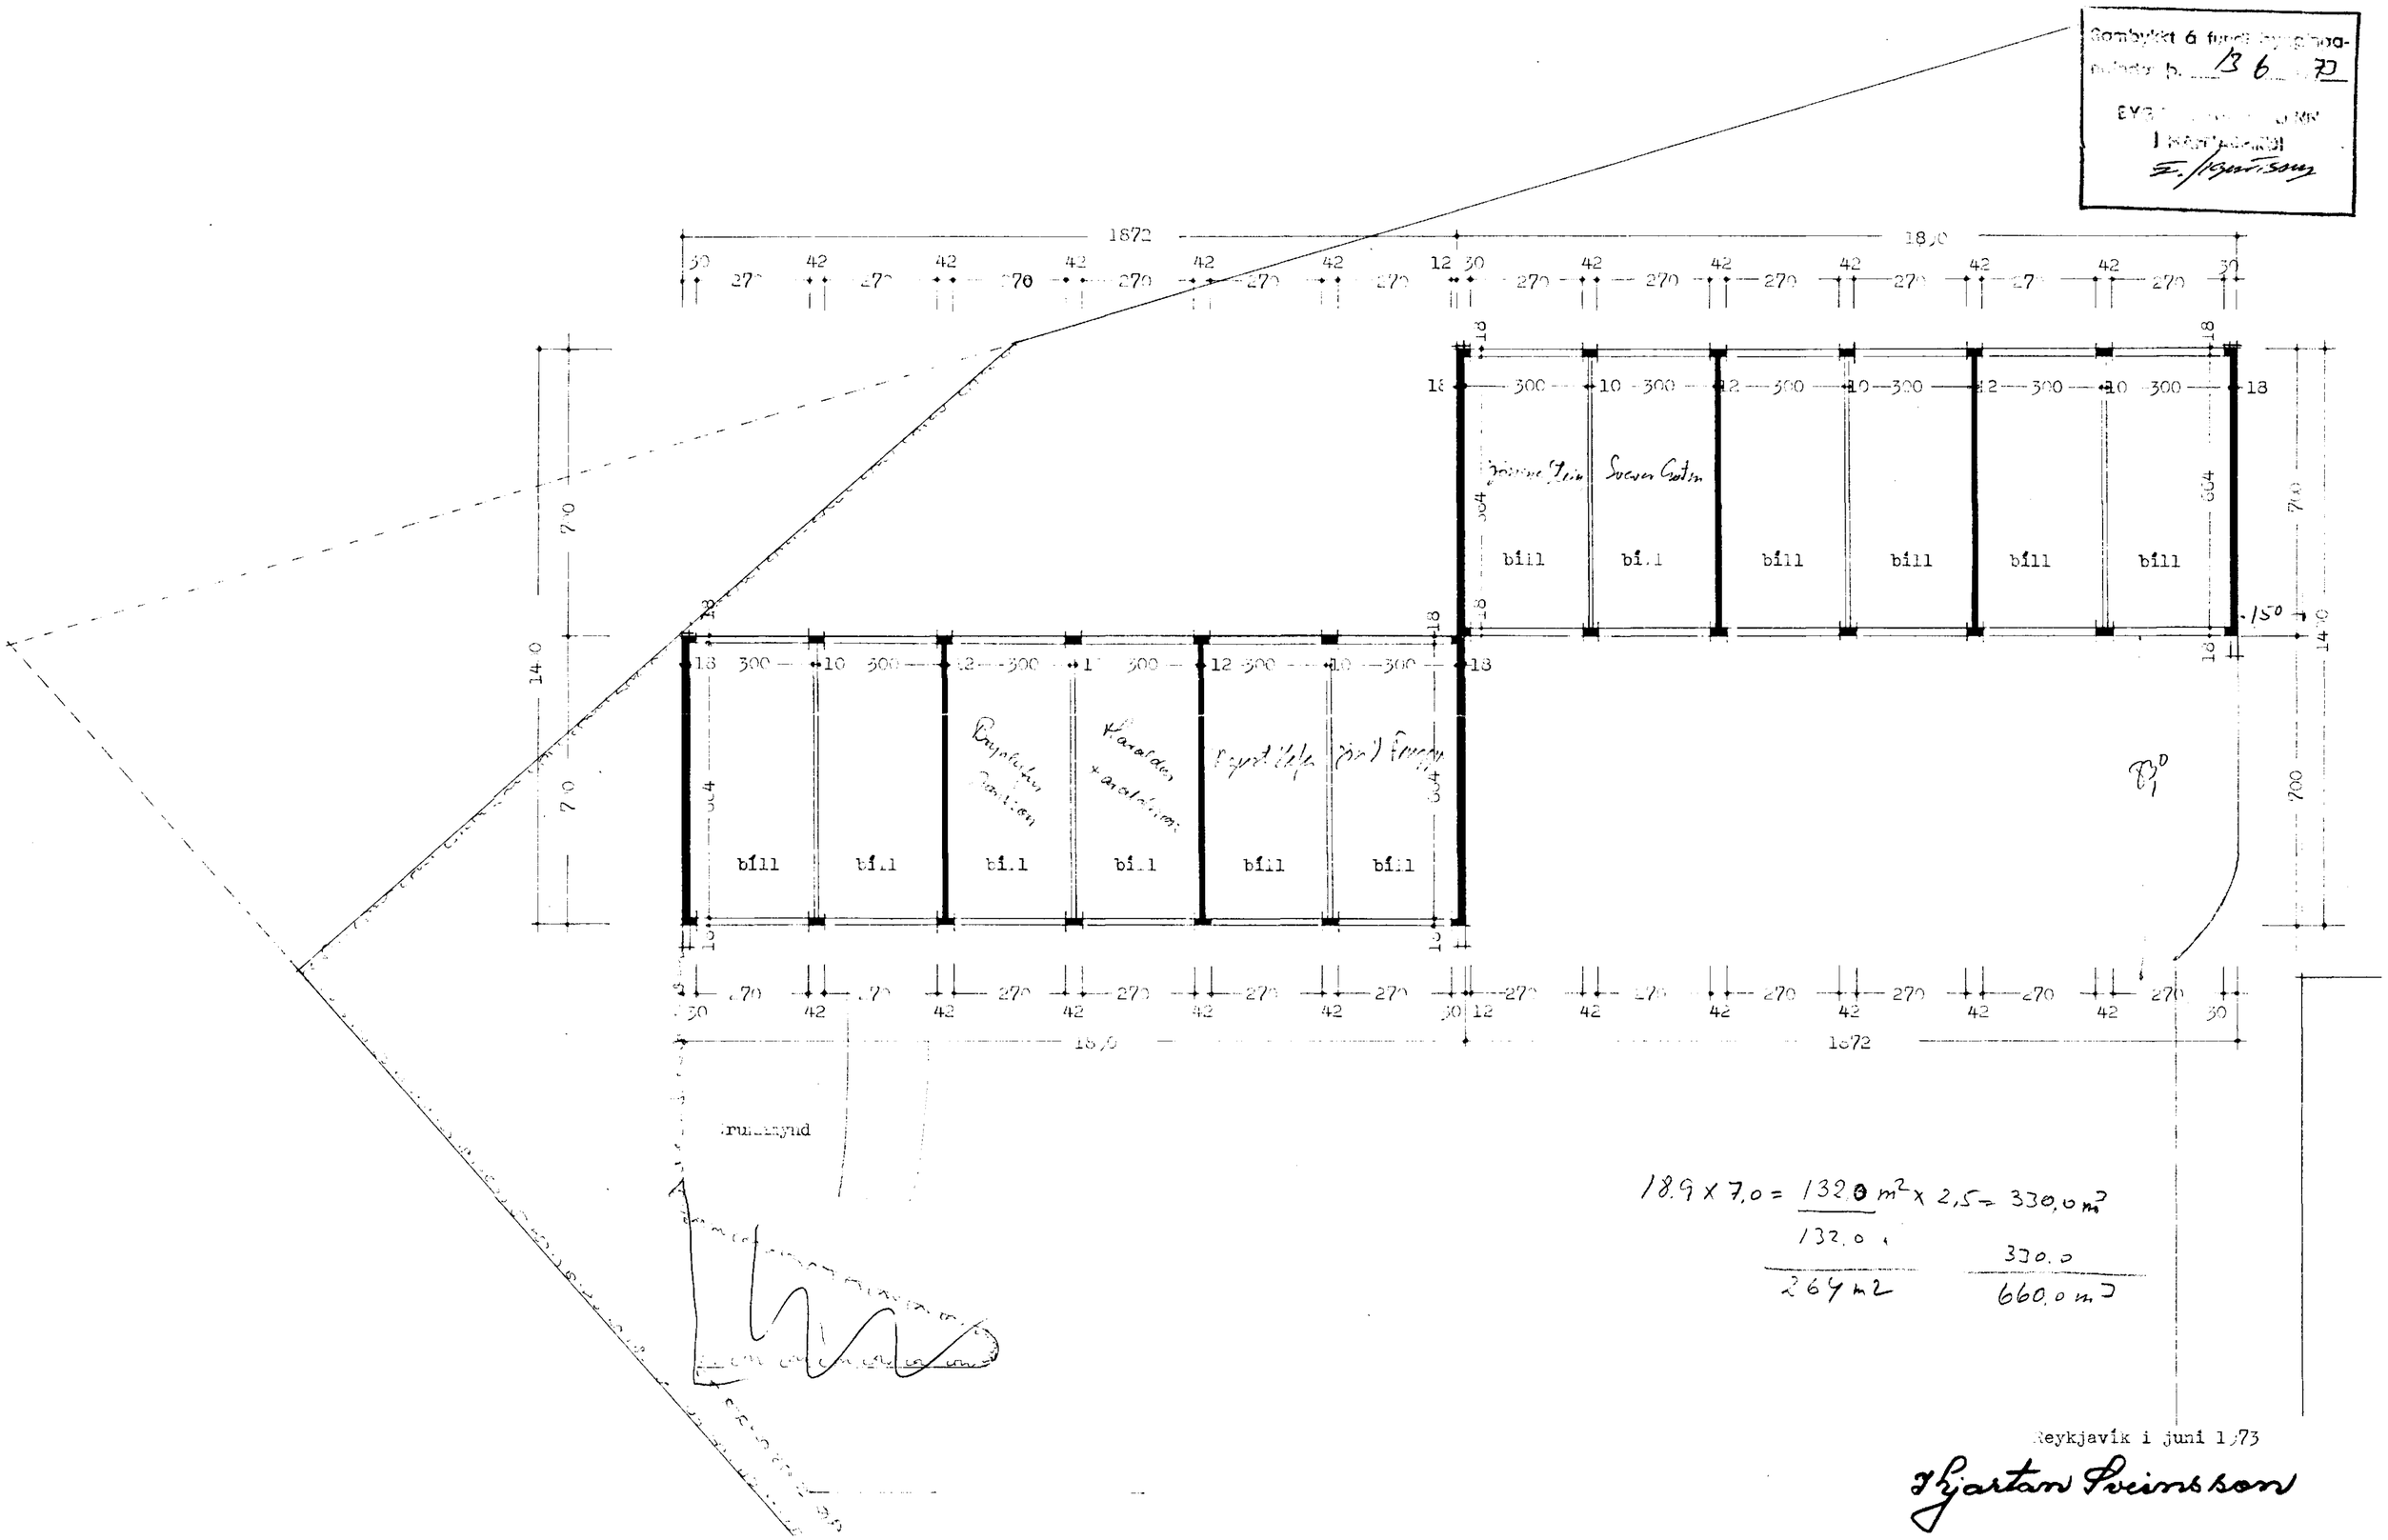

18,9 x 7,0 = 132,0 m² x 2,5 = 330,0 m³

132,0

264 m2

330,0

660,0 m³

Reykjavík í júní 1973

Þjartan Þeinsson