


Tenging fyrir bakrennur
Hrensilok
Ø 300

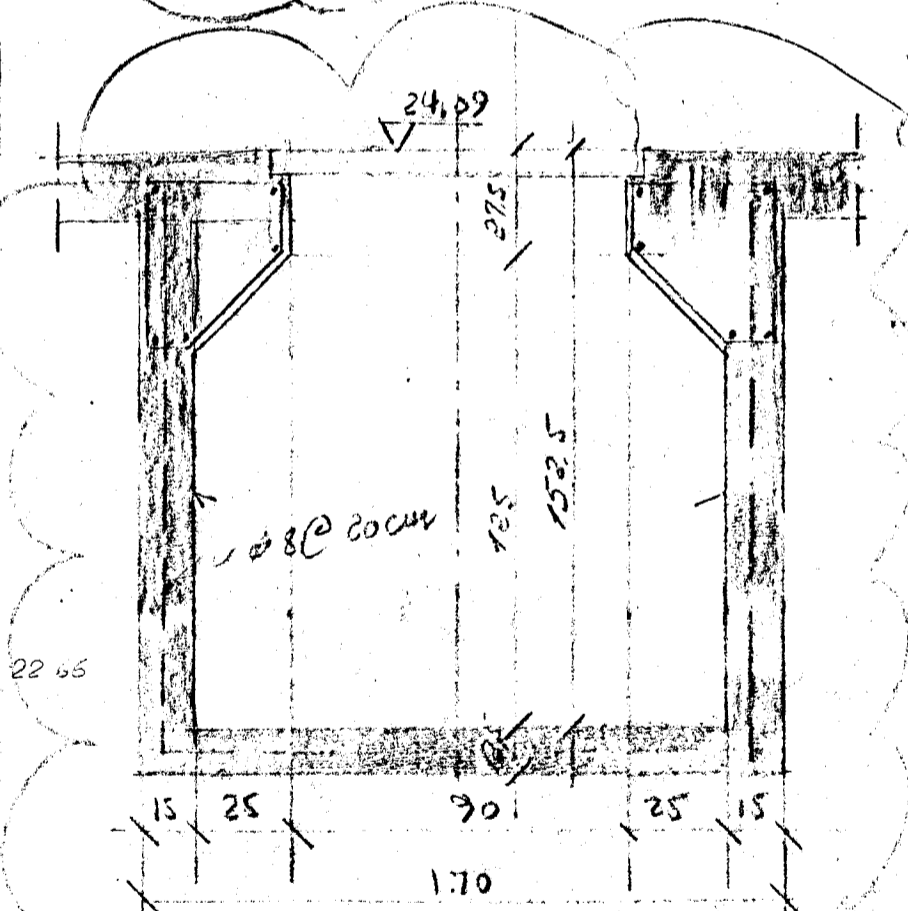

ALHEINT SNIB I GEGNUM GRVFJU
M=1:20

29.1.73	ENDURSKOÐUN		HL
DAGS	BREYTING		GJORT
HANNAÐ JB	JÓN BERGSSON	VERFR.	BLAÐ.
TEIKNÁÐ JB	DIPL. ING.	M.V.F.I.	
YFIRFARID JB	Slökkvístöð Hafn.	VERK.	
SAMÞYKKT	Holrosislögn		
M=1:100		DAGS. Agust '72	

Götuylfirborð 23.45
Brunnur við Heluhraun 20.55
Halli í Flatahrauni 5%