
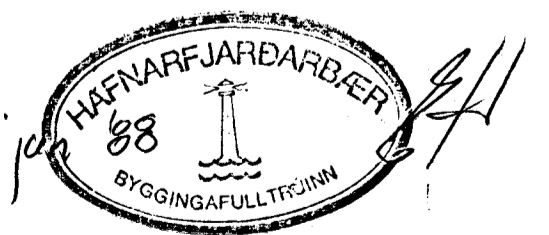
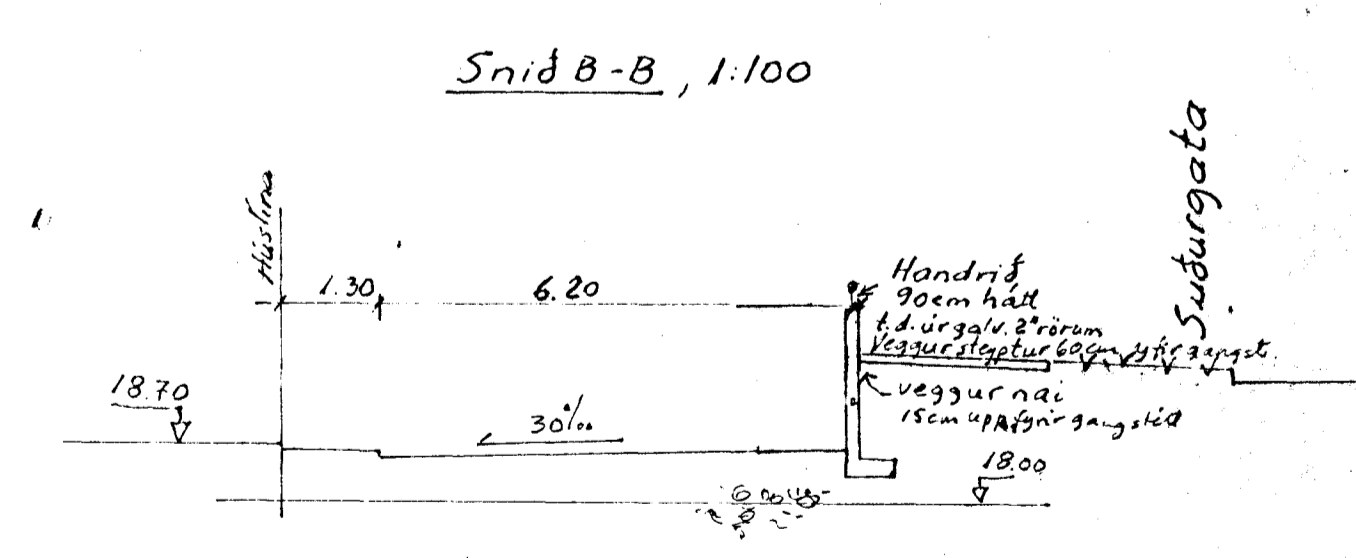


Brættningar eru gáðar
 á 8. og 9. hæðum í smárabarði.
 Jan 88 Auðuney

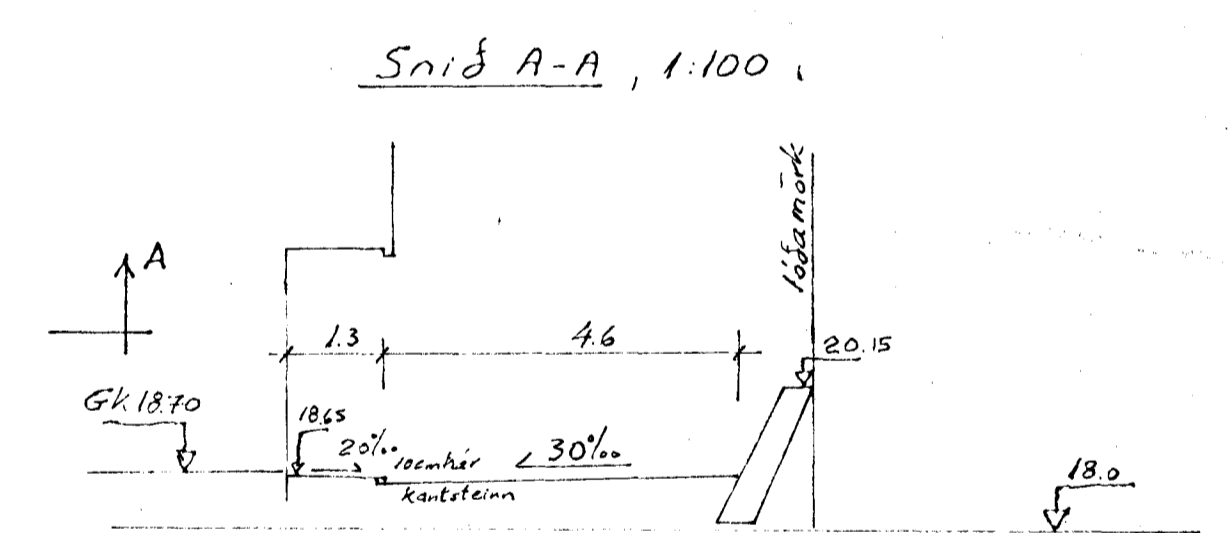

Smárabarð 2, Hæðarlega lóðar
 30,887 R.H.
 Br. 5687 skv. óskumbyggingarfulltrúa
 Ath. Tölur á lóðamörkum eru mældarhæðir
 18.65, 18.65, 20.35