


VERZLUNARHÚS Í HAFNARFIRÐI

Afstöðumynd M=1:200

Samþykkt á fundi bygginga-
nefndar þ. 28. 11. 1962

BYGGINGAFLUTRÚINN
Í HAFNARFIRÐI

Jón Bergman

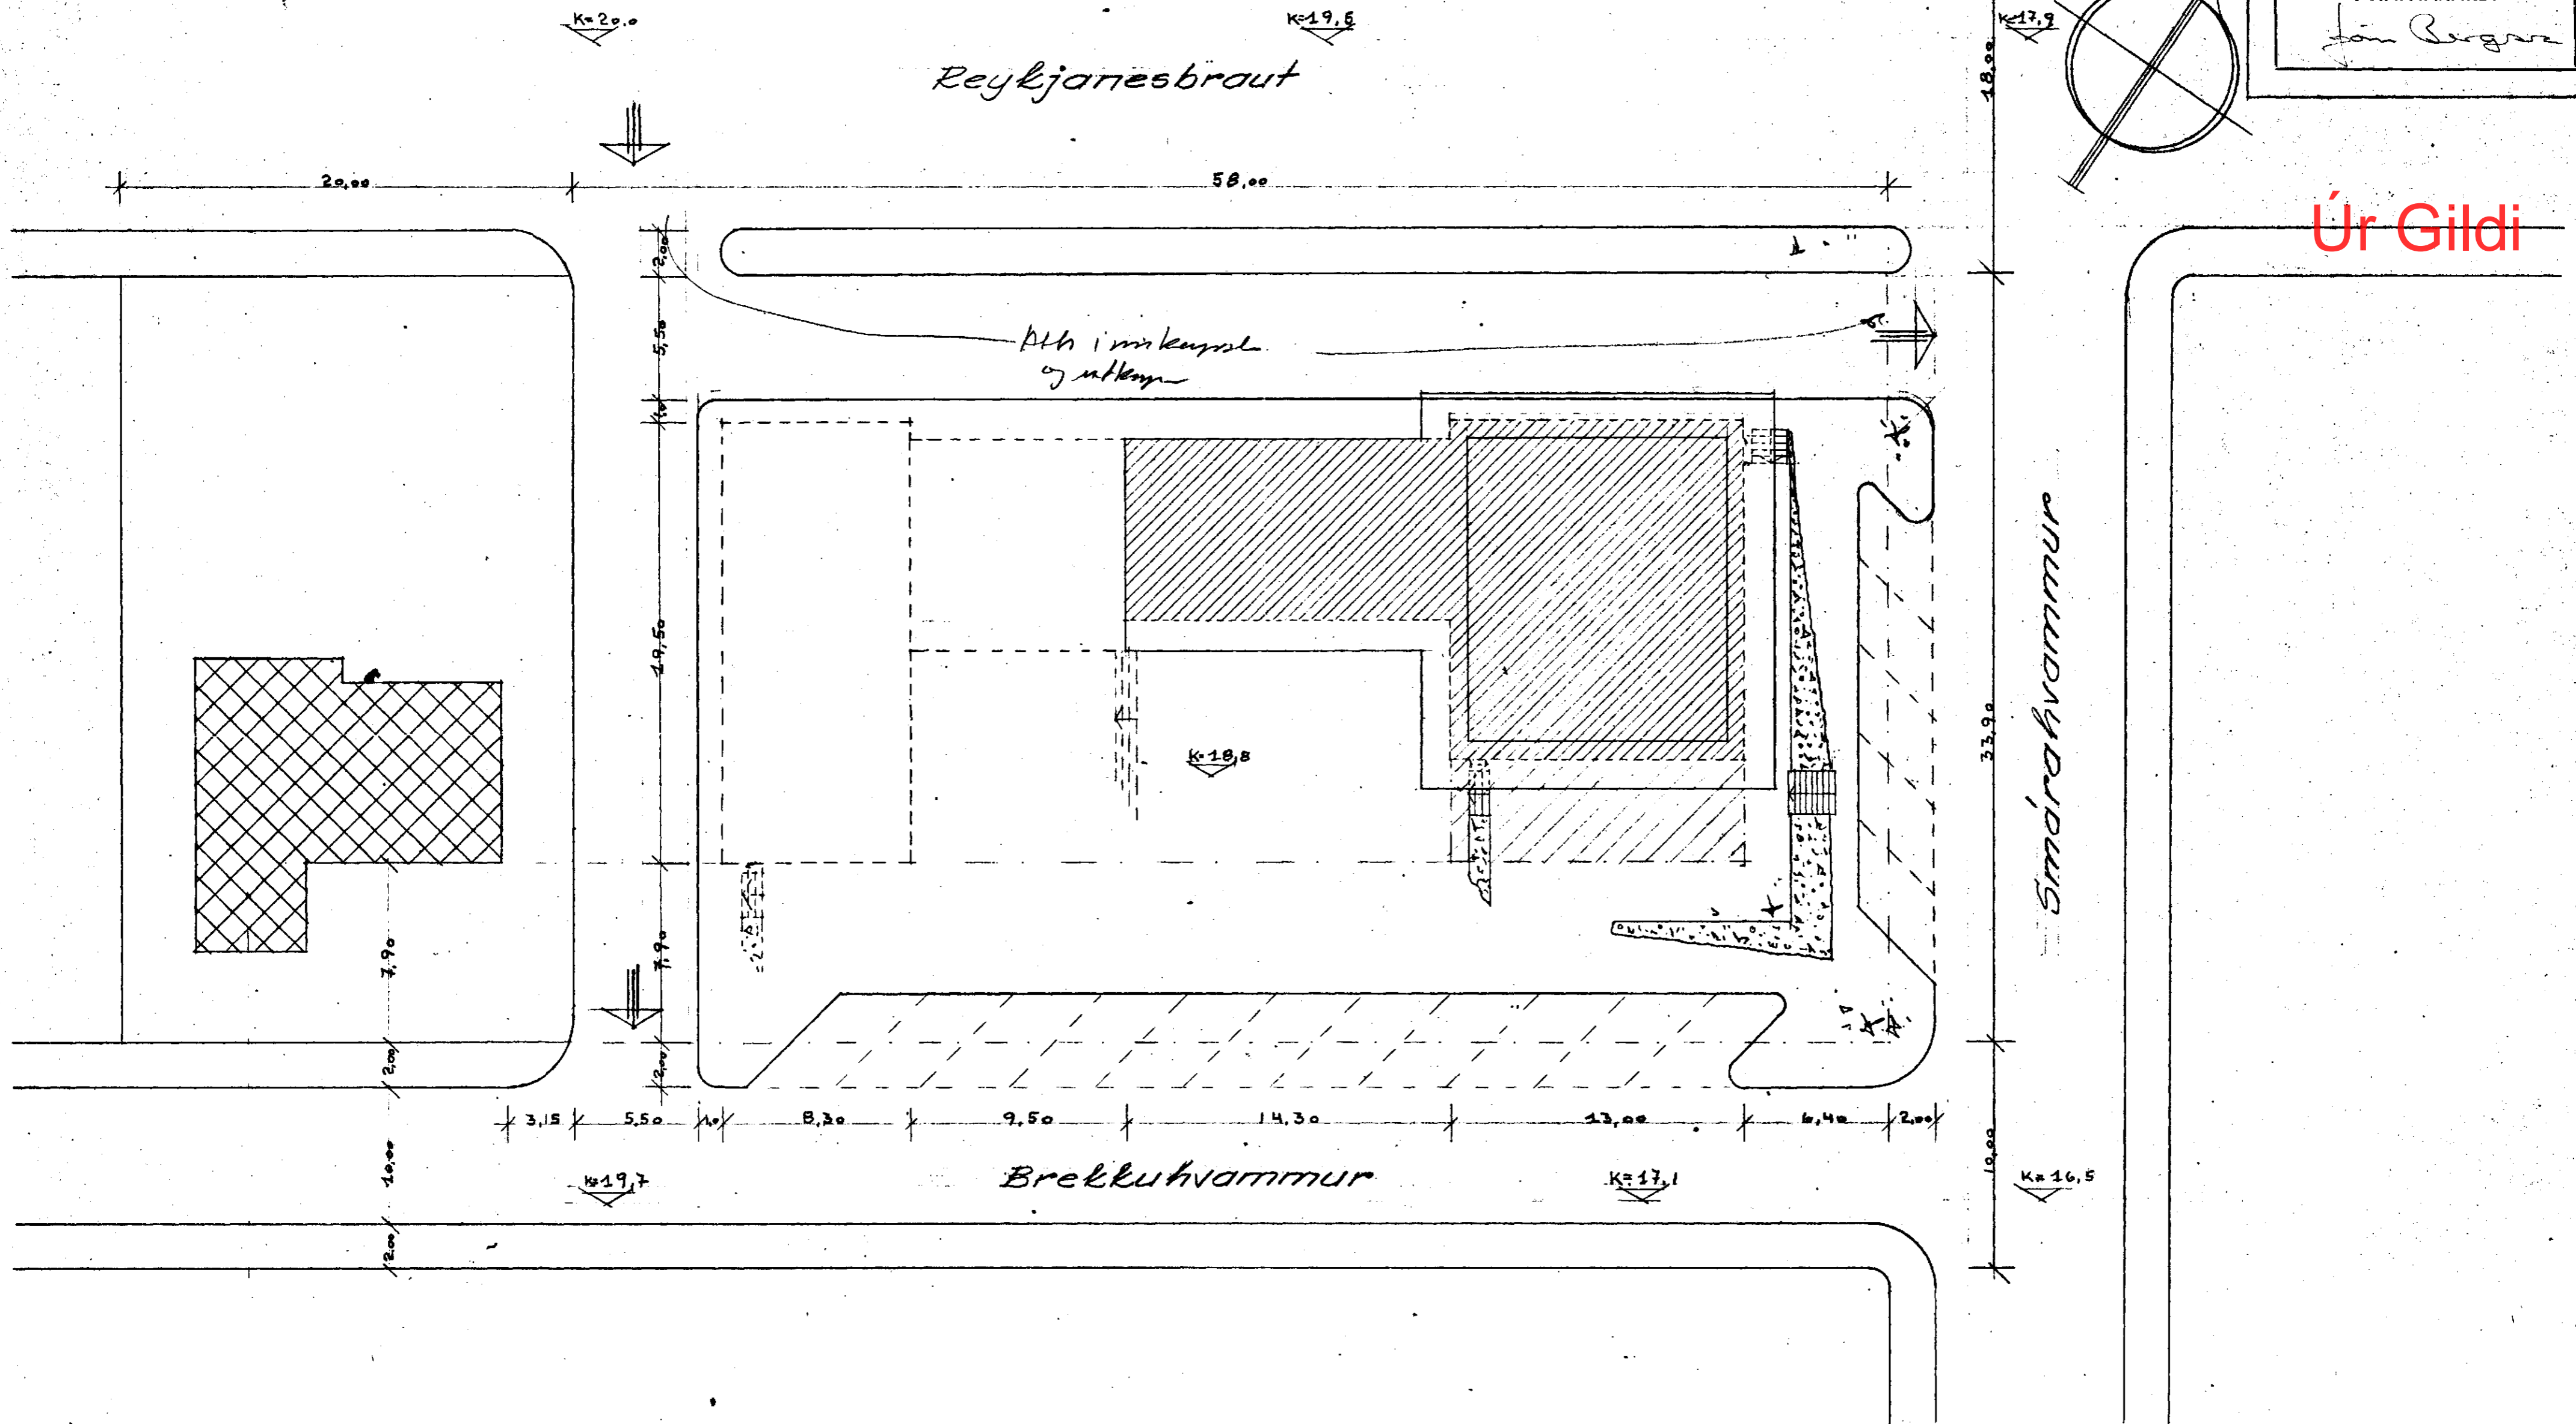

Reykjavík í nóv. 1962
Linnlaugur Pálsson