


VERZLUNARHÚS Í HAFNARFIRÐI

Afstöðumýnd M=1:200

Samþykkt á fundi bygginga-
nefndar þ. 20/11/1962
BYGGINGAFLUTUNIN
HAFNARFIRÐI
Jón Bergsson

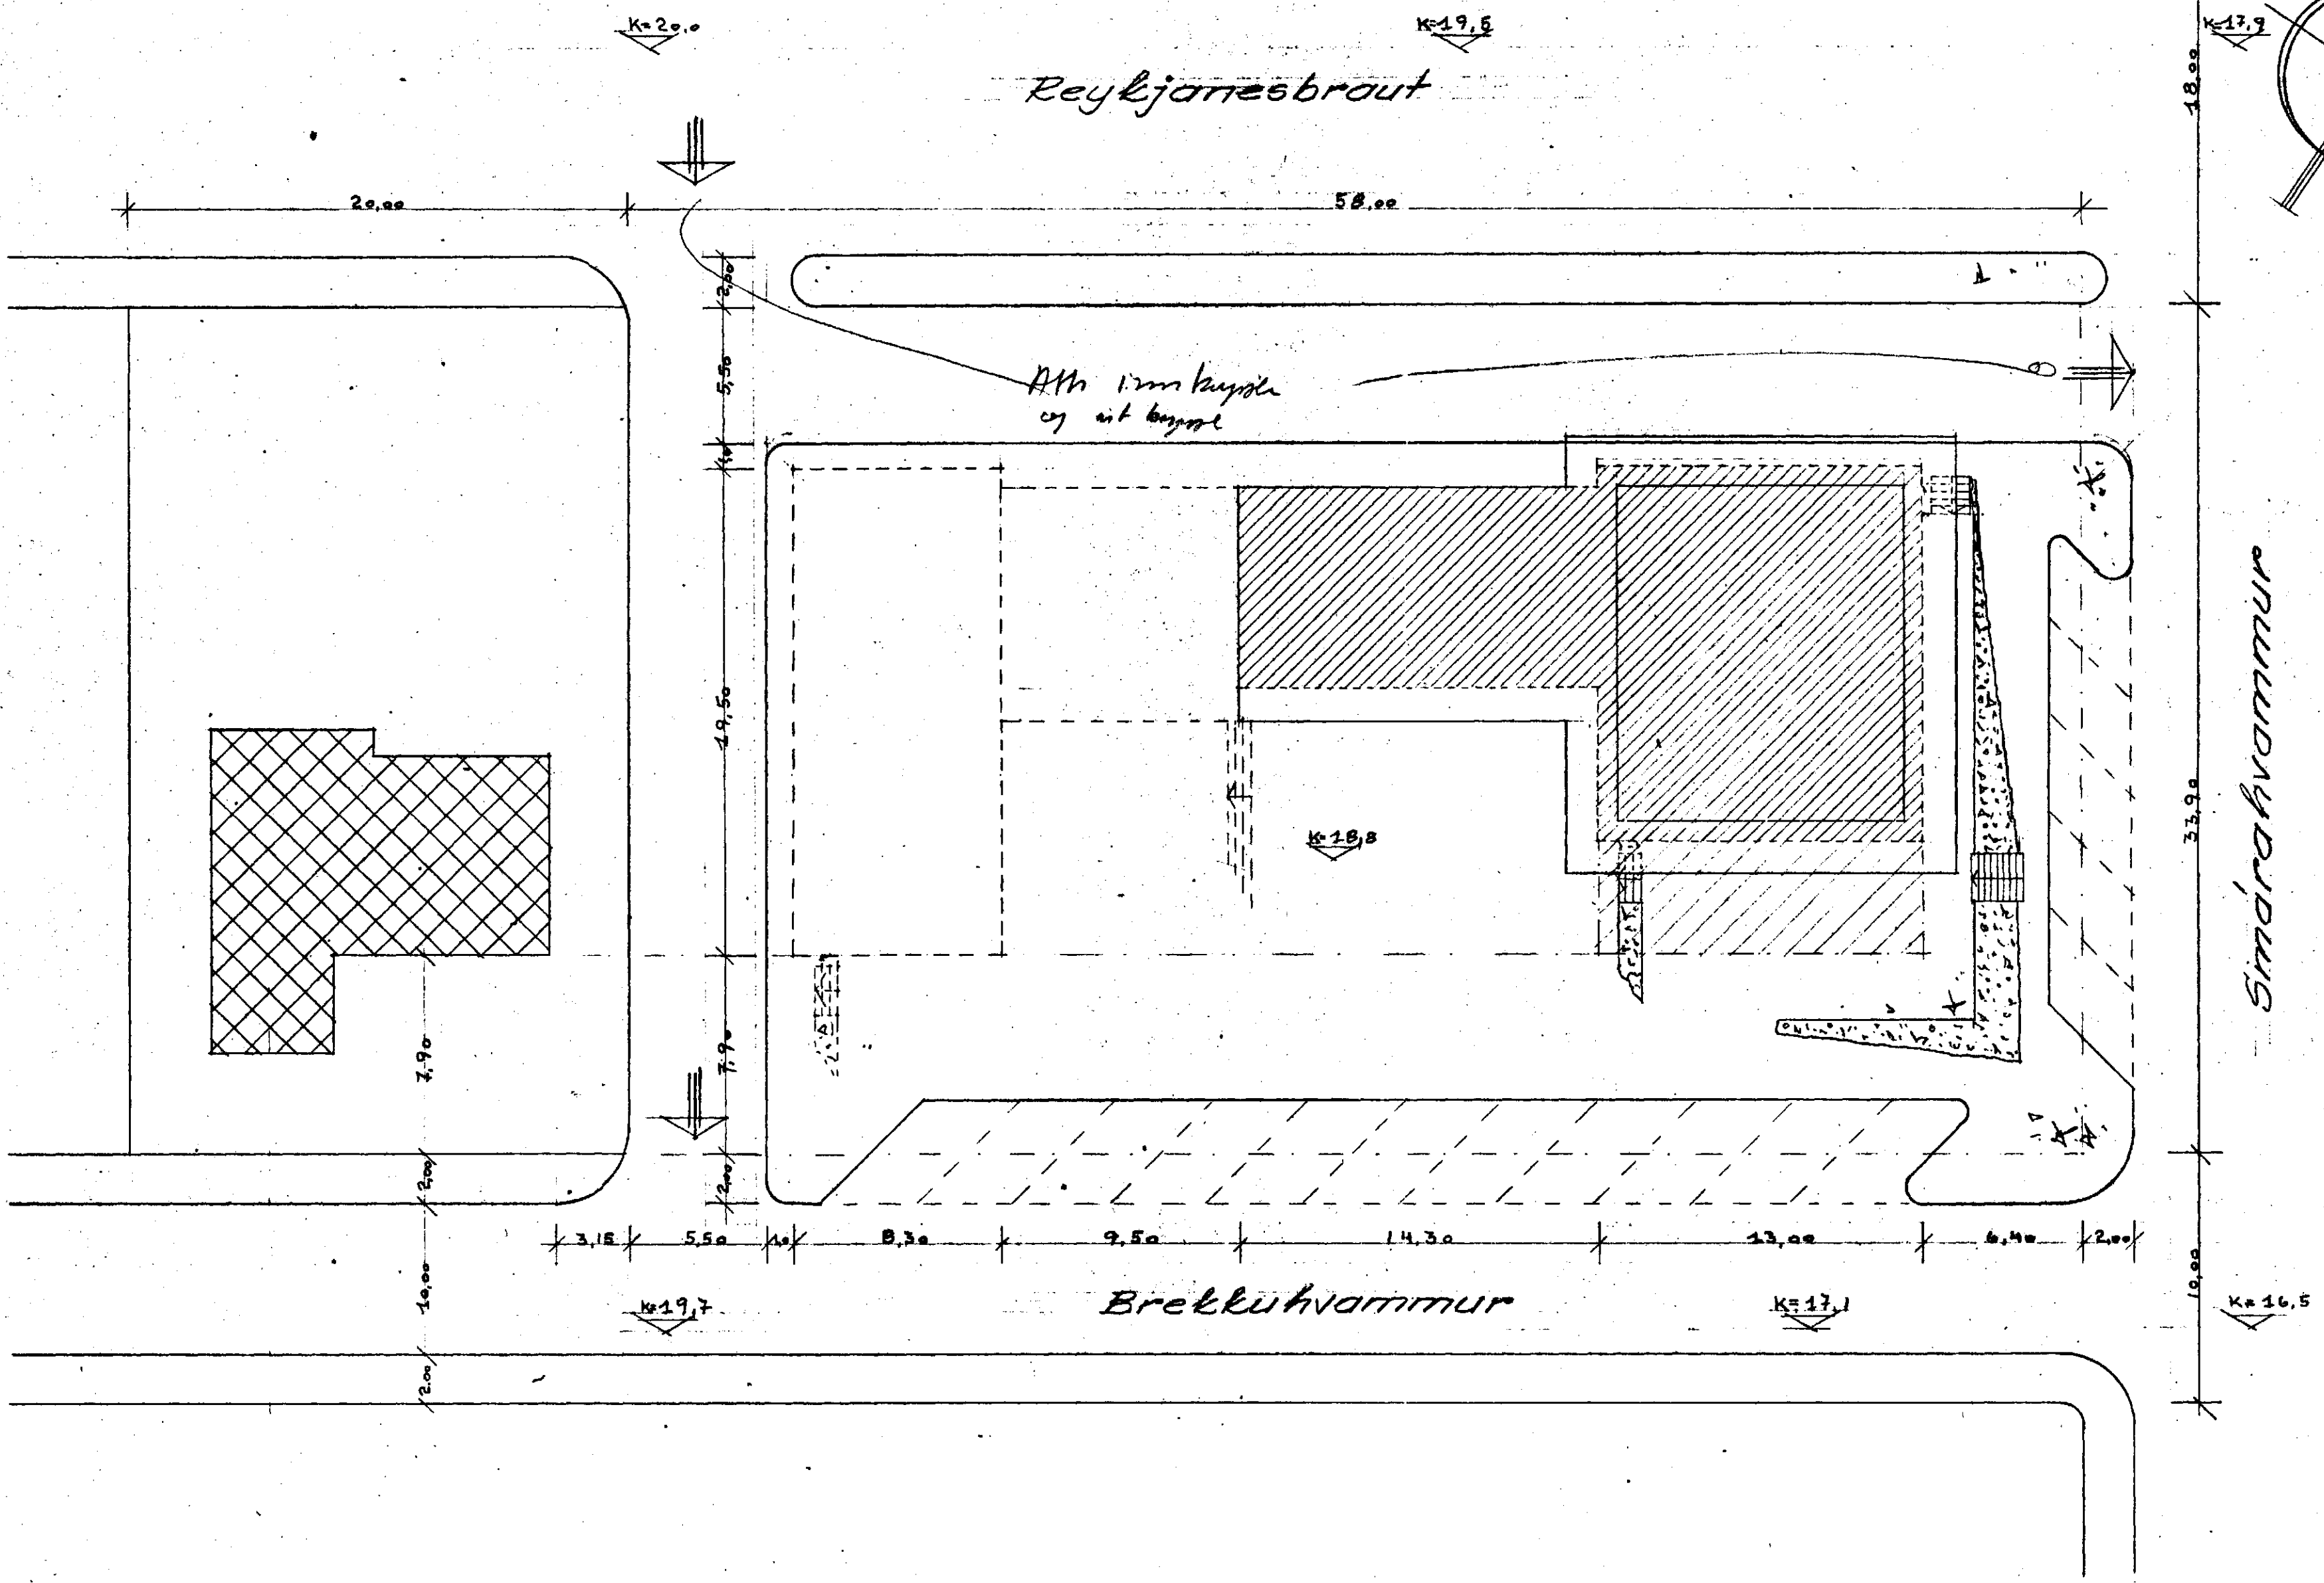

Úr Gildi

Reykjavík í nóv. 1962
Linnulaugur Pálsson