~~LINDARHVAMMUR 28~~

HAFNARFIRÐI

BLAÐ 1 , M. 1:100 & 1:500

Samþykkt á fundi bygginga-
nefndar þ. 11/3 1964

BYGGINGAFULLTRÚINN
Í HAFNARFIRÐI

Jan Bergsson

Kérsmiðam. Steingrímur Benedikts
múraram Hörður Þórðarsson
Ríp. l.m. Gaðar Halldórsson

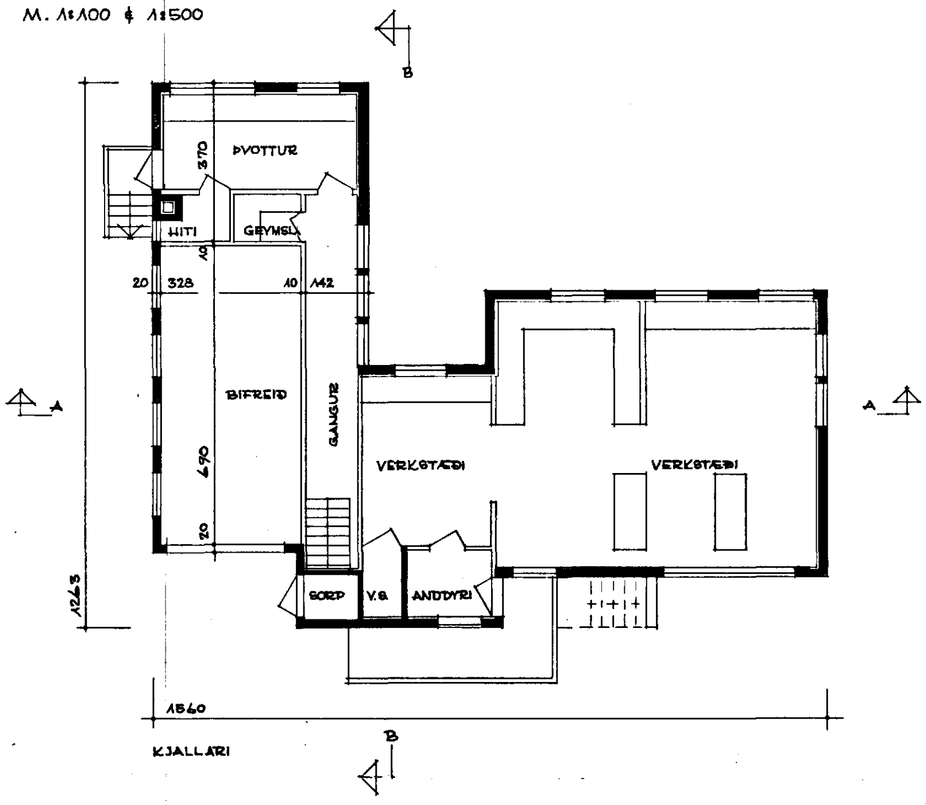

KJALLARI

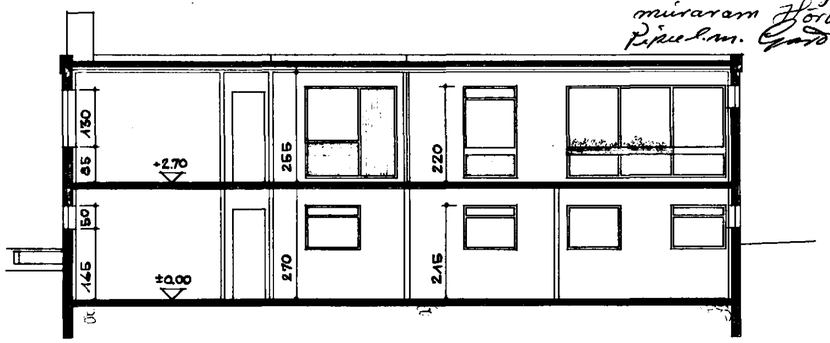

SNEIÐING A-A

FLATARMÁL INNAN ÚTVEGGJA:

ÍBÚÐ	109.0 M²
ÞVOTTUR, HITI & GEYMSLA	13.5 M²
ALLS	122,5 M²

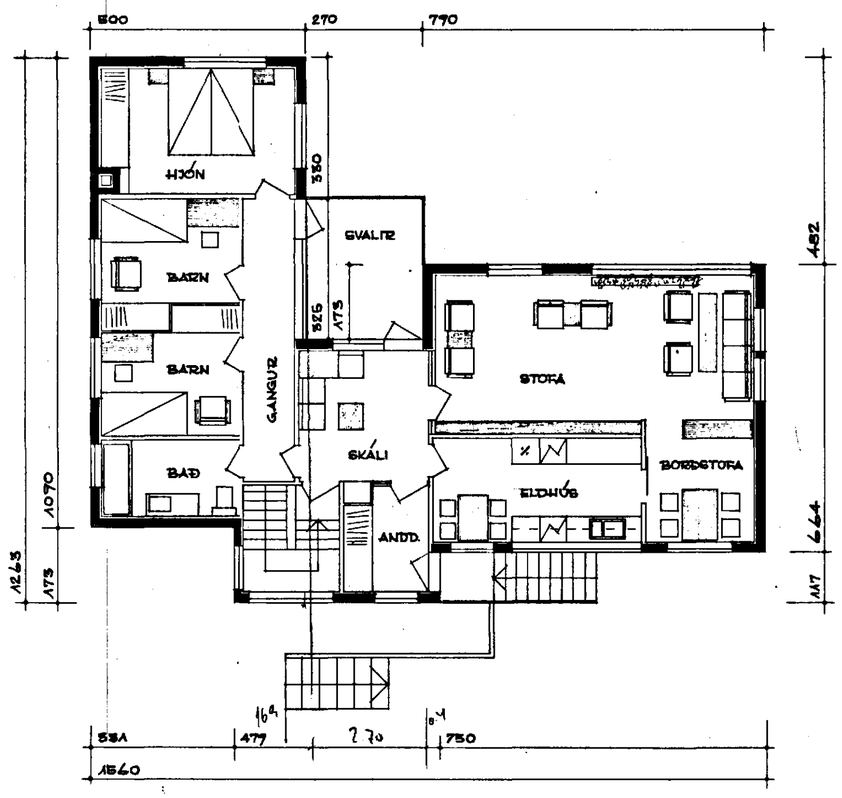

HÆÐ

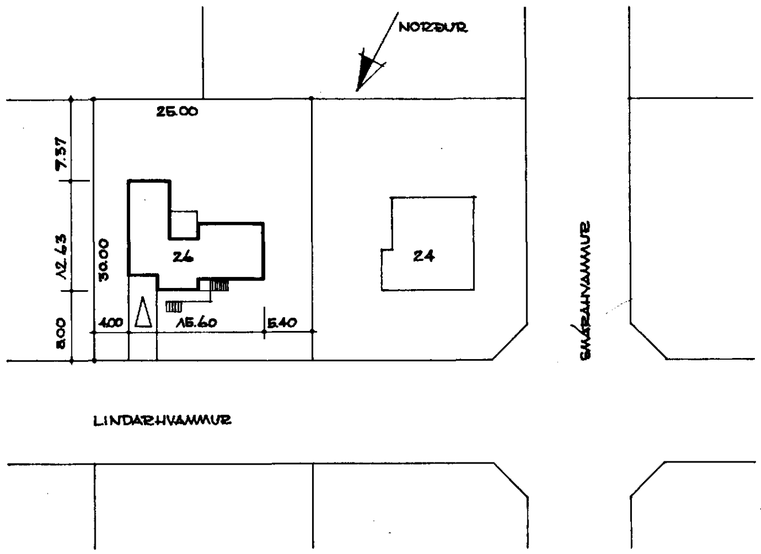

AFSTÓÐUMYND M. 1:500

SMÁRAHVAMMUR 10

REYKJAVÍK Í OKTÓBER 1963

Ingi Fr. Axelsson.
Halldór Halldórsson