
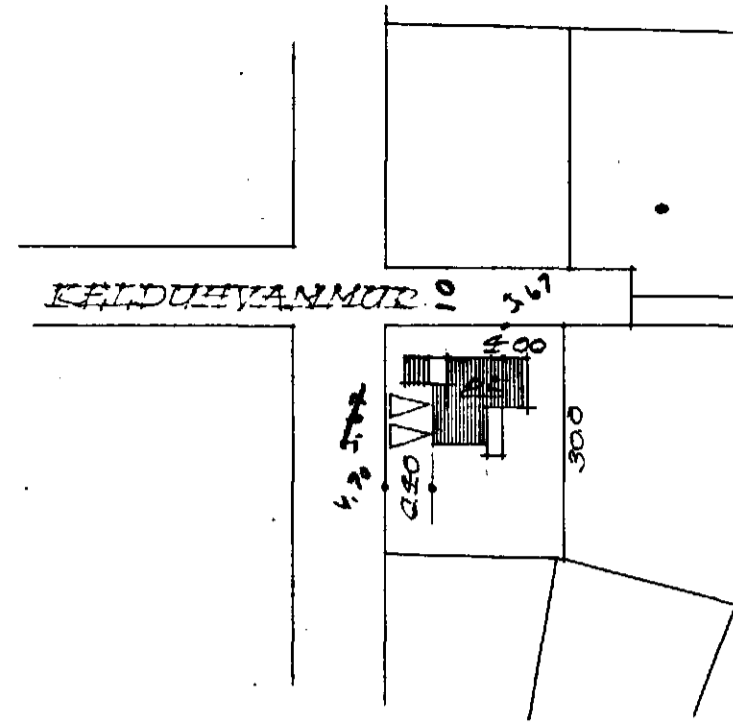


SMÁRATHVAMMUR II

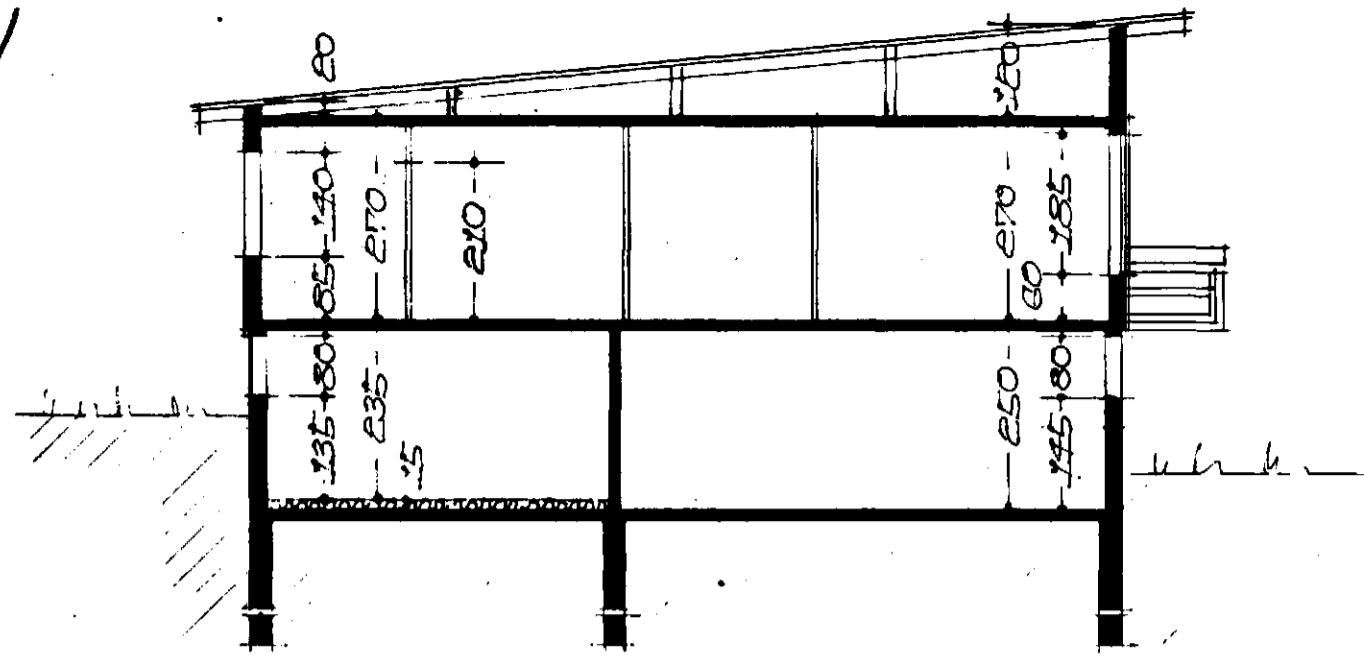



Samþykkt á fundi bygginga-
nefndar p. 26/5 1971

BYGGINGAFULLTRÚINN
Í HAFNARFIRDI

E. Jónsson

Um leið o. fl.
samþ. byggingarás 2/571
samþ. byggingarás 1/671

AFSTÖÐUMEND 1:100
FLATARMÁL 1 HÆÐ 114,18 M²

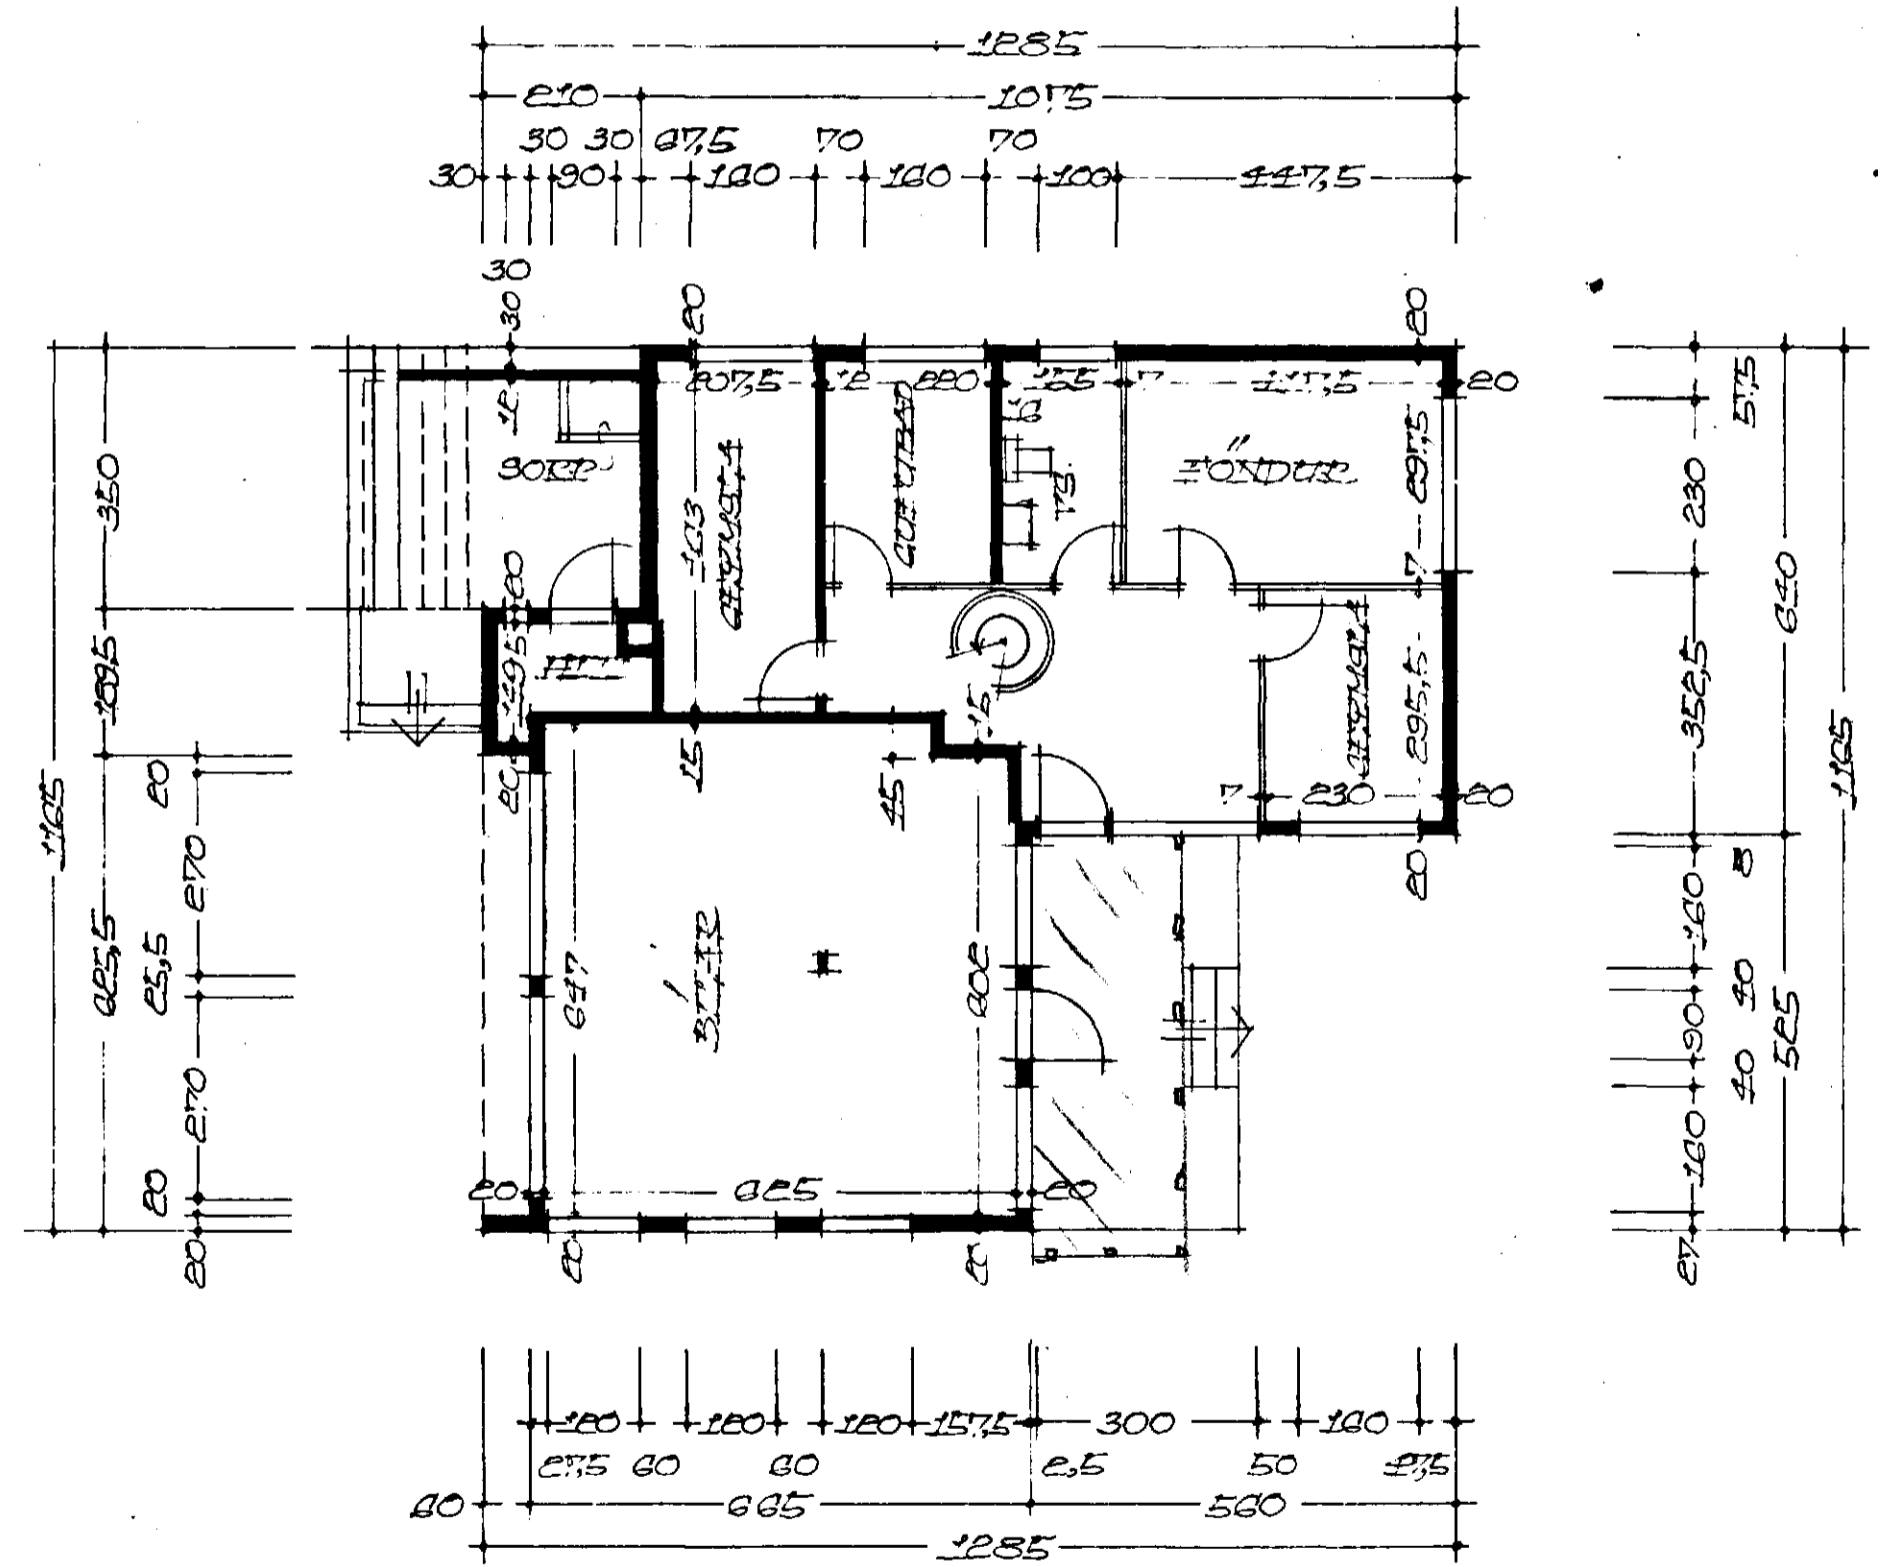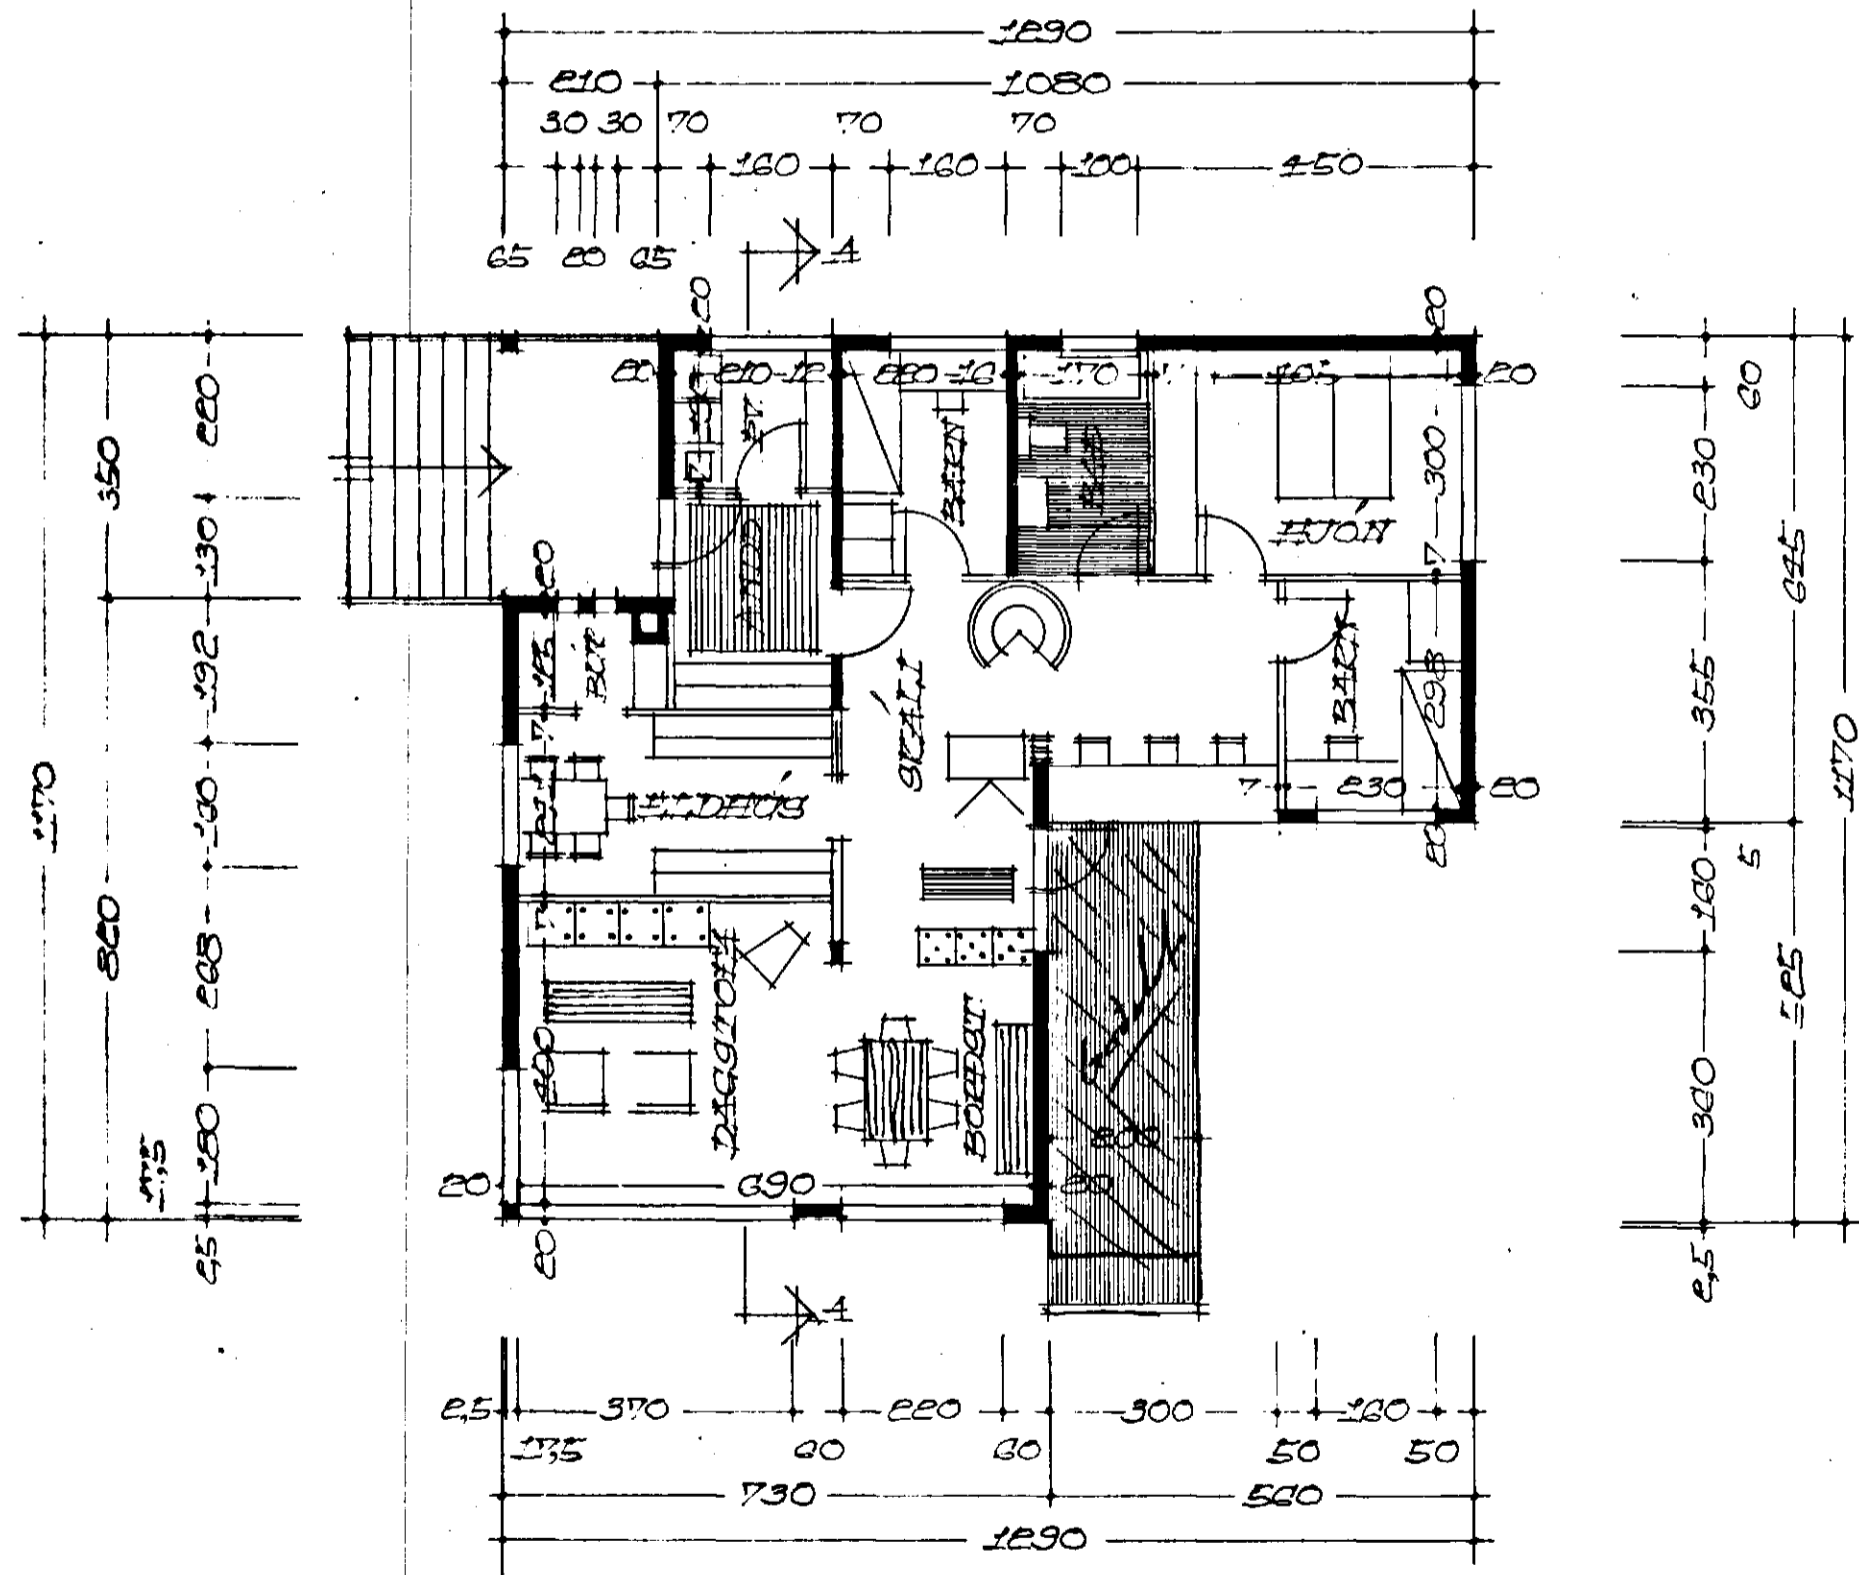

REFKJAVÍK 1 APRIL 1971
Þjartan Þeinnsson