
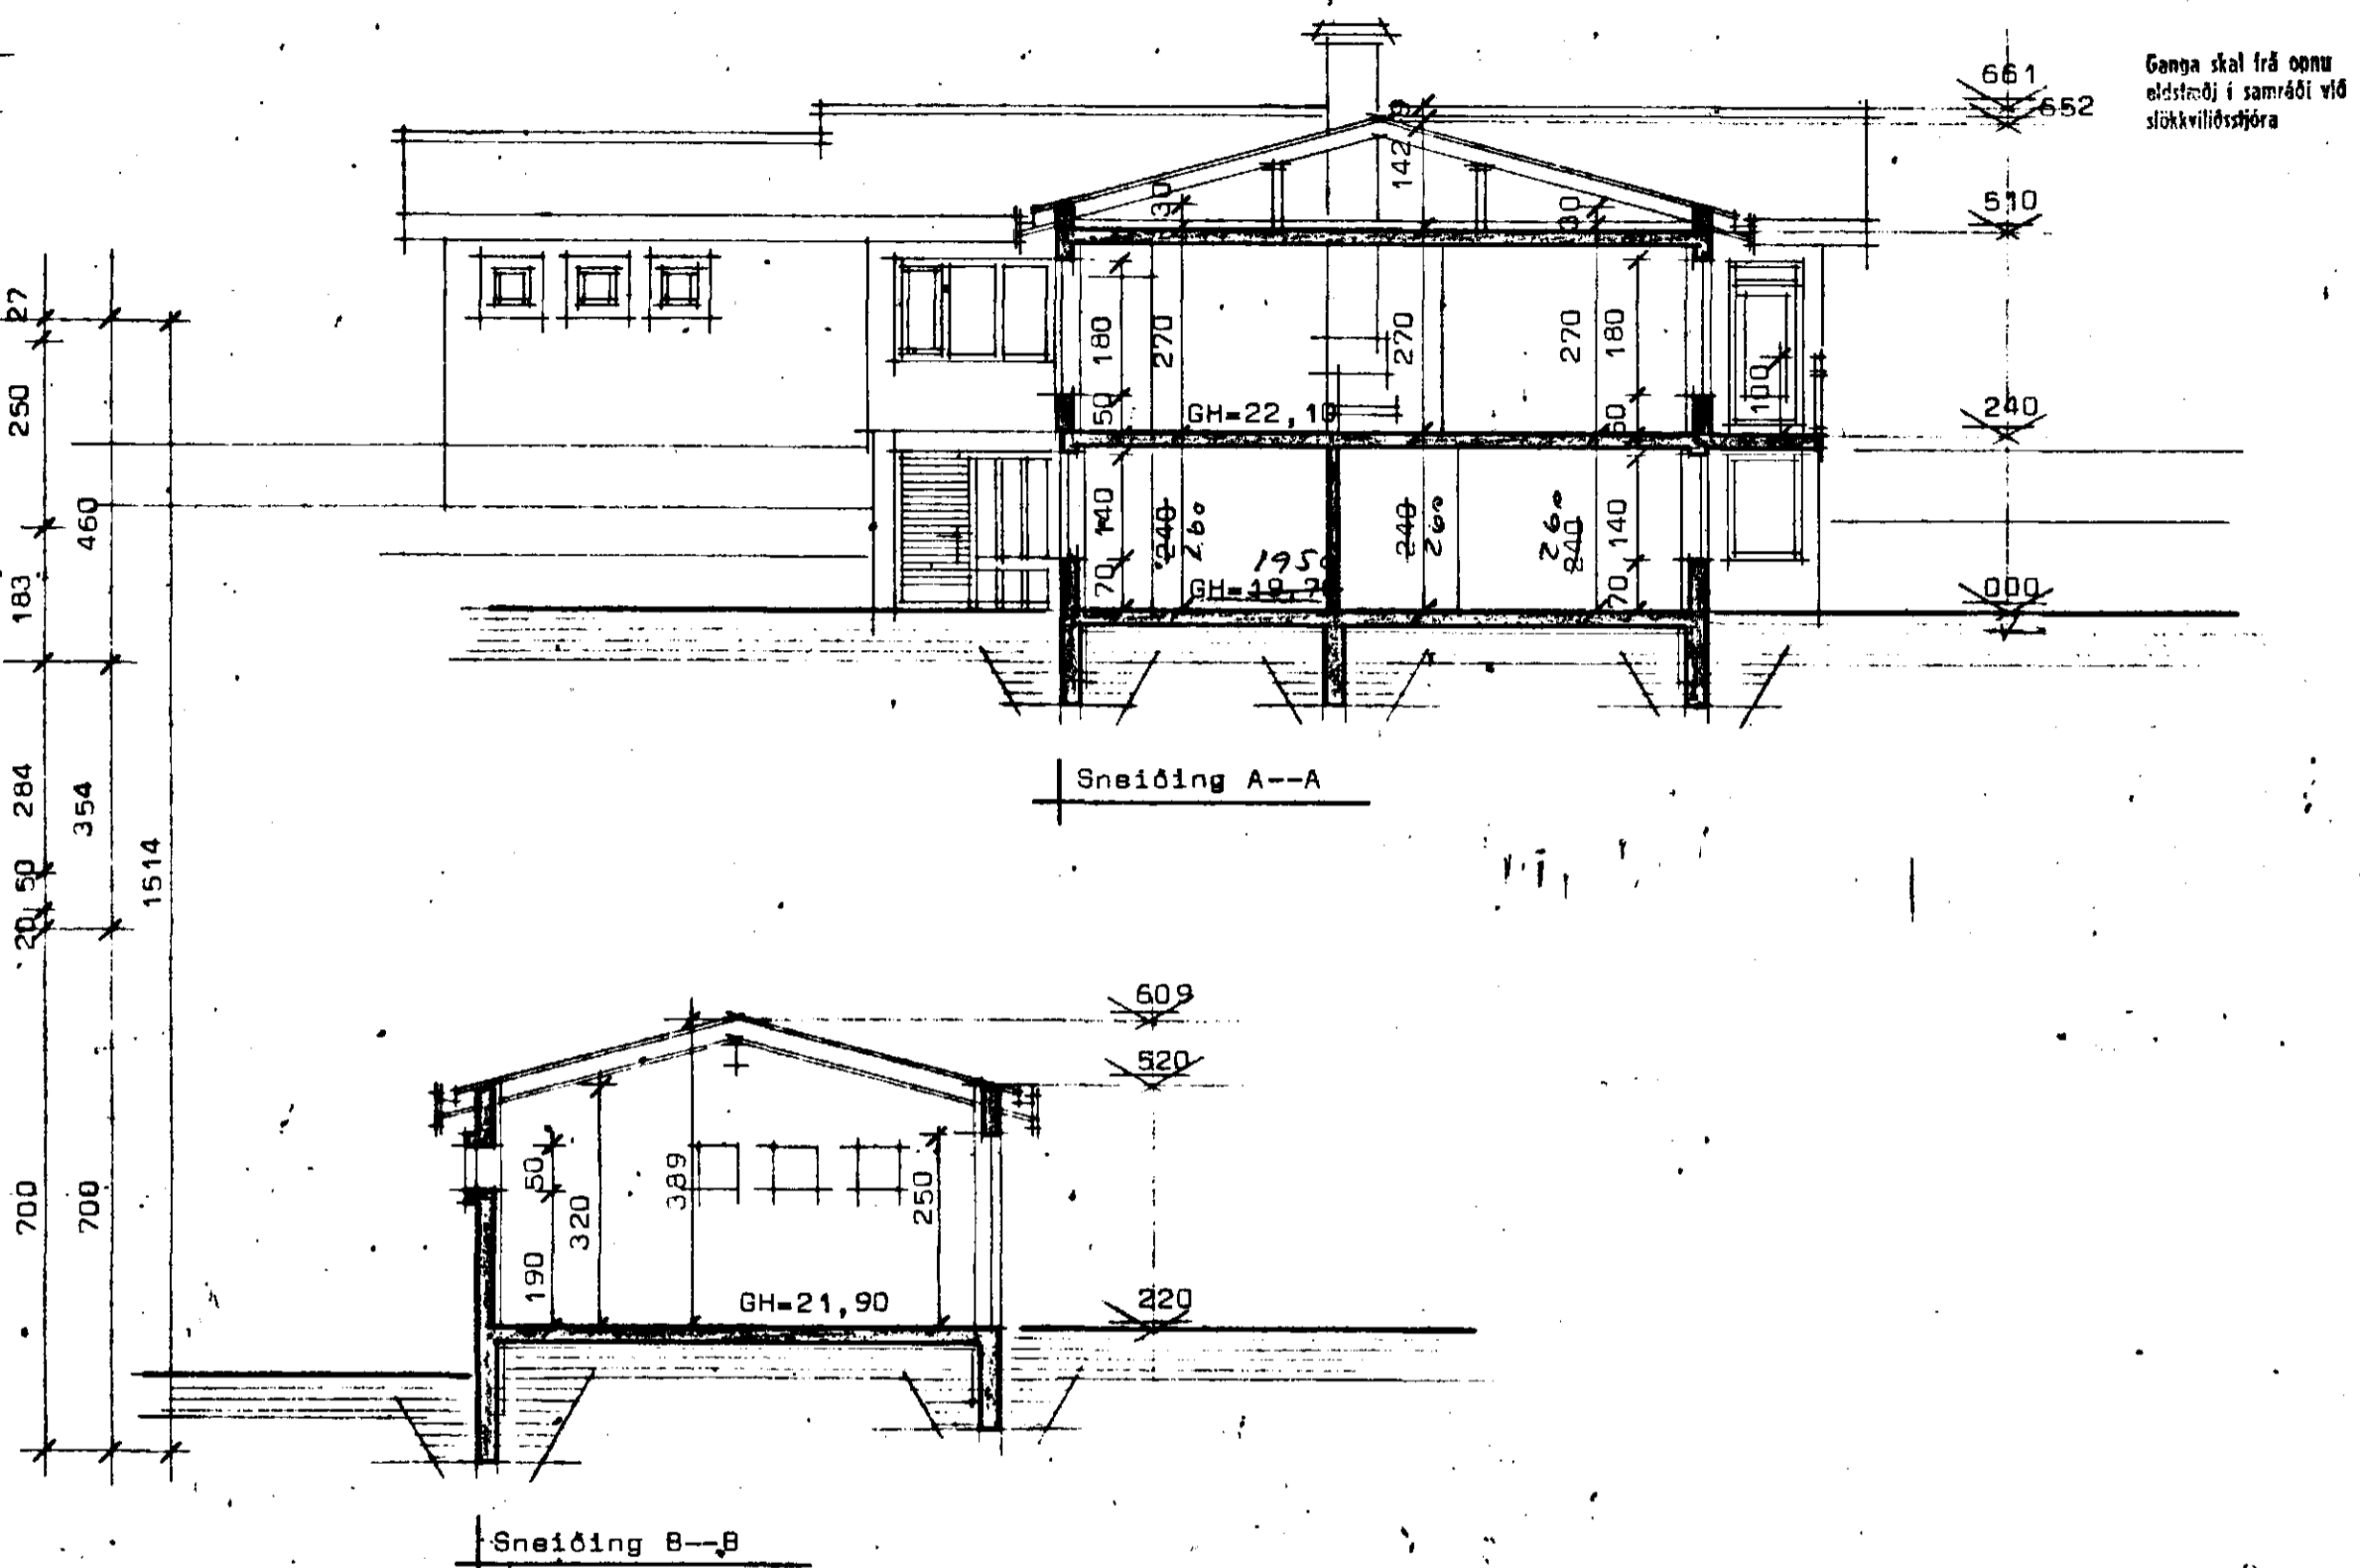


Samþykkt á fundi bygginga-  
ráðs d. 21. 5. 1980  
f.h. BYGGINGAFULLTRÚINN  
Í HAFNARFIRÐI  
R. Thoroddsen.

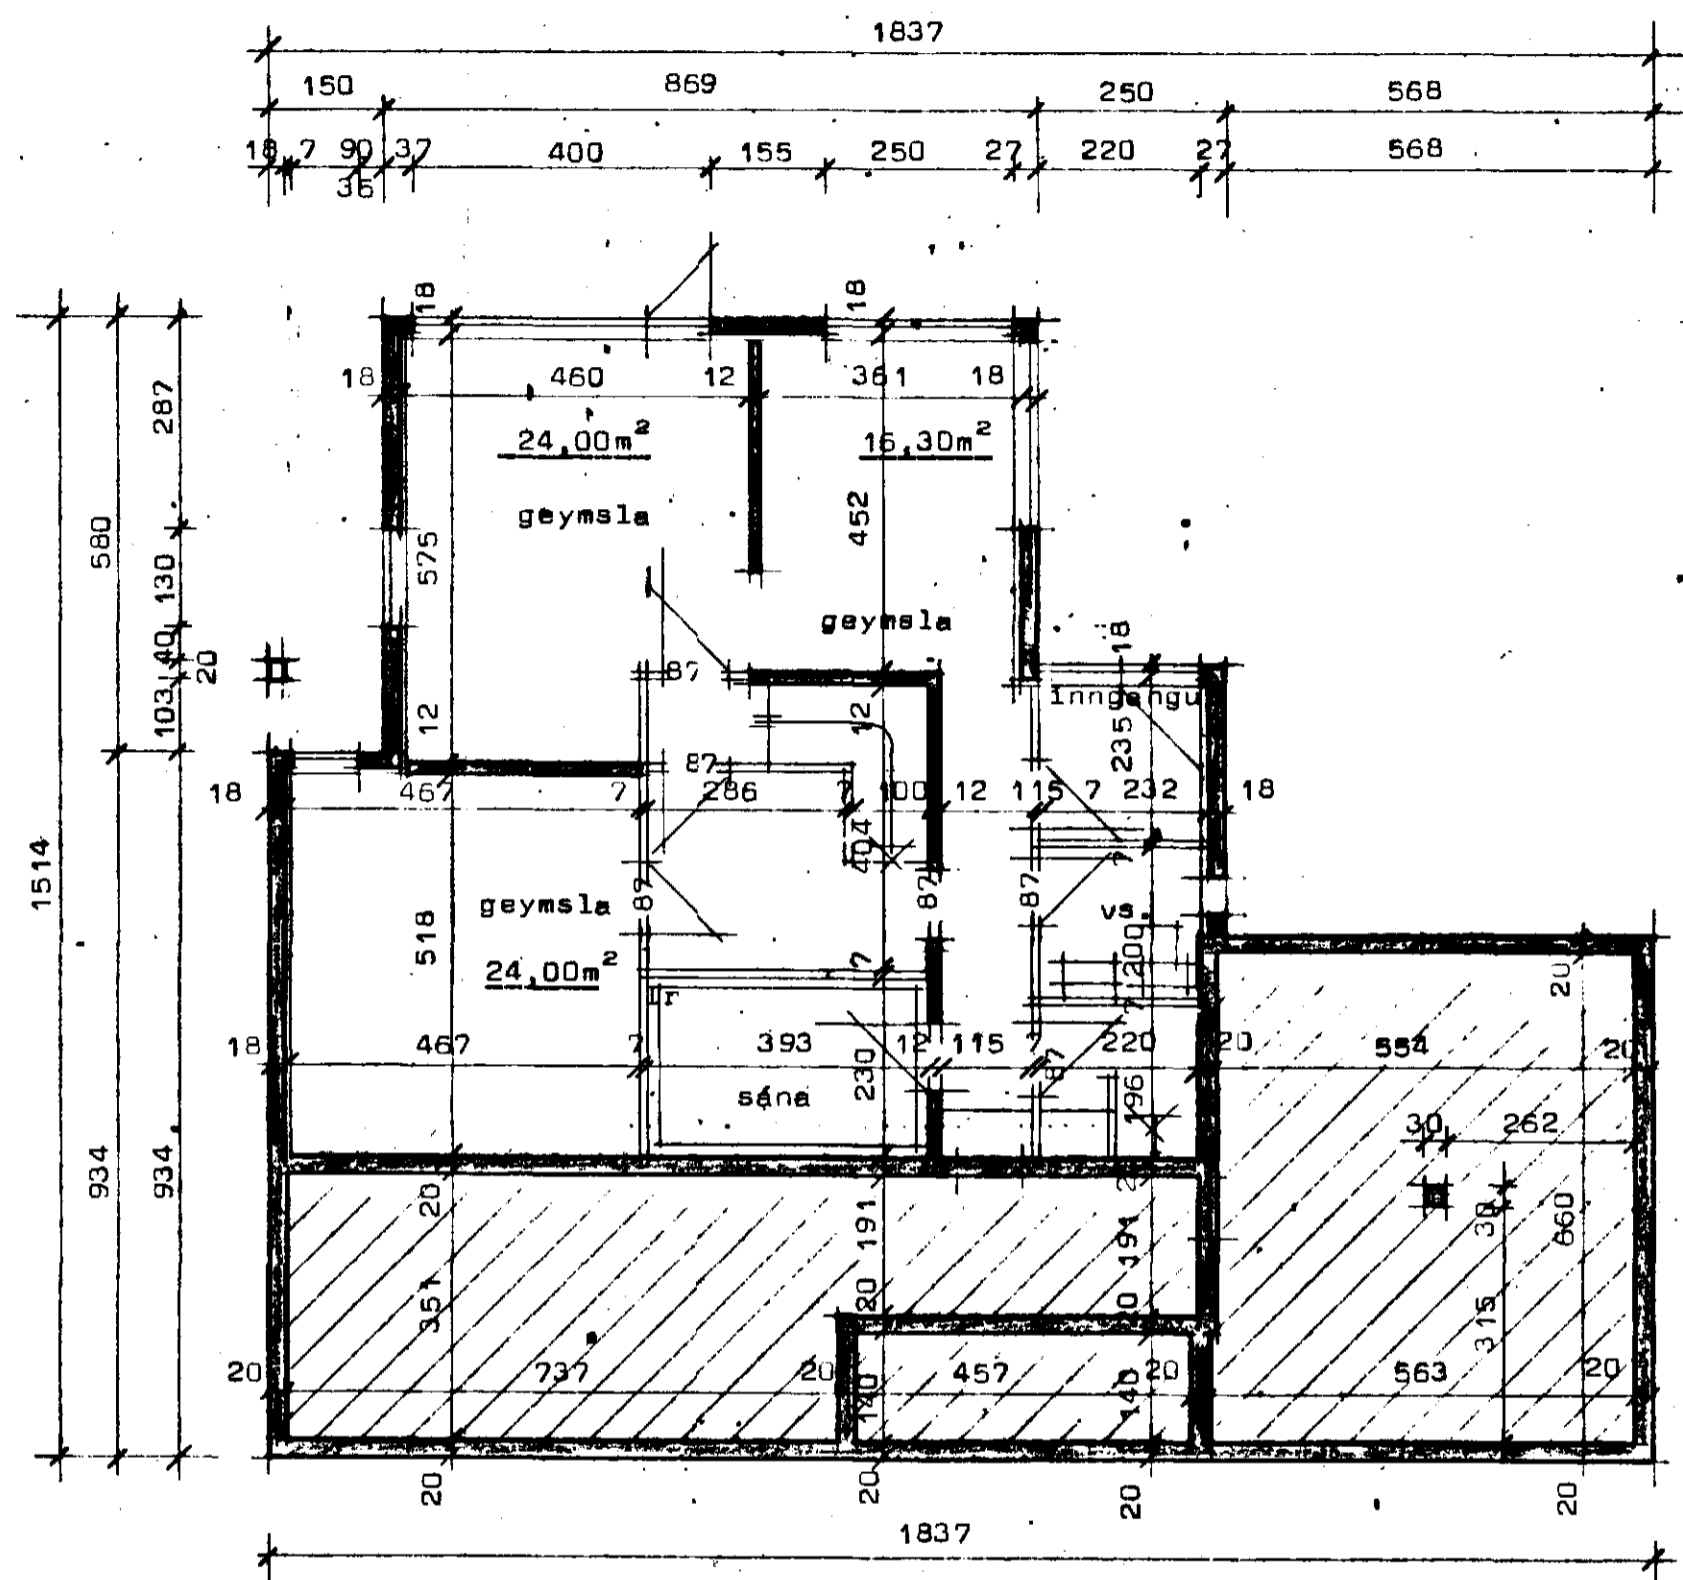

Ganga skal frá önnu  
eldstjórn i samráði við  
stökuvildstjóra

Flatarmál jarðhæðar brúttó ..... 96,54 m<sup>2</sup>  
Flatarmál hæðar brúttó ..... 205,95 m<sup>2</sup>  
Heildarflatarmál ..... 302,49 m<sup>2</sup>  
Rúmmál húss ..... 964,54 m<sup>3</sup>  
Nýtingarhlutfall ..... 0,30  
1r merkir loftrás upp úr þaki  $\phi$ 125 mm.

Grunnmynd, jarðhæðar.

Kólnunartölur K á hitaveituvæði:  
Þak ..... 0,30 w/m<sup>2</sup>C<sup>0</sup>  
Gólf ..... 0,40 w/m<sup>2</sup>C<sup>0</sup>  
Ötveggir ..... 1,00 w/m<sup>2</sup>C<sup>0</sup> vegið meðaltal.

**STADALHÚS** S F  
TEIKNISTOFA SÍÐUMÚLA 3I SÍMI 8314I

VERKEFNI	DAGS. maí 1980	VERK NR SU 40
Grunnmynd jarðhæðar og sneiðingar	MKV. 1:100	
Smárahvammur 14 Hafnarfirði	BR.	BLAD NR 1.02
SIGURDUR GUDMUNDSSON		SIGURDUR P. KRISTJÁNSSON FTFI