
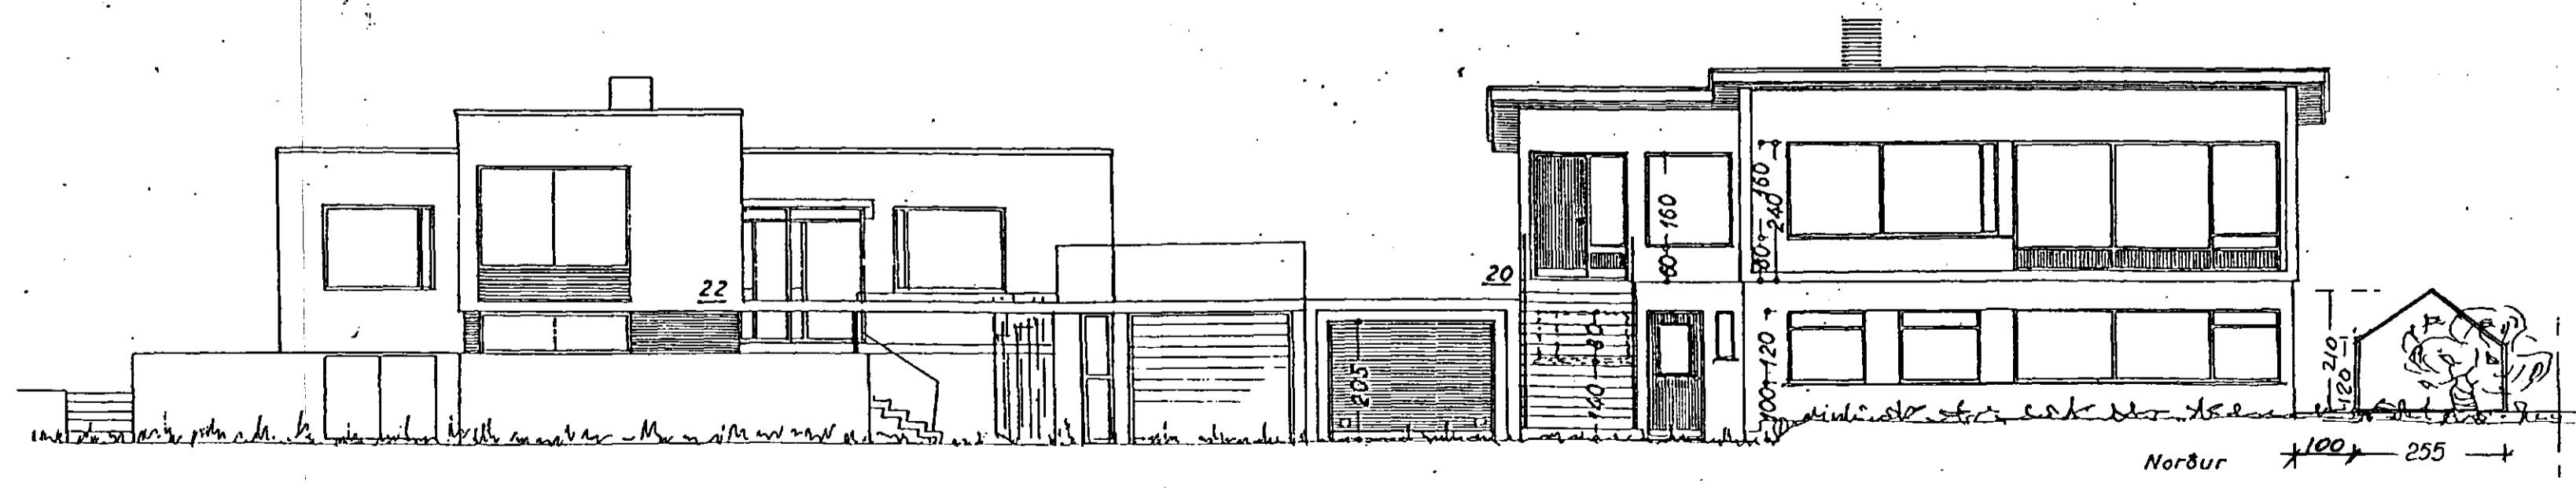
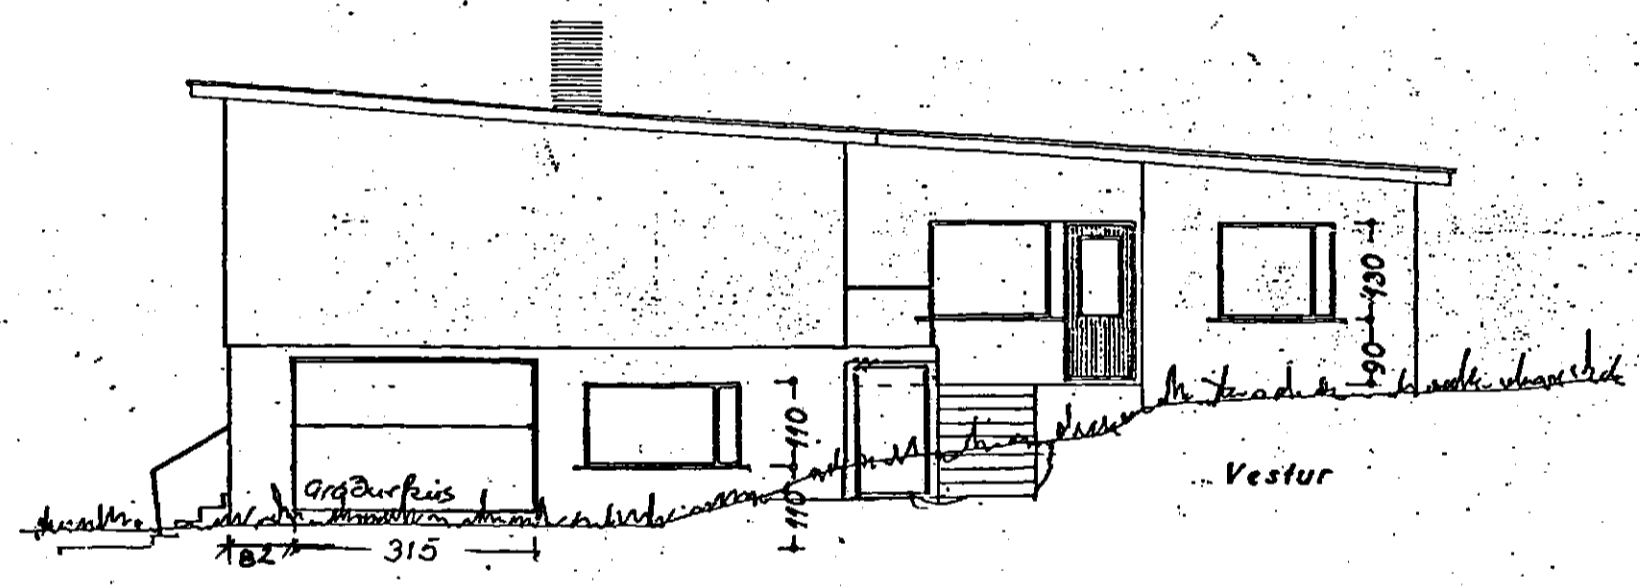
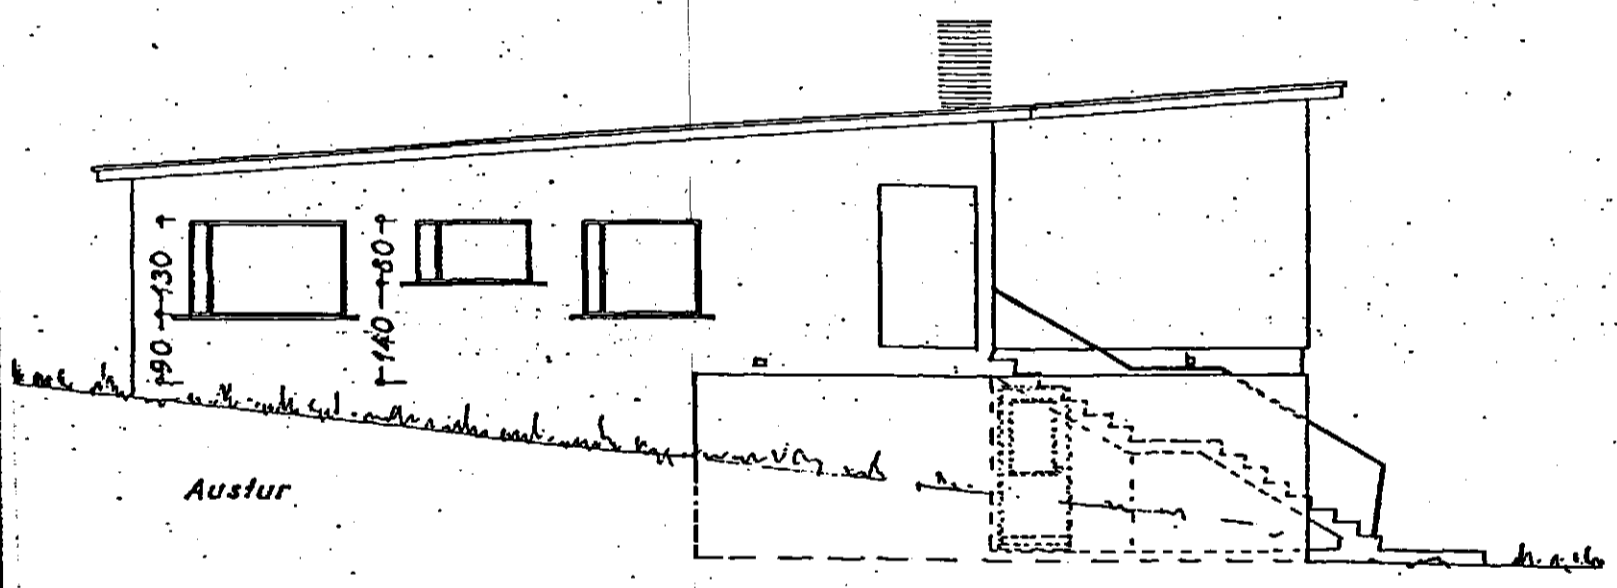
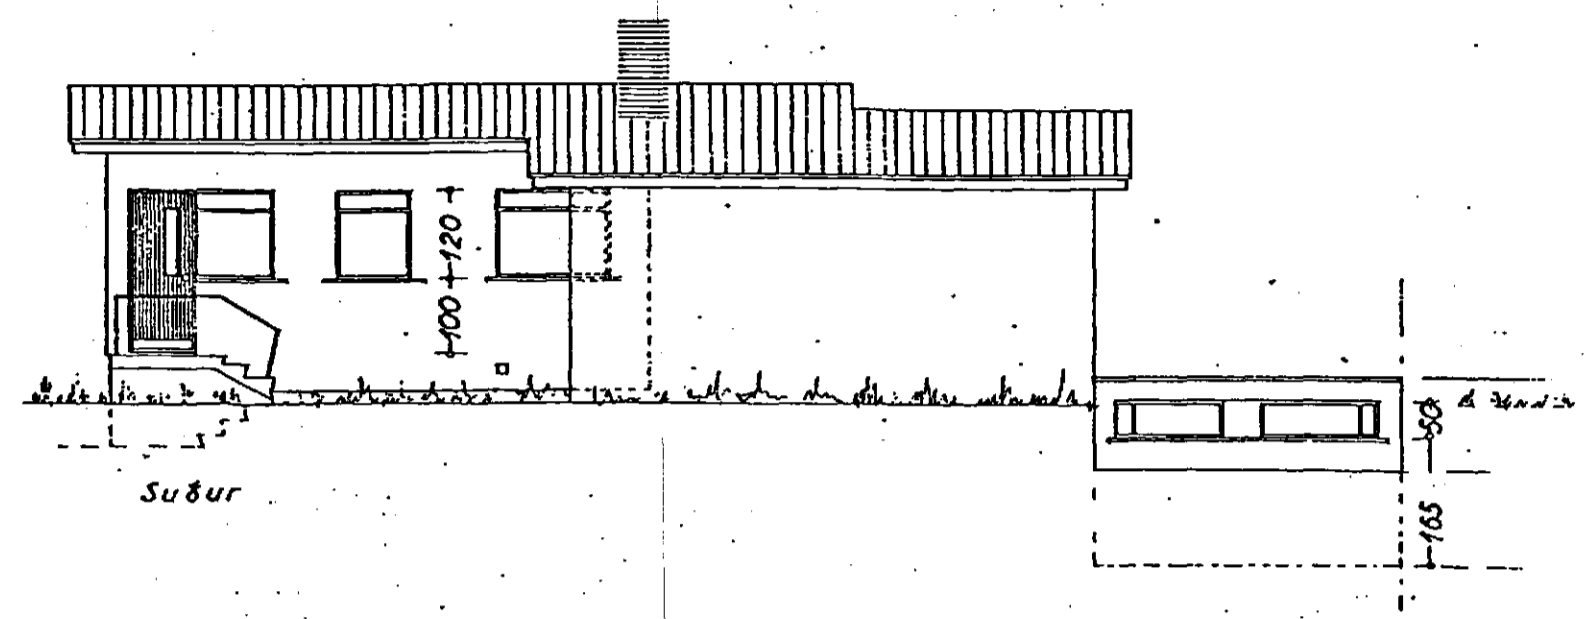


Samþykkt þann  
12. Júlí 1996  
Byggingafulltrúinn í Hamarfrói  
Erlendur Hjálmarsson

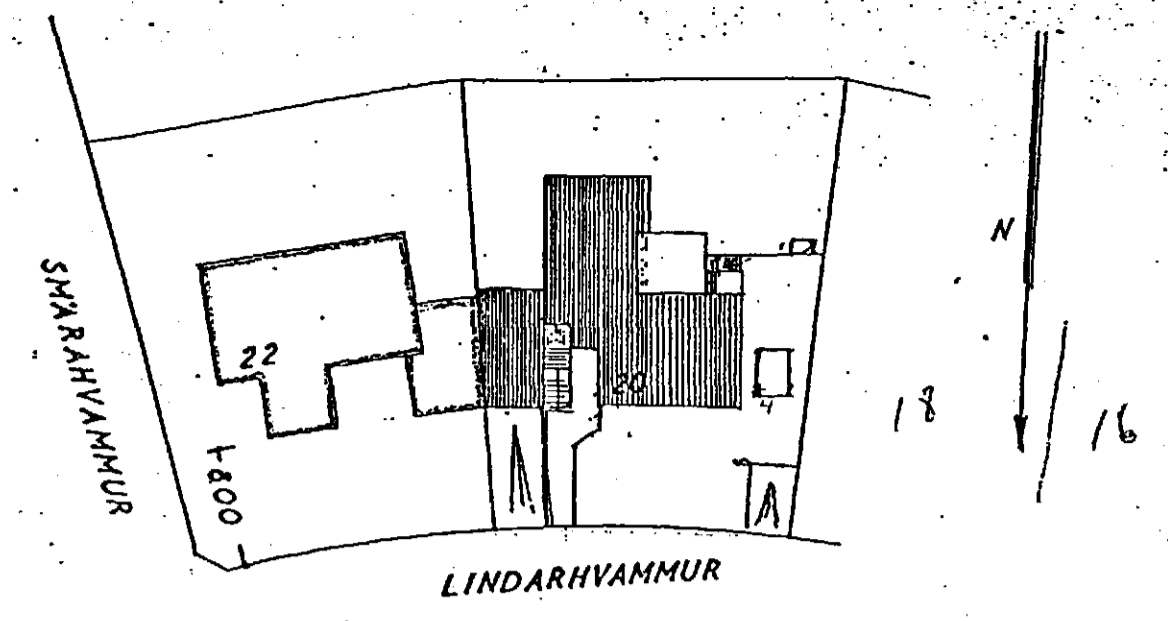

STÆRD HÚSS:  
130,5 m<sup>2</sup> 645,1 m<sup>2</sup>  
BÍLG:  
30,3 m<sup>2</sup> 75,8 m<sup>2</sup>  
LÖÐ:  
649,65 m<sup>2</sup>

Breytt afstöðumynd 9/8 '96  
Innfert góðdæmi.  
(8,0 m<sup>2</sup>, 13,2 m<sup>3</sup>).  
F. Sigurðsson

SMARHAVAMMUR 15  
LINDARHVAMMUR 20

BLAD 1

ÚTLIT 1:100  
AFSTÖÐUMYND 1:500

Stalmarkeði: 2. Febrúar 1964  
F. Sigurðsson