

SMÁRAHVAMMUR 18


Eig:
 Axel Kristjánsson

Bilgeymsla (breyting á þaki)

1:100


AFSTÖÐUMYND

#2000

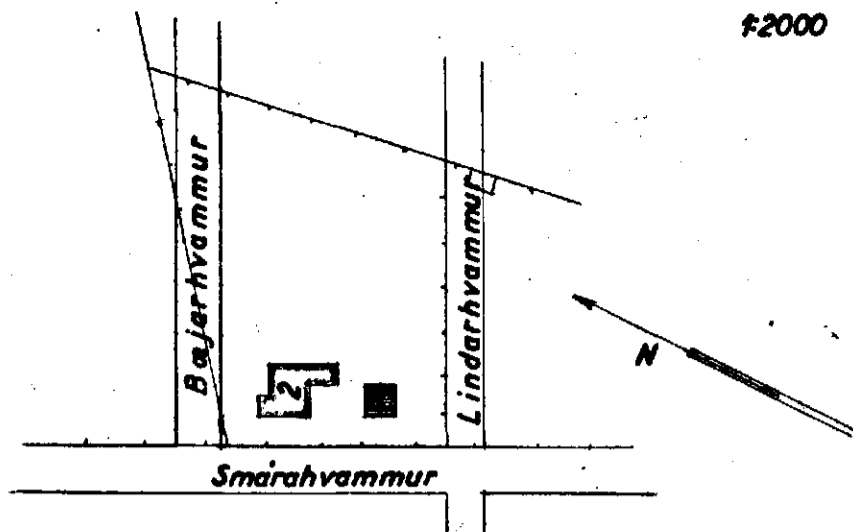


Samþykkt & fundi bygginga-
 nefndar þ. 6. 9. 1961
 BYGGINGAVALTRÚINN
 Í HAFNARÞRÍÐI


Björn Ólafsson
 HÚSAMÍÐAMEISTARÍ

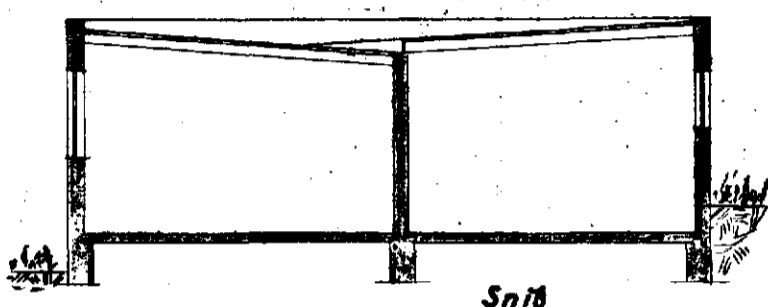


Suðvestur

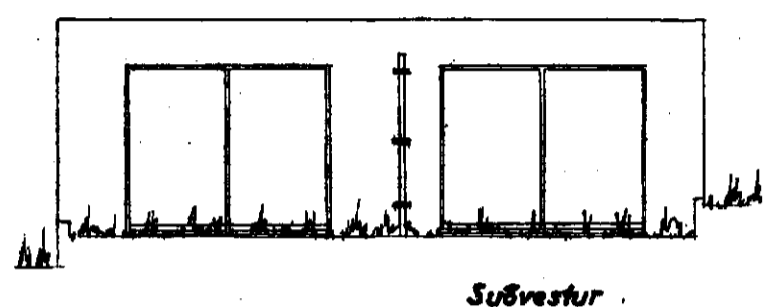

Norðaustur

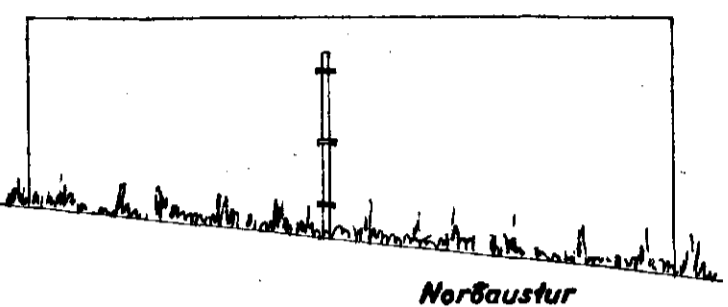


Suðaustur

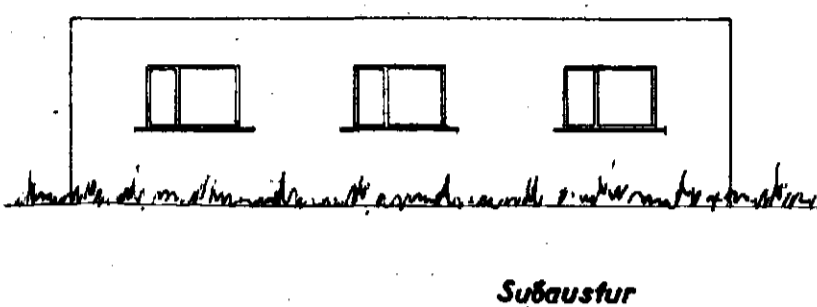


Norðvestur


FYRIR BREYTINGU
 EFTIR BREYTINGU

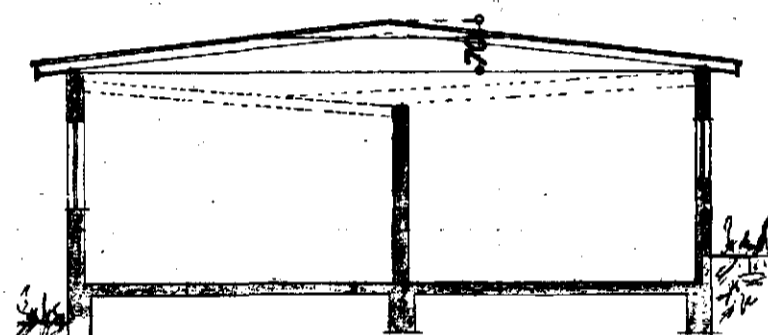


Suðvestur

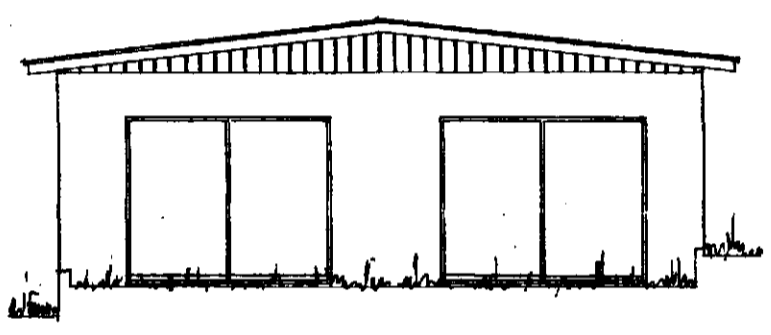


Norðaustur

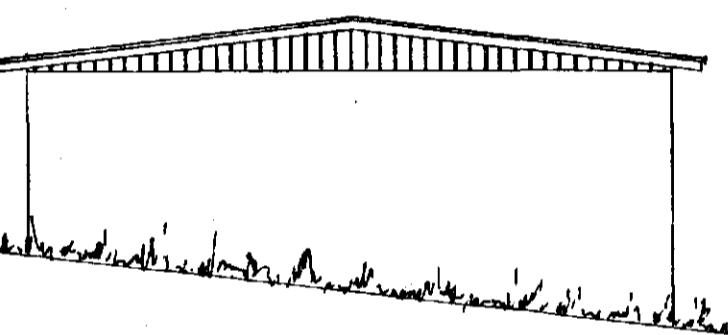

Suðaustur

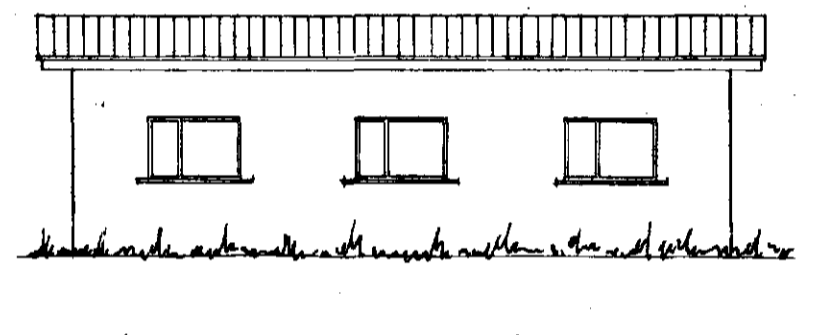

Norðvestur

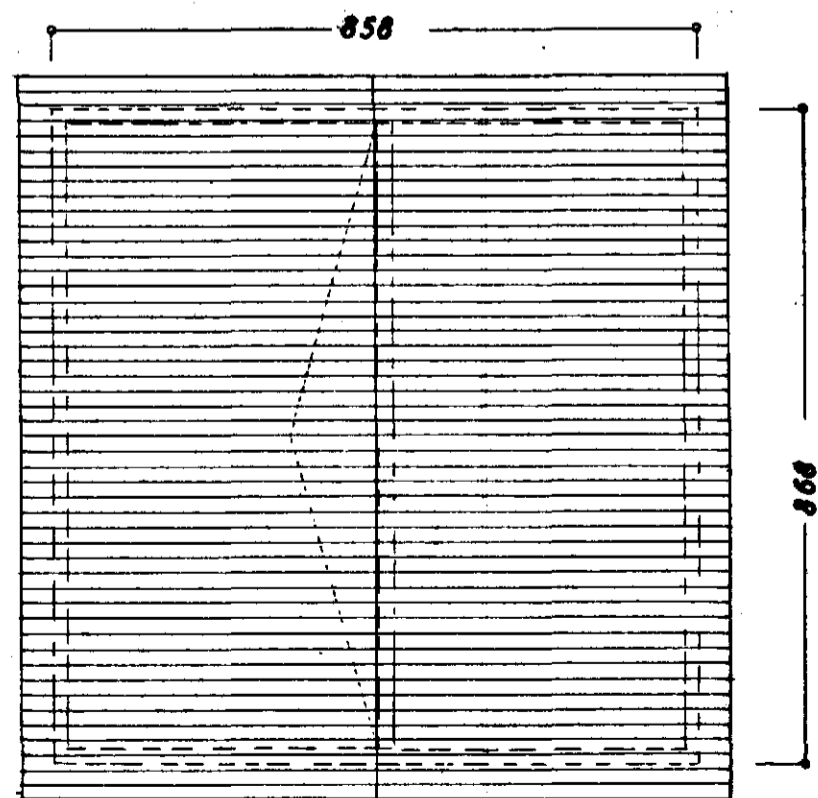

Grunnmynd af þaki

Samþykkt 5. ágúst 1961
 F. Sigurðsson