
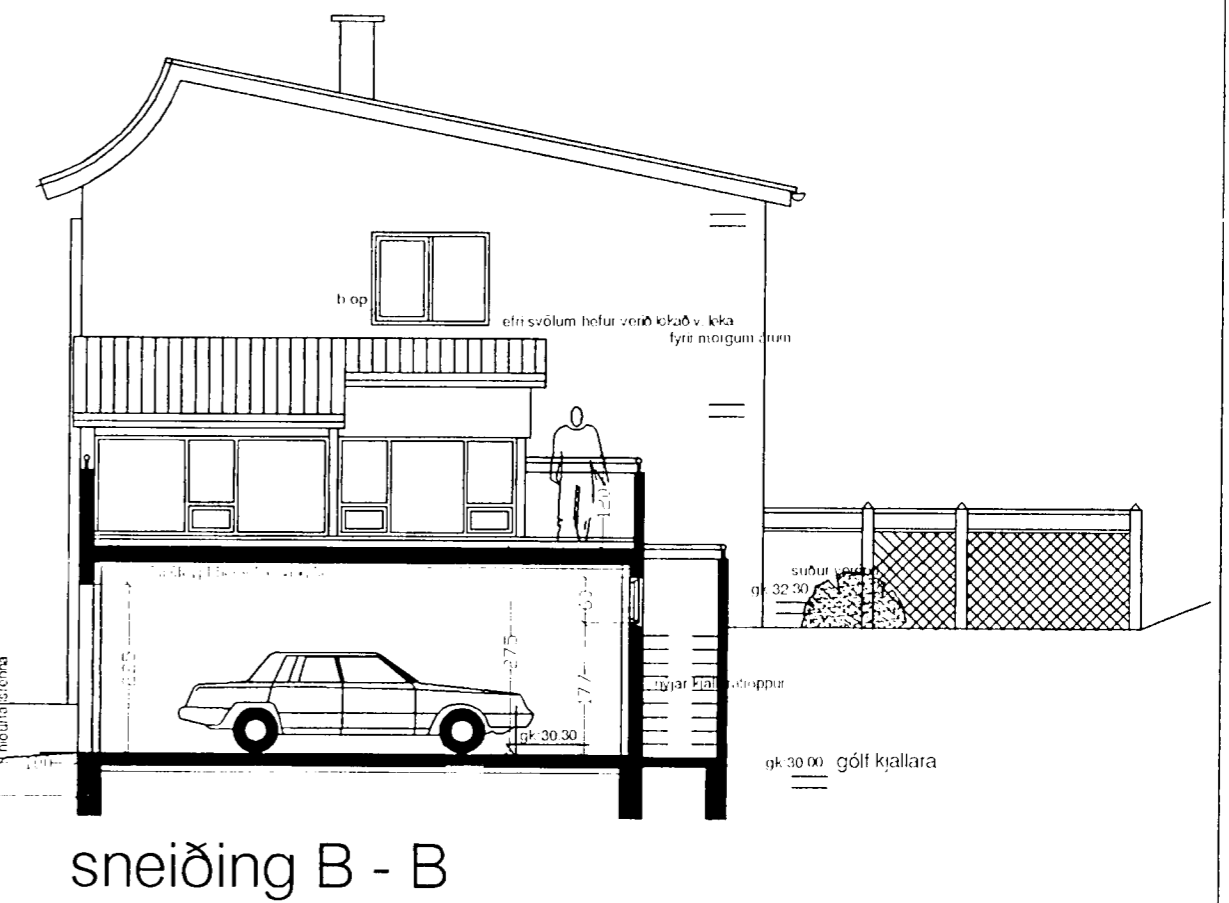


Samfara eðlilegu viðhaldi og breytingum á húsinu skal uppfæra brunakröfur samkv. Byggingarreglugerð og teikningum hvað varðar björgunarop, opnanleg fog og annað sem við á.

Byggingarlýsing:

Óskað er eftir leyfi til að byggja einfaldan bílskúr við eldra steinsteypt hús að Smárahvammum 1. Þá að byggja sólstofu ofan á núv svalir, sem tengist dvalarsvæði ofan á bílskúr og sunnan við hús. Þak bílskúrs verður frágengið með ásoðnum pappa og yfirborð varið með timbri eða hellum á sandlagi. Steypt handrið að hluta, annars létt handrið, sjá sérteikn. Þak sólstofu er sperruþak, klætt með timbri, pappa og þakstáli í samræmi við eldra hús. einangrað með 8" steinull og klætt innan með gífsi; innfellt halogenlýsing. Gólfefni flísar, Hiti í gólf. Gler tvöfalt einangrunargler, gjarnan sol-stop gler, gluggakarmar úr timbri, hvítlakkaðir eins og eldra hús. Ef heitur pottur verður staðsettur sunnan v. hús skal hann vera með læsanlegu oryggisloki. Stærðir viðbyggingar og eldra húss; sjá meðf. skráningartöflu.

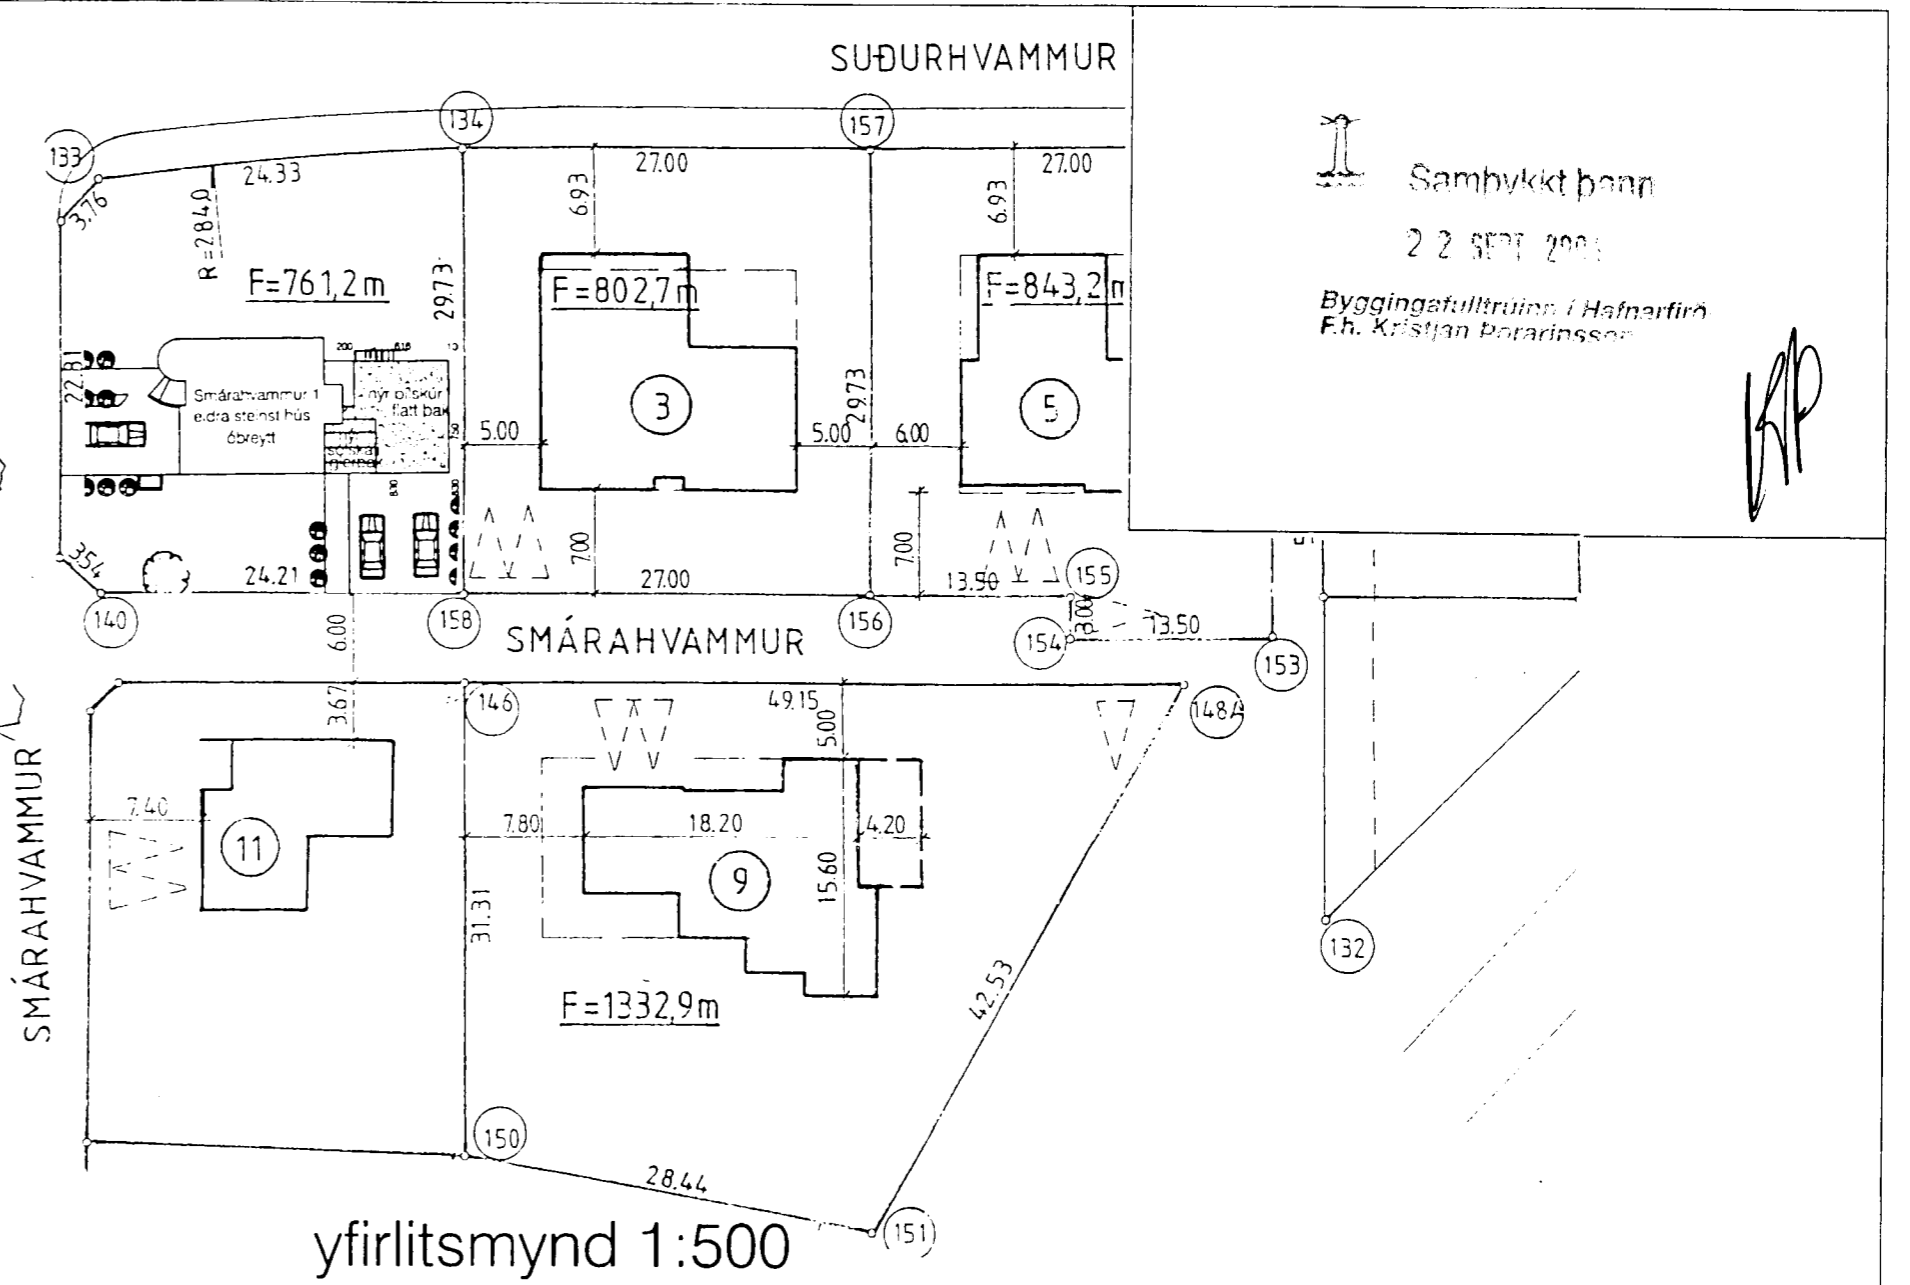

01	Smárahvammur 1, Hafnarfirði	1:500
	bílskúr og sólskáli v. eldra hús	1:100
	grunnmynd, yfirlitsmynd,	3. júní '02
	áður samþ. nú ósk um tröppur frá bílsk.	br.6.sept '04
	Guðmundur Gunnlaugsson, arkitekt FAÍ	
	kt: 190554-3419	
	Teiknistofan Archús ehf, Stórhöfða 17.	
	112 Reykjavík. s: 5677735-fax 5677736	
	kt: 631298-4439. gudmarg@islandia.is	

archús ehf