

OFNAGKRA

OFN	LENGD	HÁÐ	VARMA	STAD	GERÐ	OFNA	BYKKI	TAKI	FRAM
cm	cm	cm	cm	cm	cm	cm	cm	cm	cm
Skilur
CD
CD
AB
AD

STADSETNING STÚTA
(SEU FRAMM)

SKYRINGAR:

- FRAMRENNSLI
- BAKRENNSLI
- MAGNMEIUR
- SIA
- TEMING
- RENNLOKI
- EINSTREYMSLOKI
- HEMILE
- MOTORLOKI
- ORUGGSLI
- BLINGARSLI
- DANDESS SLAUFLOKI
- HVAÐSTILLING

- PIPUR — SVORT HEILDREIN STALRÖR
- FITTINGS — SVARTUR HANDFITTINGUR
- BYGGINGAR — SVARTUR HEILDREIN STALRÖR
- OFNLOKAR — FRAMRENNSLI O. DANDESS HVAÐSTILLING
- OFNAR — STALRÖRIN FRAMM VÍÐ BÚGNUM, LÖGNUM O. ÖSKLUM
- PROFUR — LÖGNUM SVAR FRAMM VÍÐ BÚGNUM, LÖGNUM O. ÖSKLUM

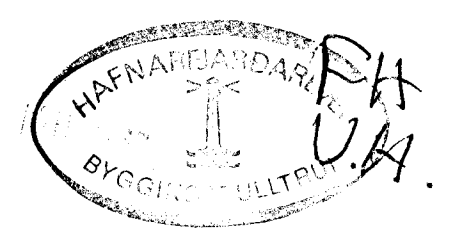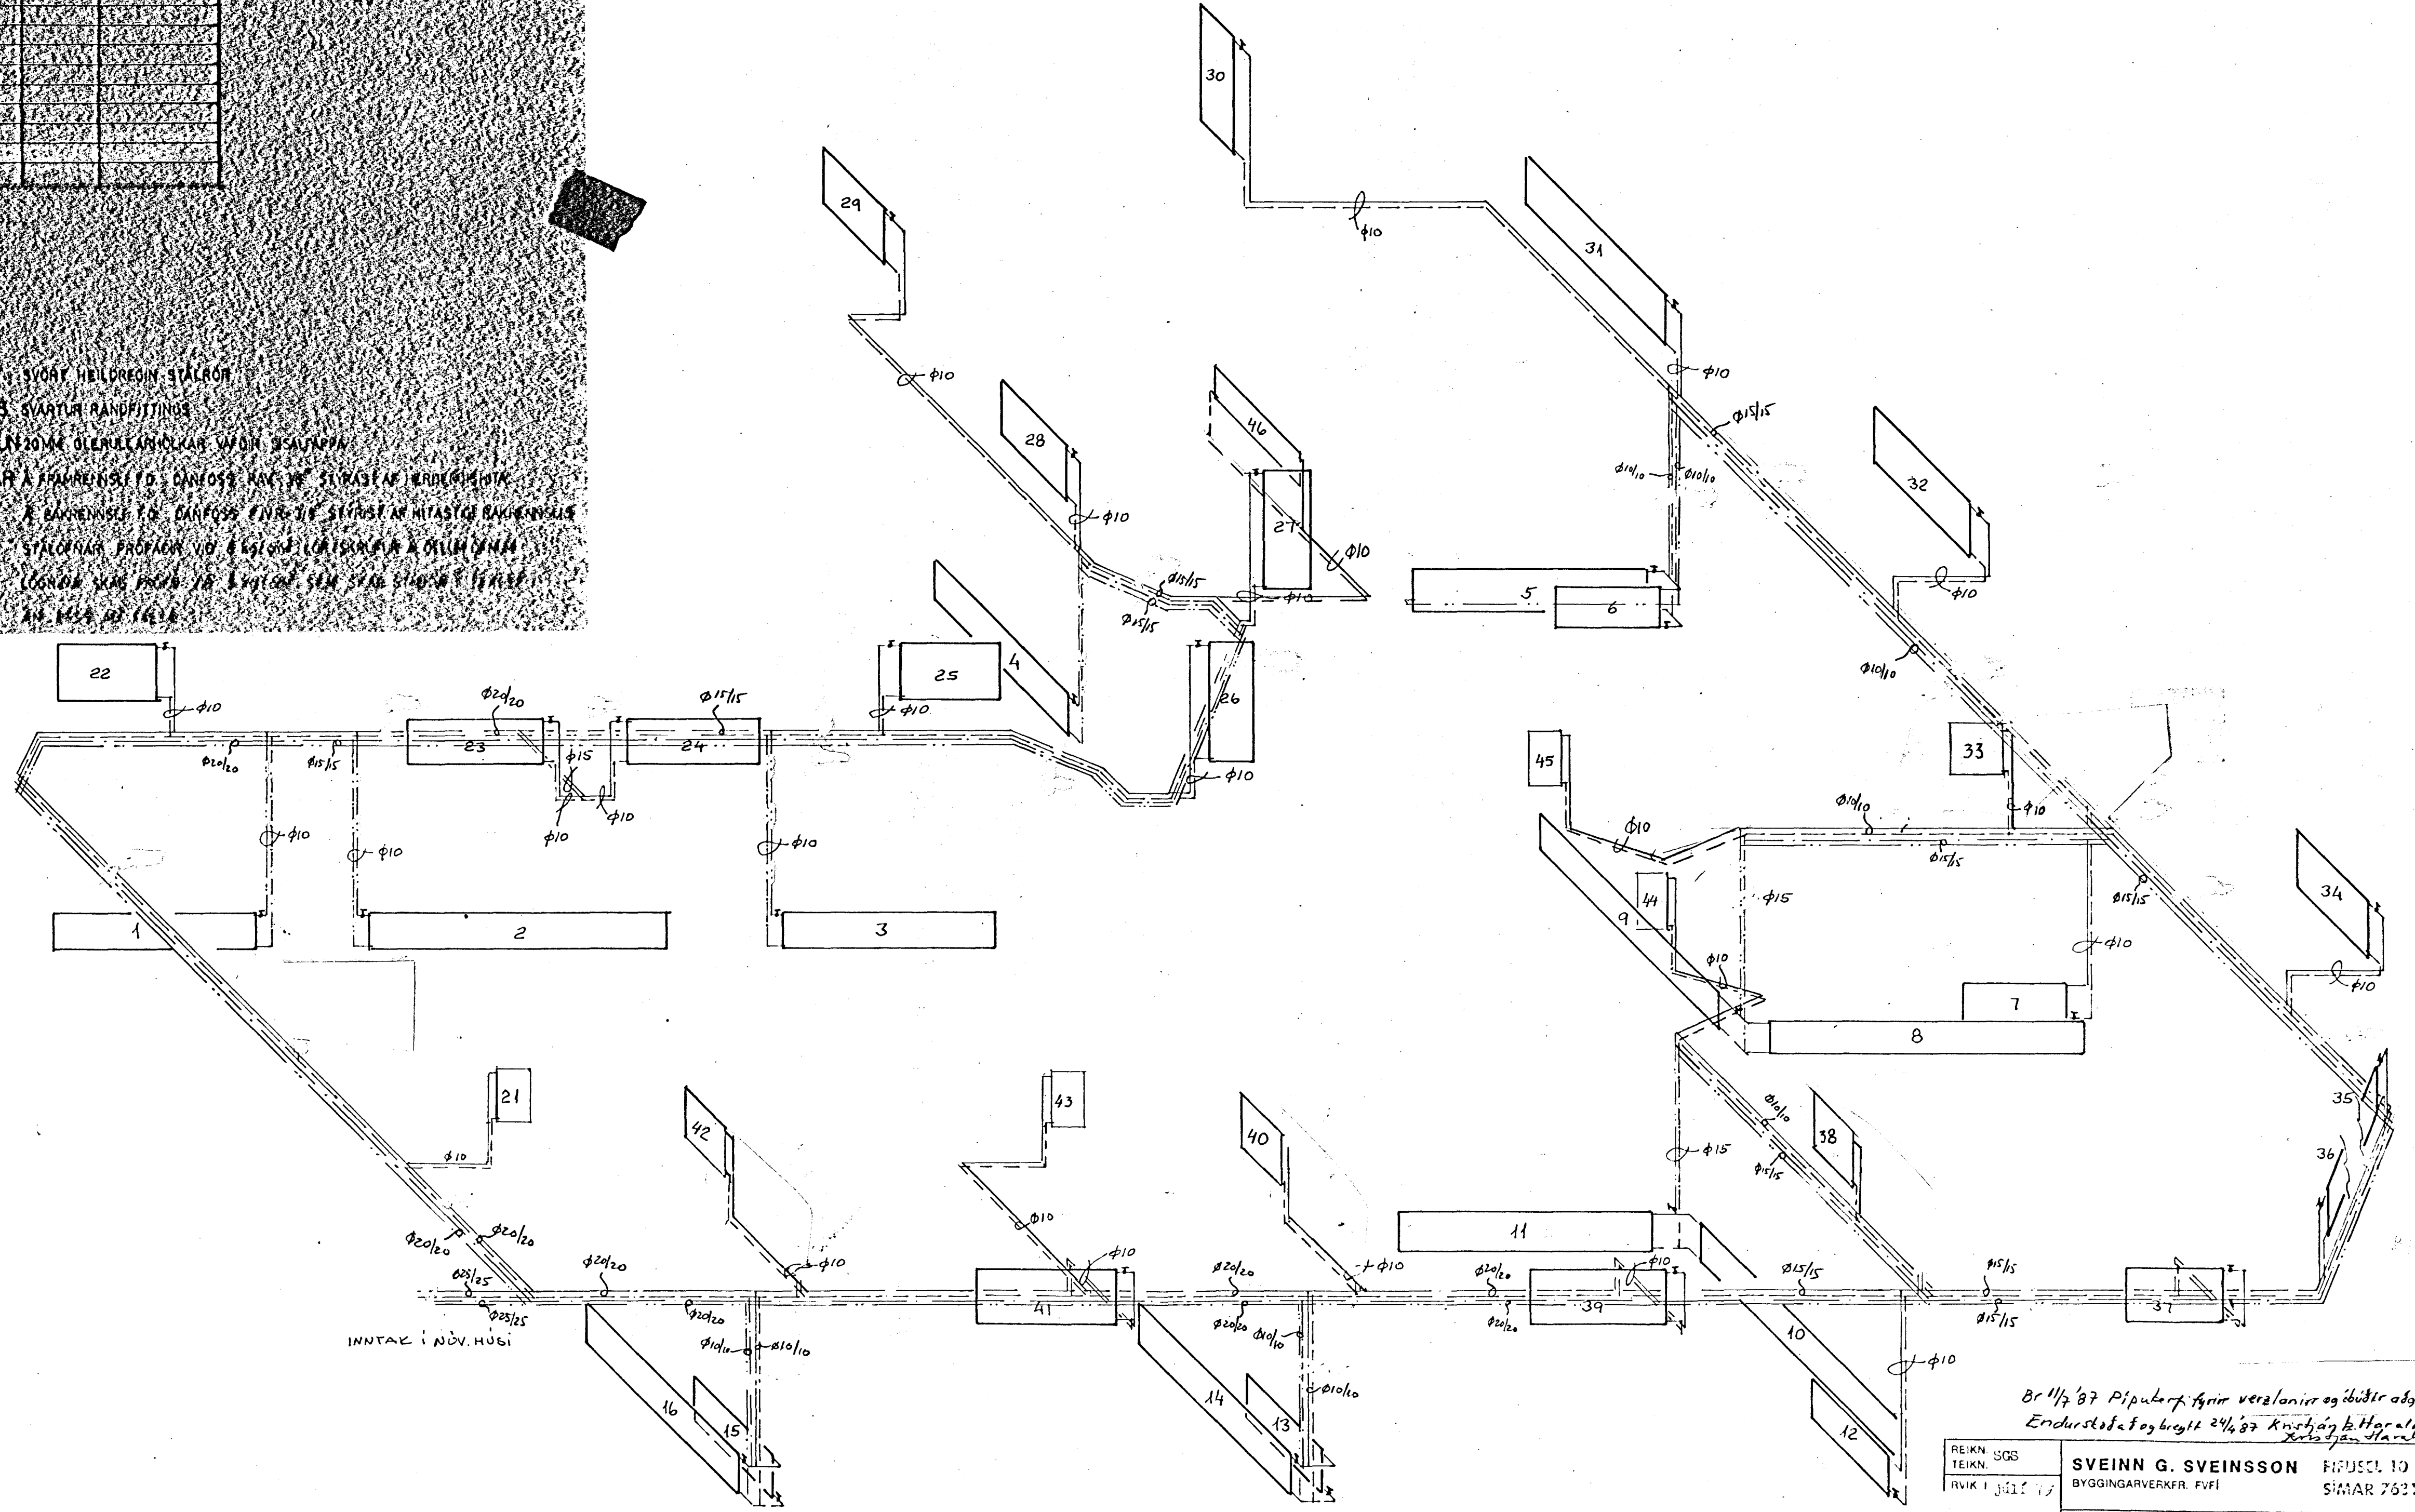

8r 11/2 87 Pípukerf fyrir verlanir og öndur aðgreint 2. hæðarhluta

REIKN. SGS	SVEINN G. SVEINSSON	REIKN. NÚ	BR.
TEIKN. NÚ	BYGGINGARVERKFR. VVFI	SÍMAR 76214, 36660	VERK NR.
	SMARINNSUR 2, HAFNARPIRDI		MELKV. 1:50
	átalsg. p. mynd		TEIKN. NR. 27