


SMÁRAHVAMMUR 2

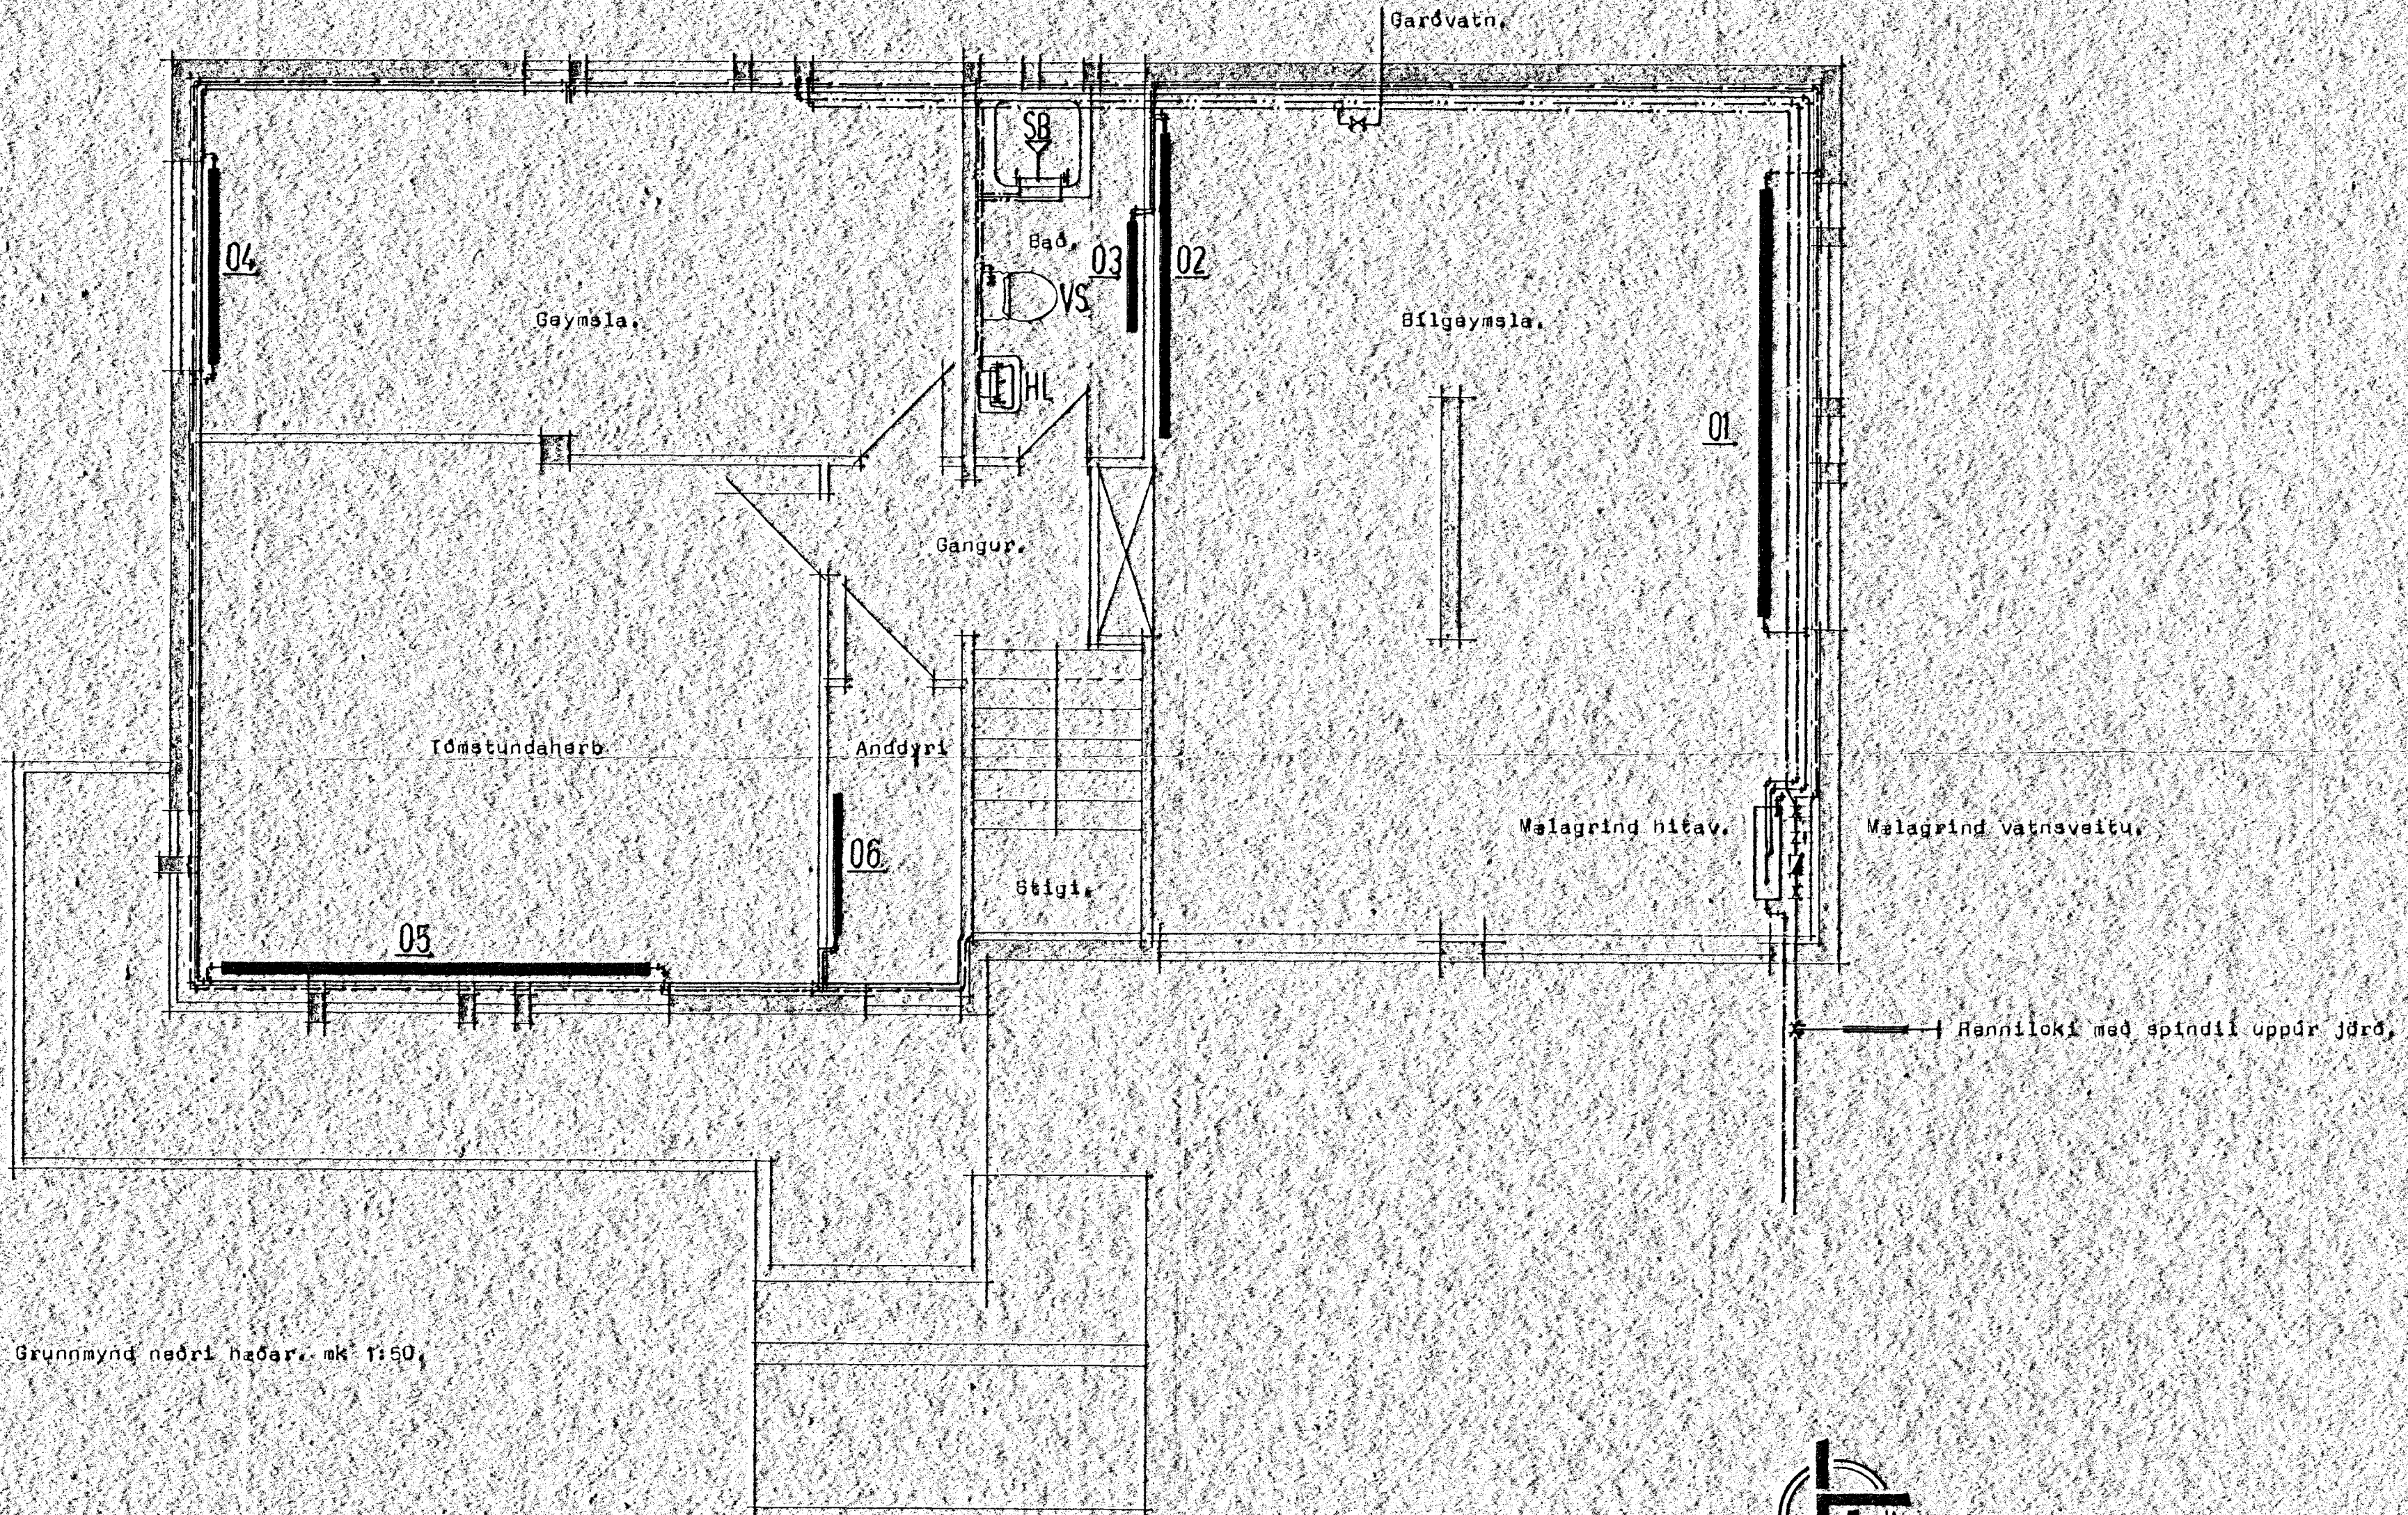

Grunnmynd neðri hæðar, m.k. 1:50

Teikning leiðrætt til samræmis við Framkvæm, spk.

**STADALHÚS** TÍG  
 TEIKNISTOFA SÍÐUMÚLA 31 SÍMI 83141

VERKEFNI	DAGS.	1980	VERK NR
Hítaldgn og neytluvátnslögn	MKV.	1:50	
Smárahvammur 2, Hafnarfirði.	BR. dag.	1980	H1
	BLAD NR	3.03.	

*Sigurður Guðmundsson*      *Sigurður P. Kristjánsson*  
 SIGURÐUR GUÐMUNDSSON      SIGURÐUR P. KRISTJÁNSSON      ETL