
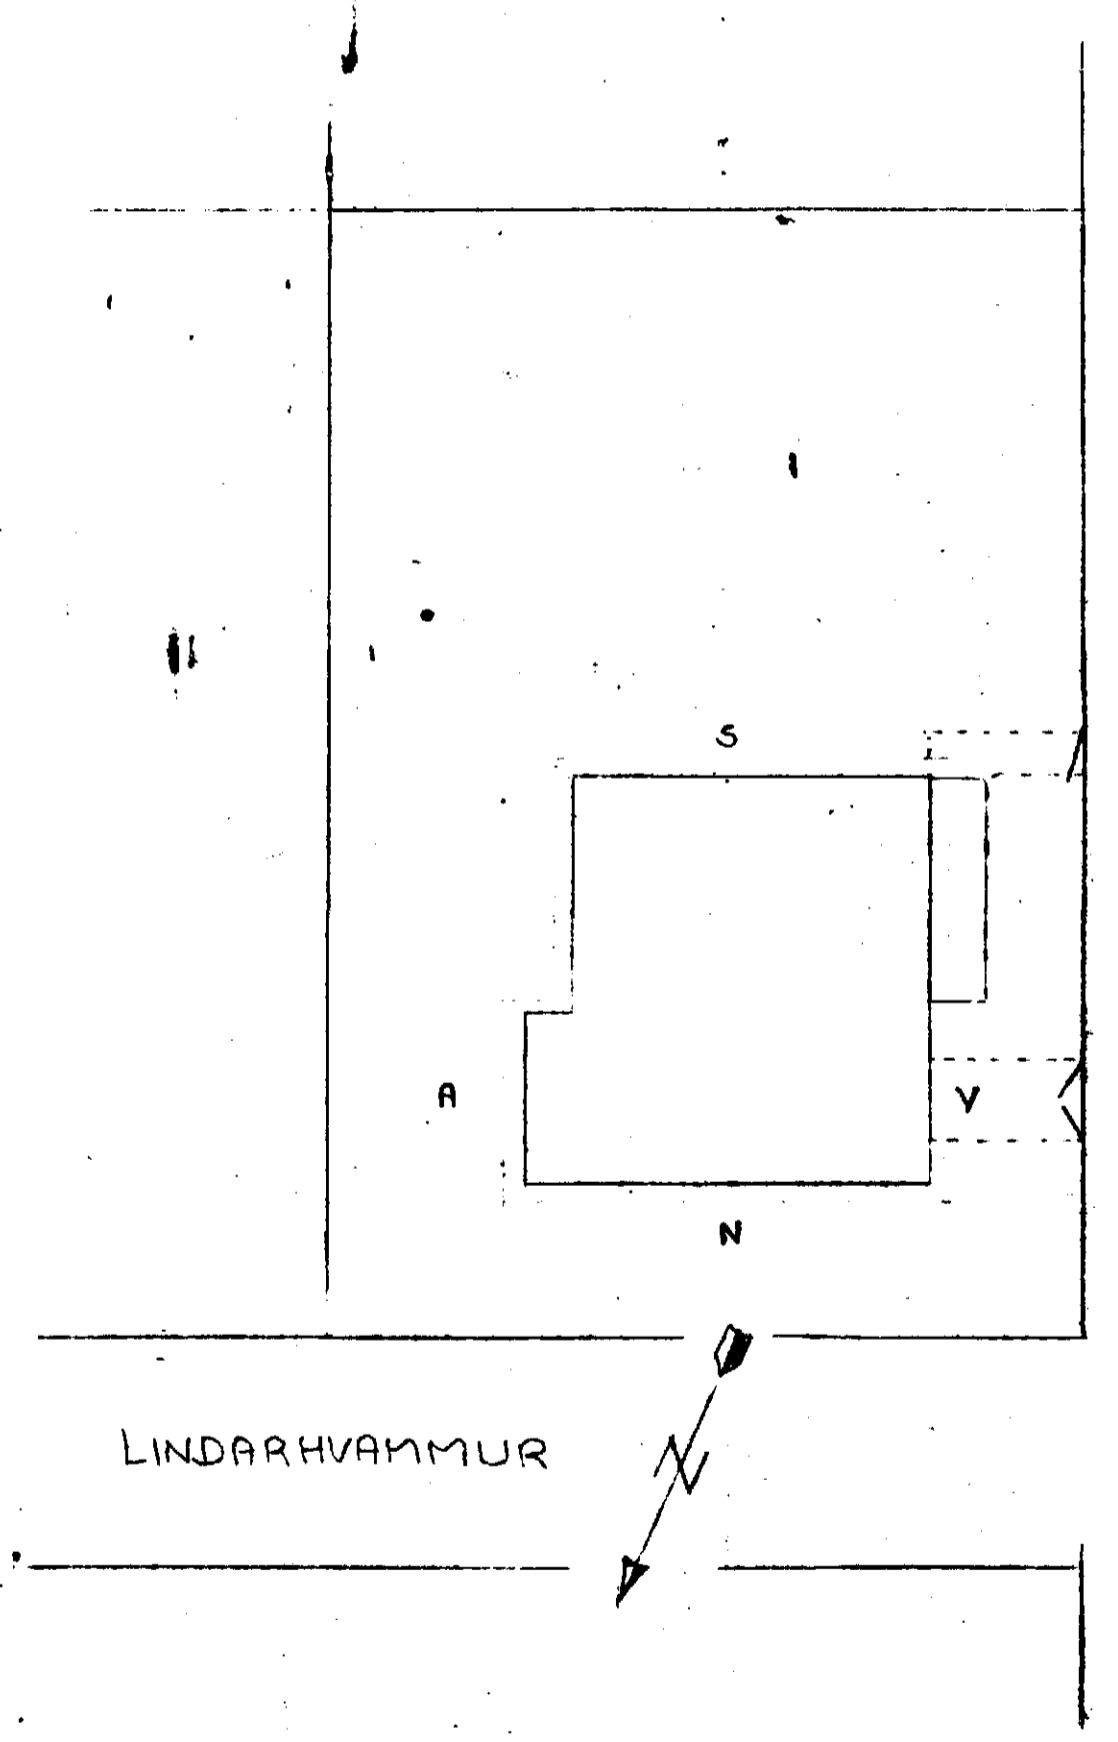
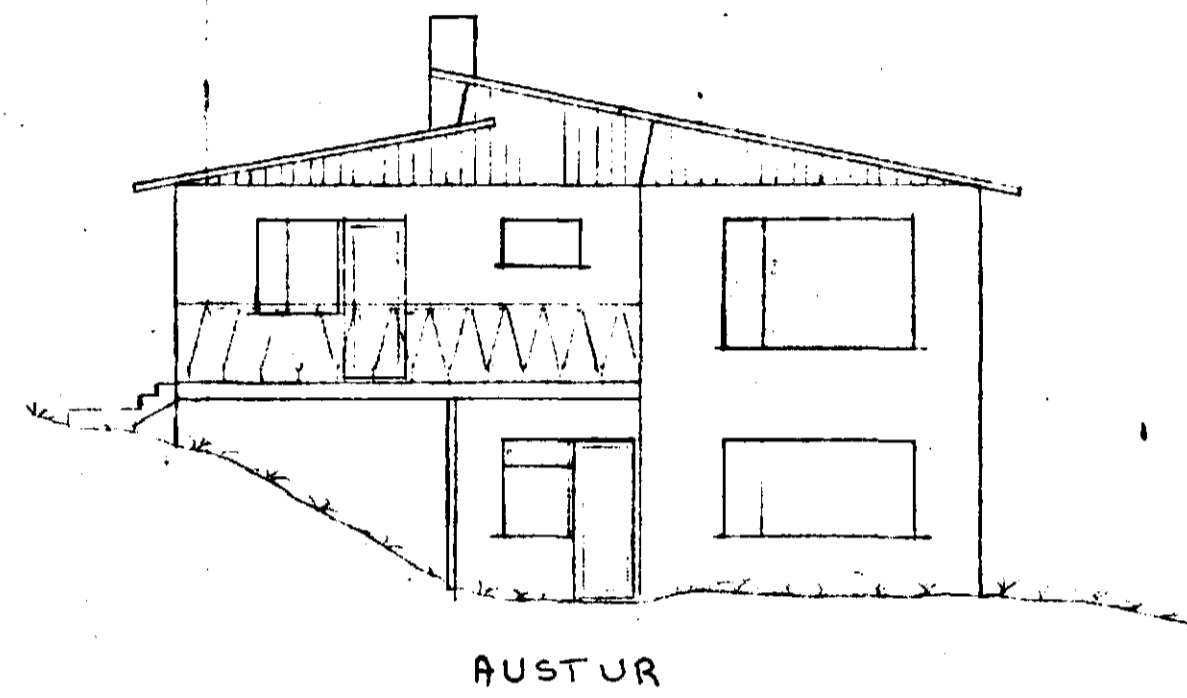


KJALLARI SKAL VERA UNDIR ÖLLU HUSINU EF EKKI ÞAR ER SPRENGJA KLÖPP. HEDARMUNUR Á HÚSSTEDI ER ~ 2,00 M FRA N-S:

ATH:  
MÚROP FYRIR HURÐUM SKULU VERA 7cm BREIÐARI OG 5 cm HERRI EN NAÐNAL Á TEIKNINGU

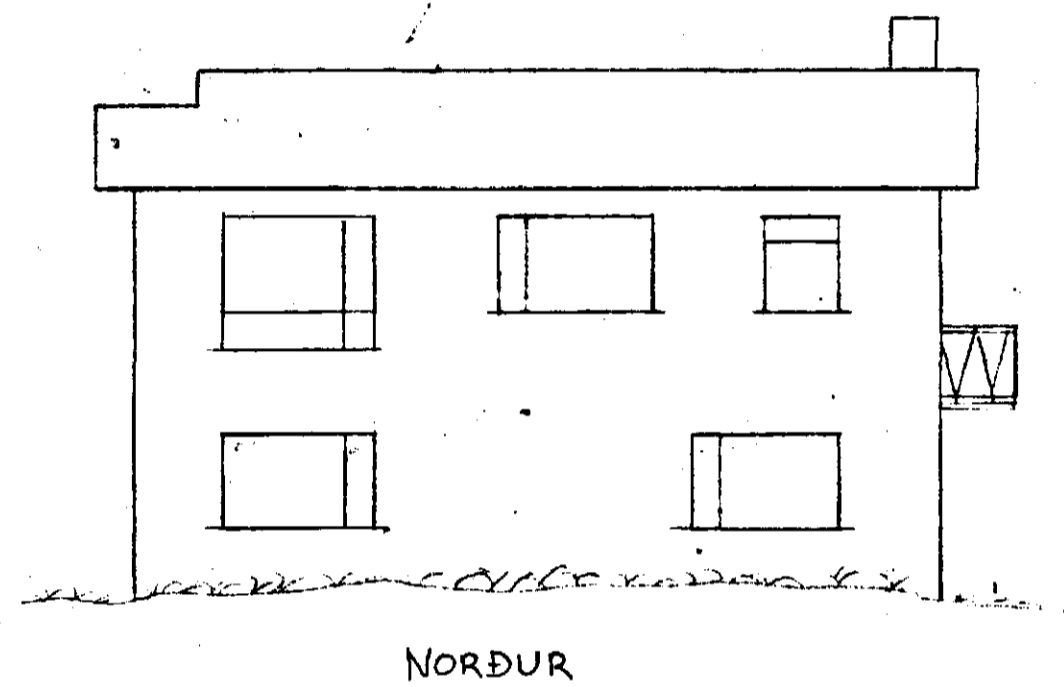


SMÁRAHVAMMUR


LINDARHVAMMUR

SÍFRATAVAMMUR 6

$F = 104 \text{ m}^2$   
 $R = 600 \text{ m}^3$   
BILG = -111  $\text{m}^3$  } 489 iBJZ

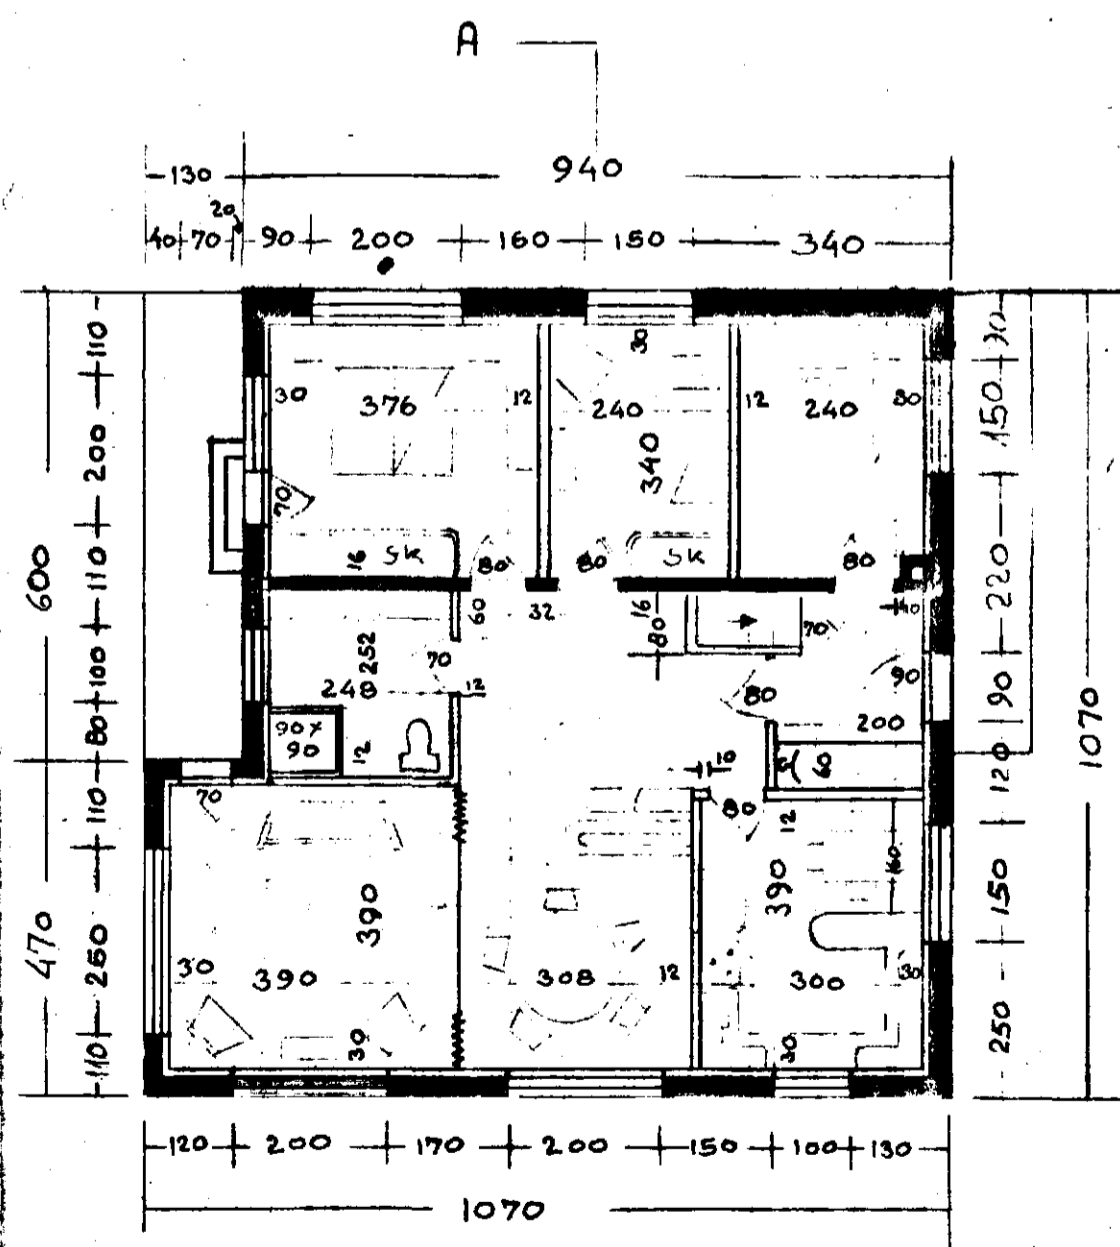

I. HÆÐ

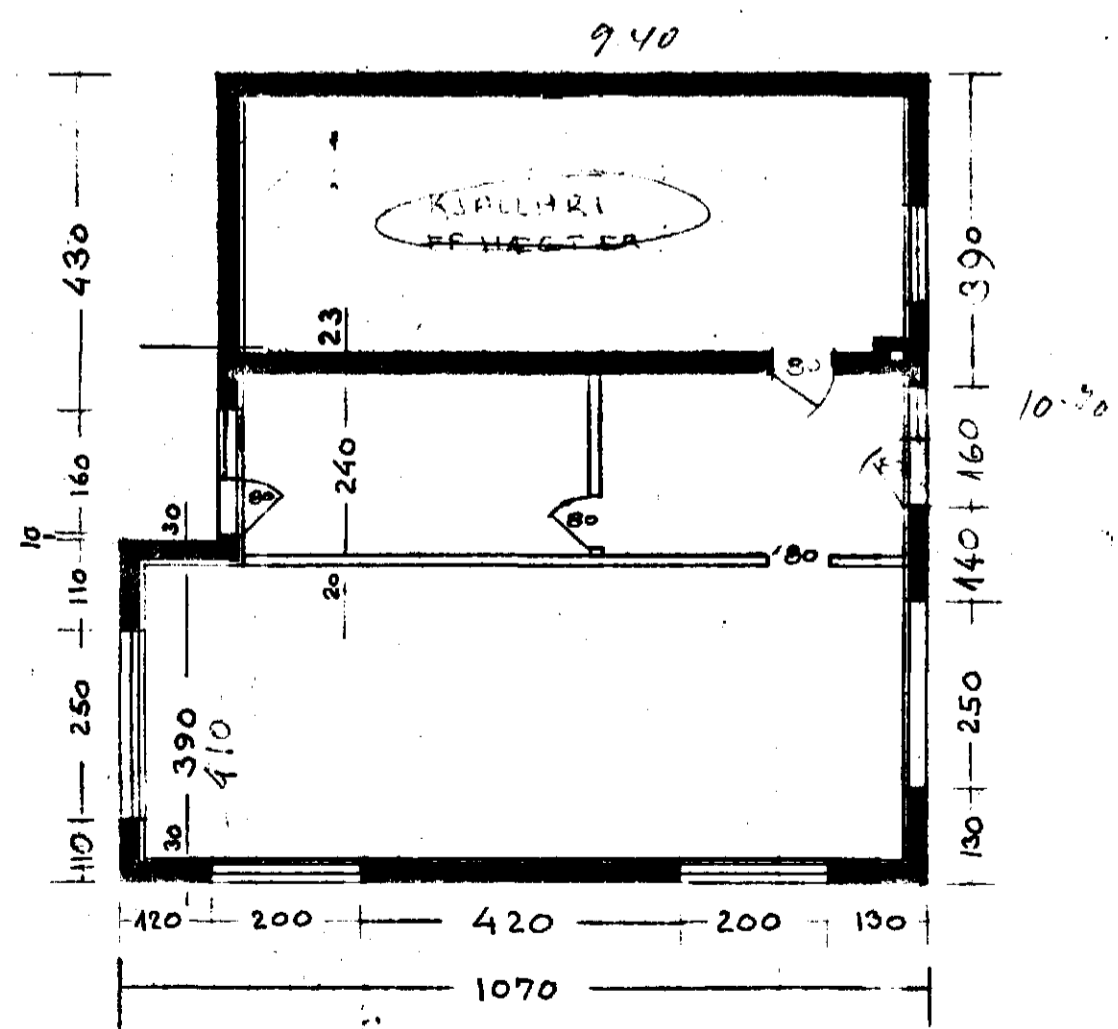

KJALLARI

SAMB:	Hannað: JB	Jón Bergsson, Verkfráðingur: Dipl. Ing. M.V.F.I.
MEISTARAR:	Teiknað: JB	Háavallagötu 20. Rvík Sími 13158
	Yfirf: JB	HÚS JÓNS ANJAR BERGSSONAR LINDARHVAMMI #
	Samp:	M= 1:100 ; 1:200 Dags: 18-4-59

#1	STEKKAÐUR KJALLARI	15-5-59
#	BREYTING	DAGS