




GRUNNMYND 1:50

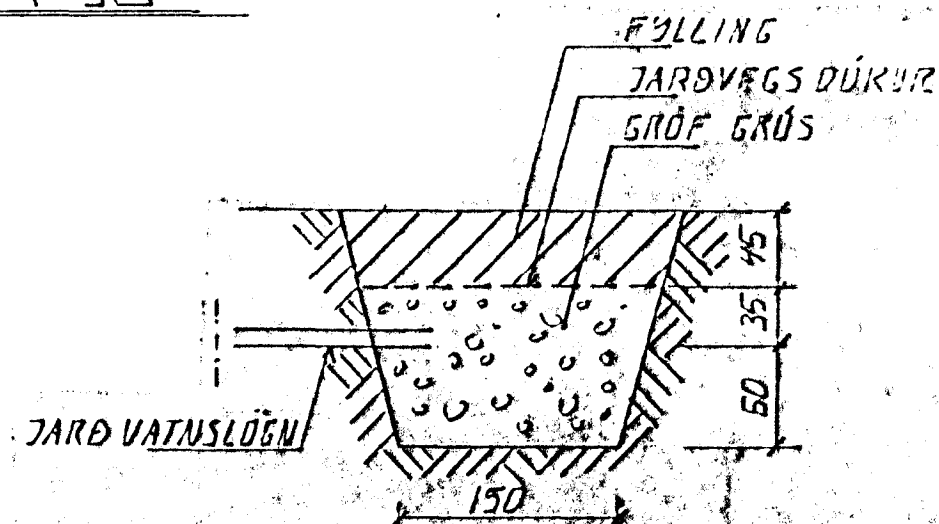

TÝPISKUR GRÖÐSVELGUR 1:20

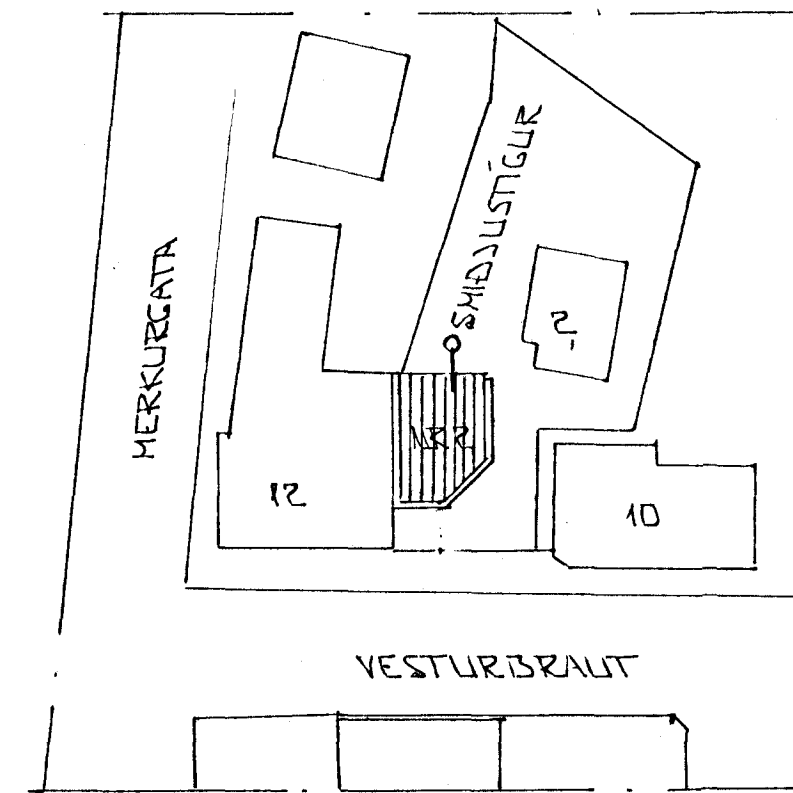

AFSTÖÐUMYND 1:500

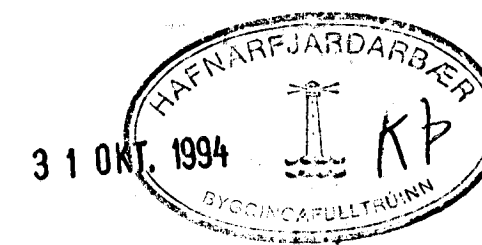

SKÝRINGAR

ALMENNAR SKÝRINGAR SJÁ BL.NR. 1-01.

01	Okt '94	LEGU LAGNA BR	GH
BR.	DAGS.	EÐLI BR.	SIGN.

SMÍÐJUSTÍGUR 2
HAFNARFJÖRÐI
BILGEYMSLA

GRUNNMYND - GRUNNLAGNA
AFSTÖÐUMYND

MKV 1:50	1:500
DAGS.	APRÍL '94
VERK NR.	9410
TEIKN NR.	2-02
HANNAÐ	
TEIKNAD	GH
YFIRFARIÐ	

TEKNIÞJÓNUSTA
SIGURDAR ÞORLEIFSSONAR HF

STRANDGÖTU 11 - 220 HAFNARFJÖRÐUR - Sími 54255 - FAX 652875