
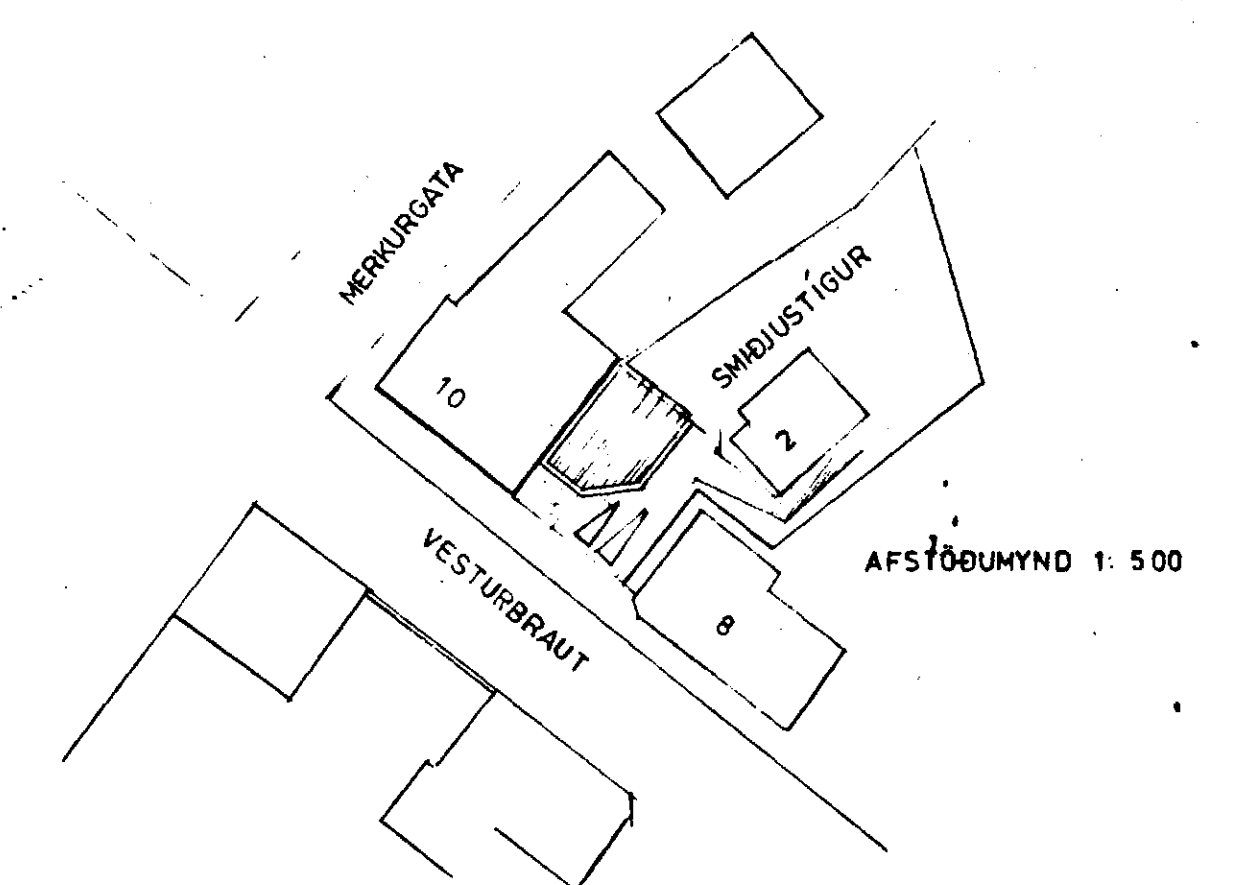
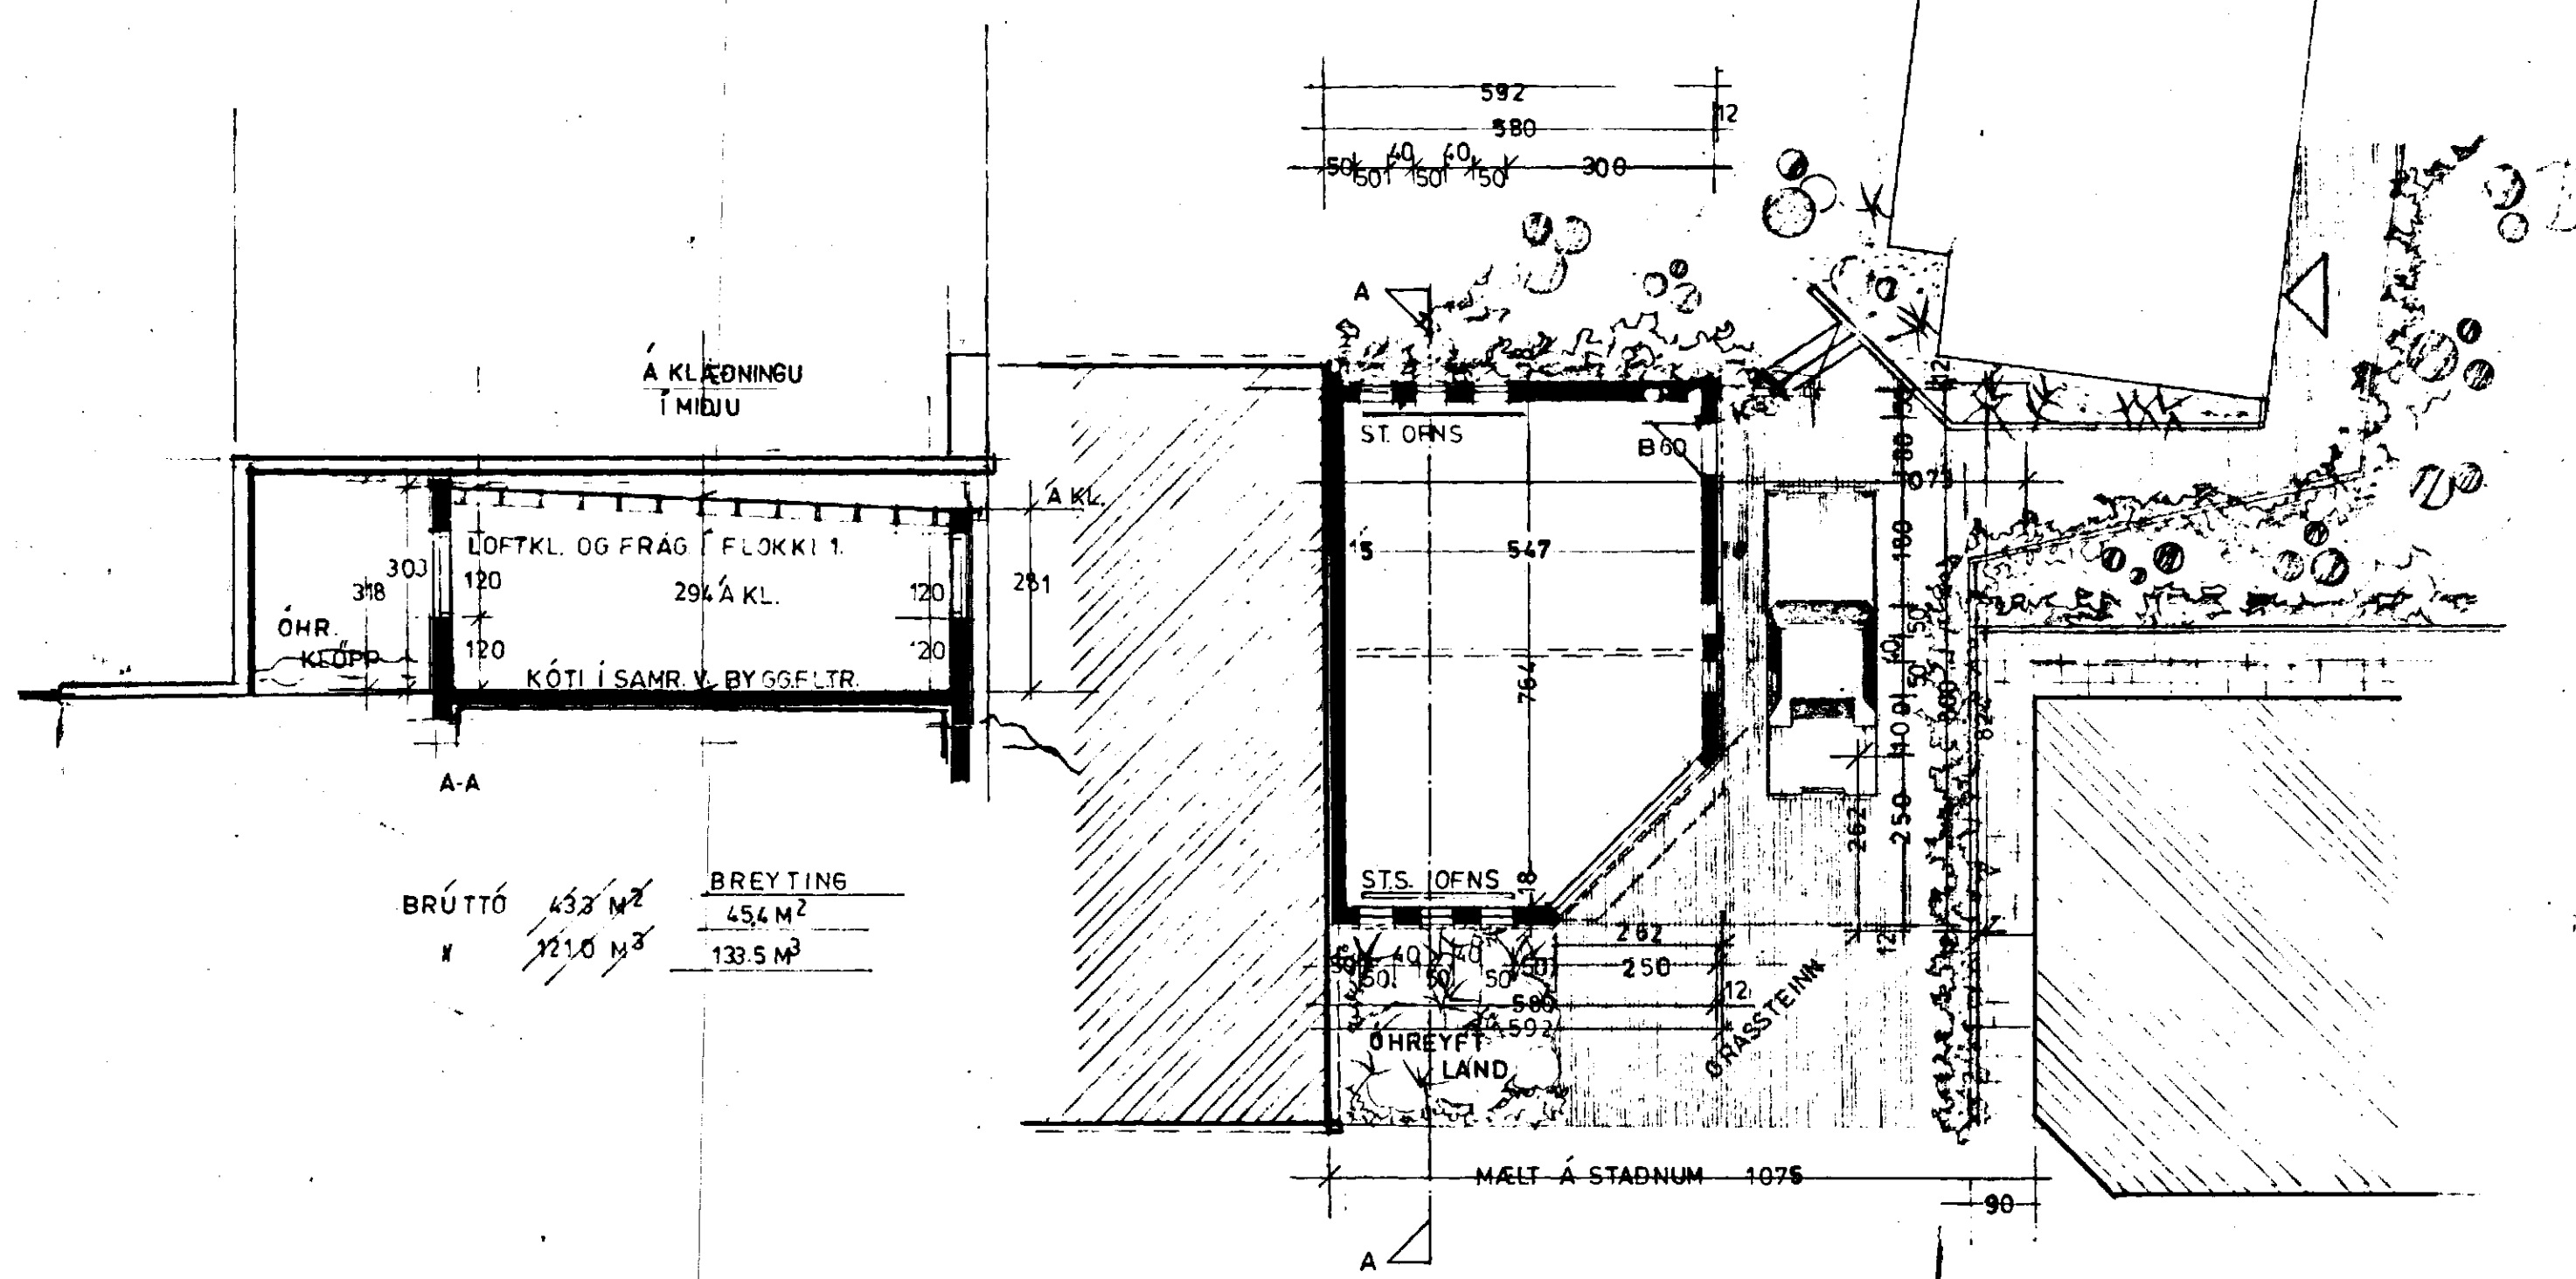


SMÍÐJUSTÍGUR 2.

BÍFRGEYMSLÁN ER ÚR JÁRNÞENTRI STEINSTEYR  
 MEÐ JÁRNVÖRÐU TÍMBURÞAKI  
 EINANGRUÐ OG KLÆDD GARDAPANEL  
 AÐ UTAN.

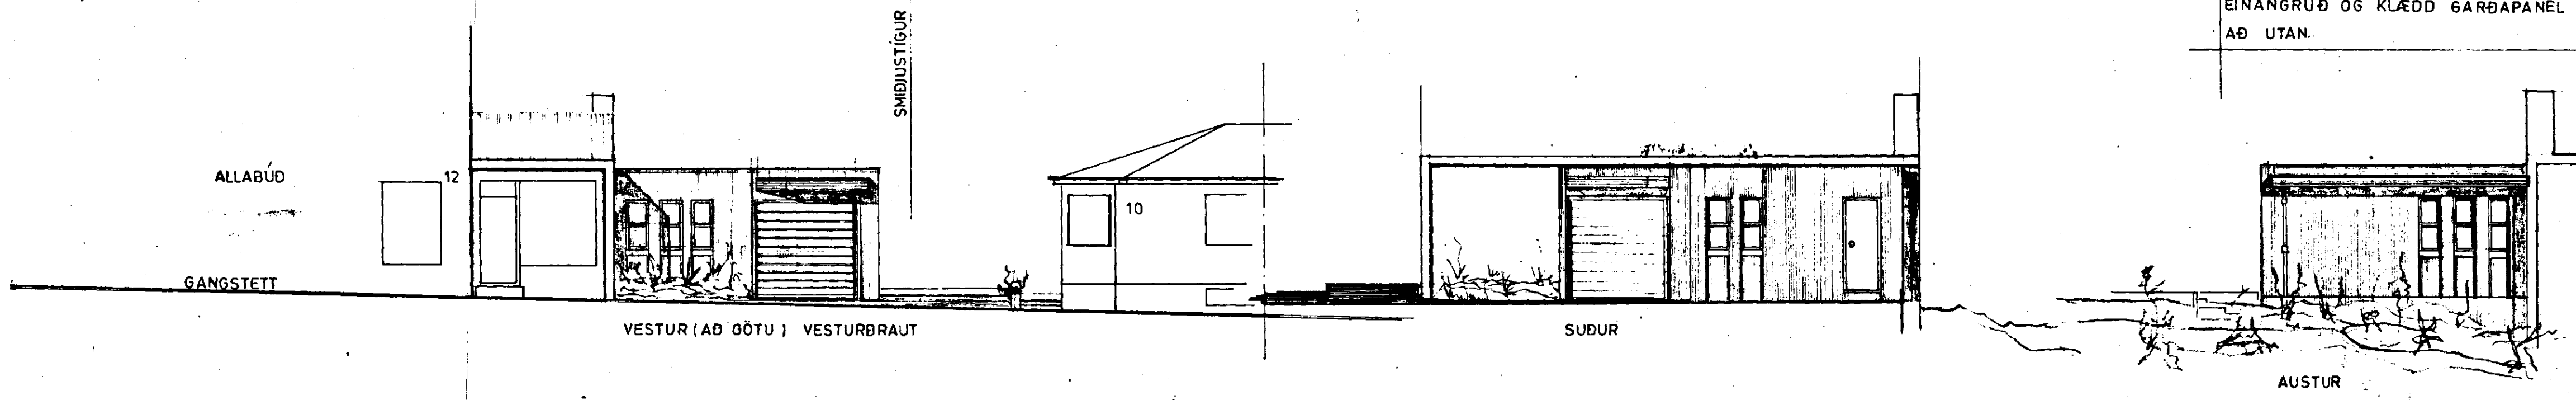

BRÚTTÓ	43,2 M <sup>2</sup>	BREYTING	45,4 M <sup>2</sup>
K	121,0 M <sup>3</sup>		133,5 M <sup>3</sup>

SAMPYKKI NÁGRANNA  
 09/6 '95 Svein Ó. Elfsson.  
 10/6 '95 Sigurjón Þ. Hannesson Vesturb. 9.  
 10/6 '95 Magnús Jónsson Vesturb. 12.  
 15/6 '95 Einir Þ. Magnússon Vesturb. 12  
 Vilhjálfur Sigurðsson Vesturbraut 10 A

*Handwritten signature and initials*