Samþykkt á fundi byggingar-
nefndar þ. 28/6 1995
BYGGINGAFULLTRÚINN
Í HAFNARFIRÐI

SMIÐJUSTÍGUR 2.

BIFREIÐAGEYMSLAN ER ÚR JÁRNBENTRI STEINSTEYPU
MEÐ JÁRNVÖRÐU TIMBURÞAKI
EINANGRUÐ OG KLÆDD GARÐAPANEL
AÐ UTAN.

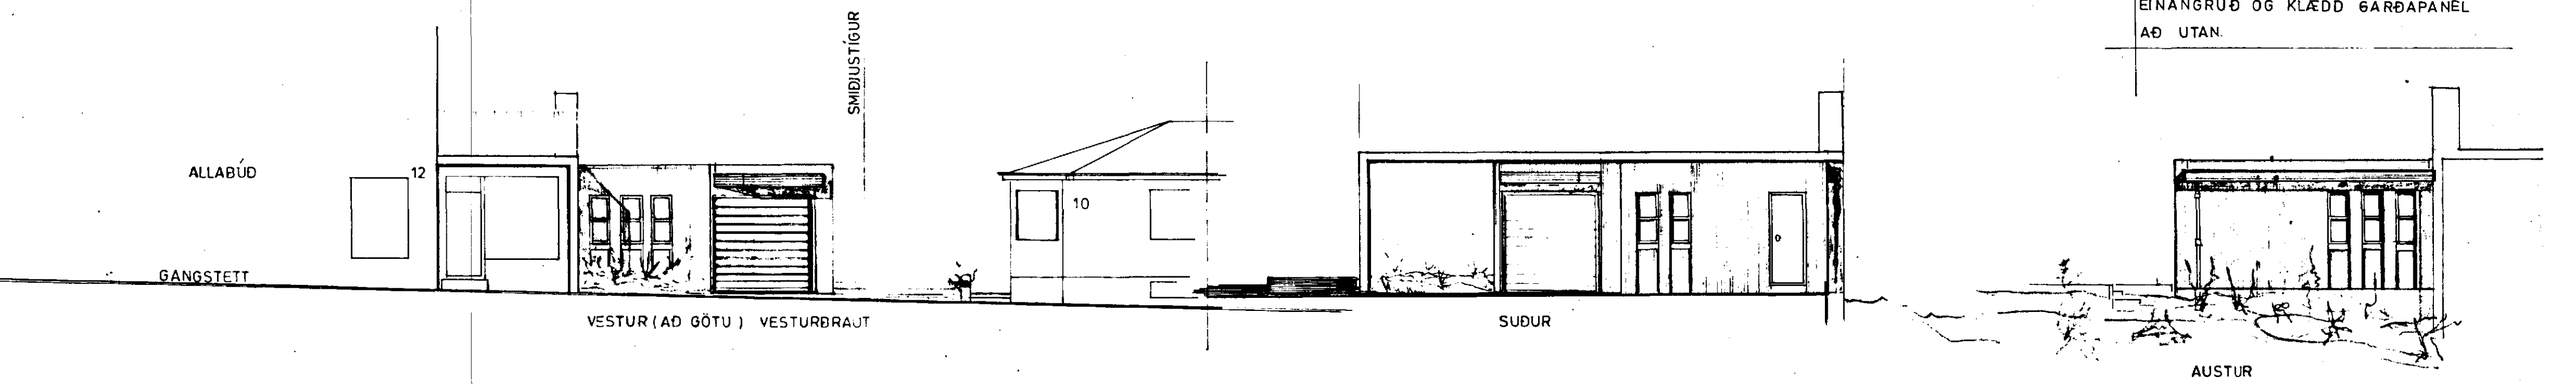

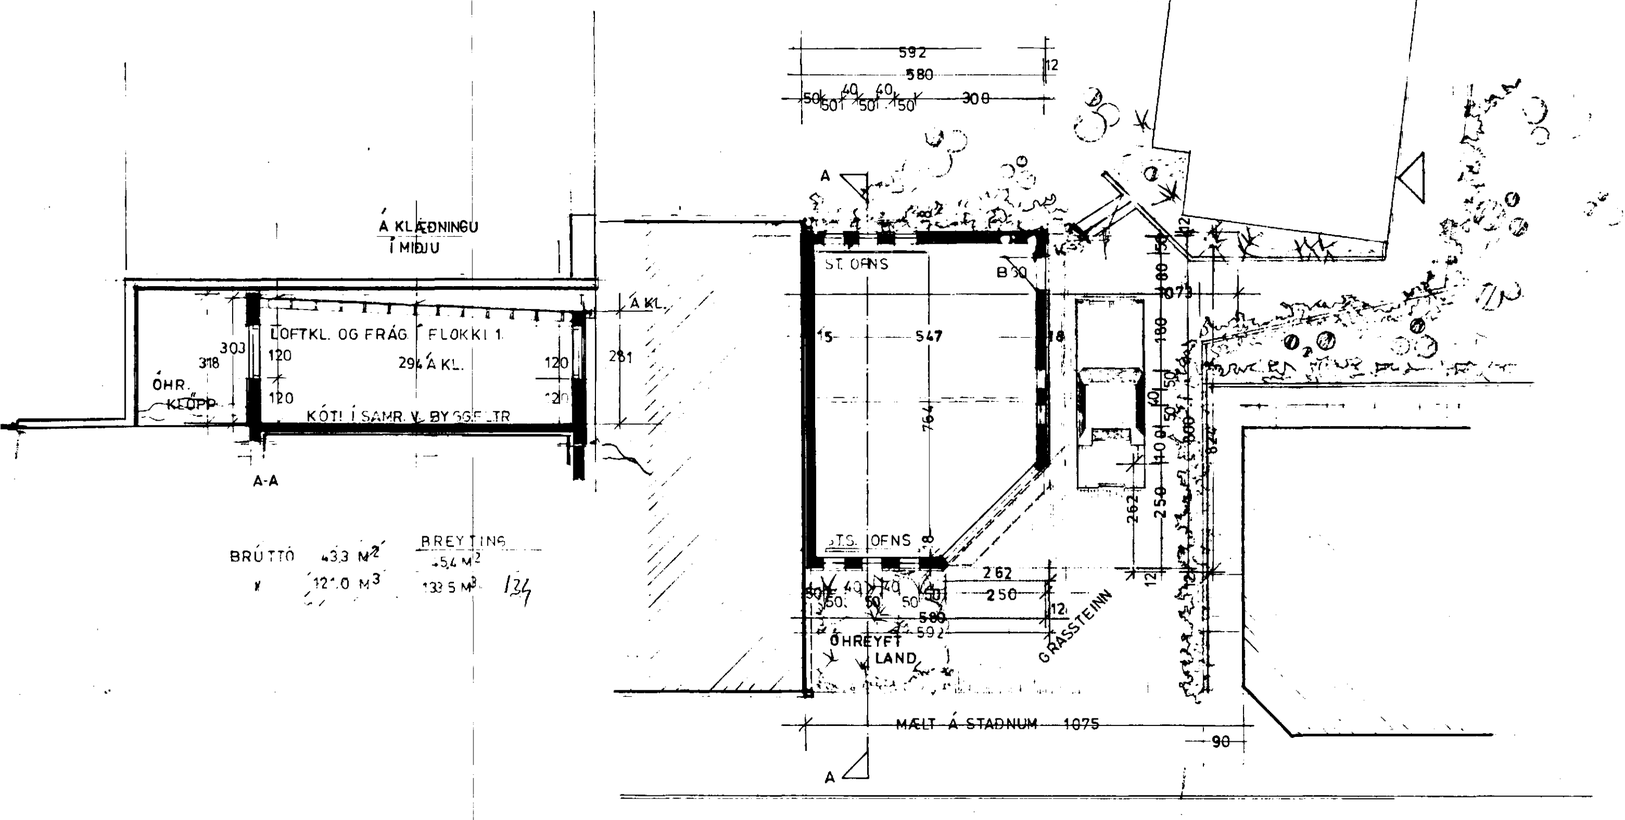

BRÚTTÓ 43,3 M² BREYTING +5,4 M²
" 121,0 M³ 133,5 M³ 134

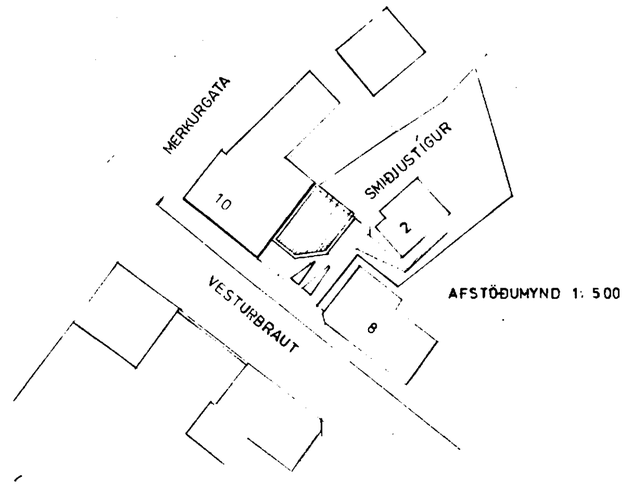

AFSTÖÐUMYND 1: 500

SAMÞYKKI NÁGRANNA

LITLA TEIKNISTOFAN
Reykjavíkurvegi 66, 220 Hafnarfirði

MÆLT UPP OG STAÐFÆRT Í JÚNÍ 1995
Breytt í okt. 1997

LITLA TEIKNISTOFAN REYKJAVÍKURVEGI 66

M.: 1:100 BIFREIÐARGEYMSLA SMIÐJUSTÍG 2.