



# SMÝRLAURAUN IO HAFNARFIRÐI.


Samþykkt á fundi bygginga-  
nefndar þ. 22.11. 1987  
BYGGINGAFULLTRÚINN  
Í HAFNARFIRÐI  
*Einar Hjart*

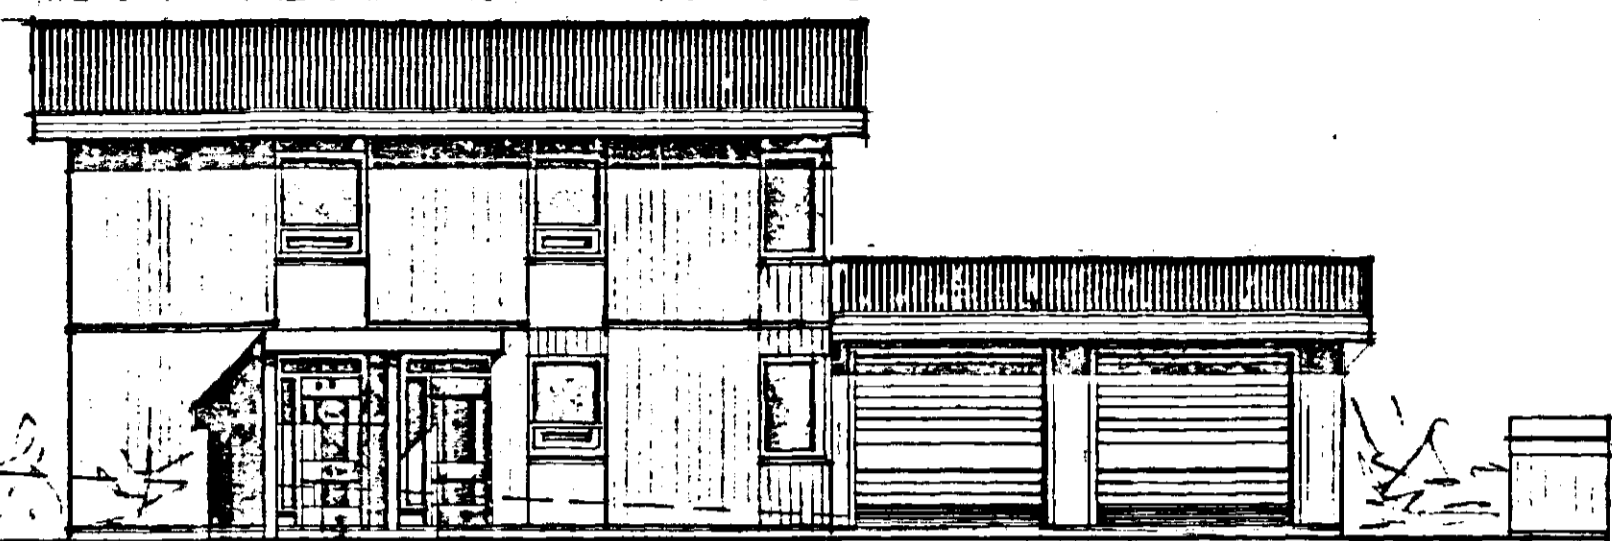


NORÐ-VESTUR M. 1:100

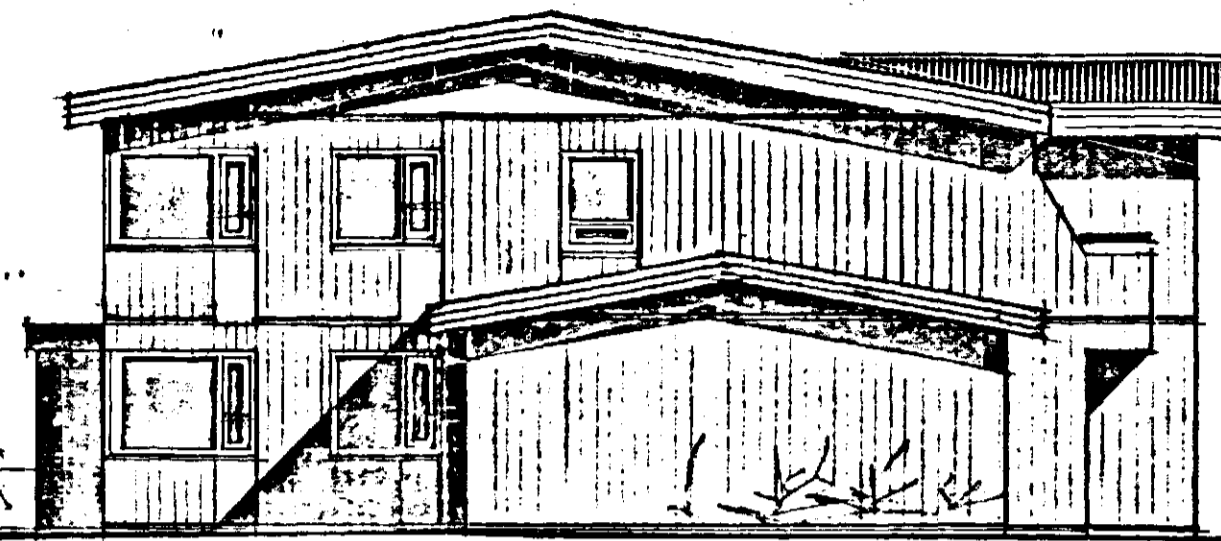


SUÐ-VESTUR M. 1:100

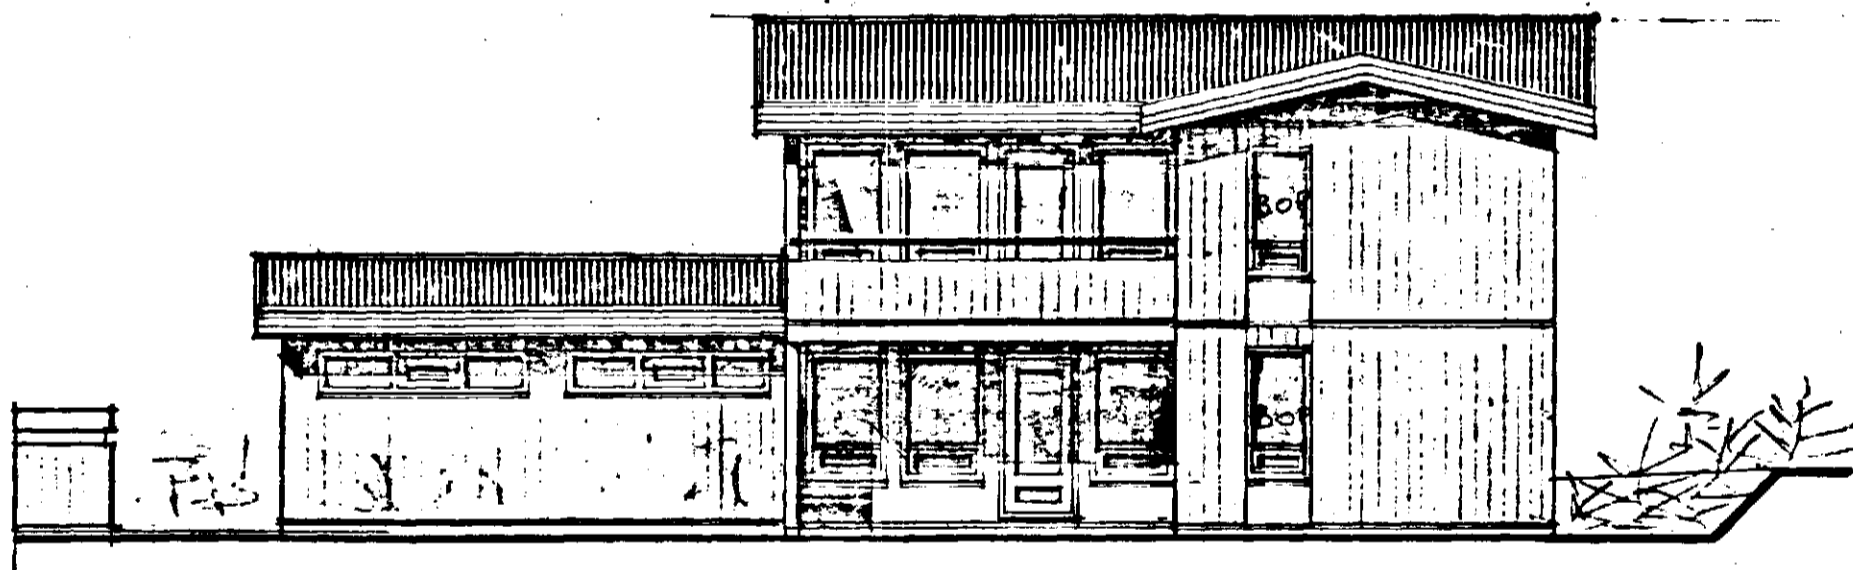

SUÐ-AUSTUR M. 1:100

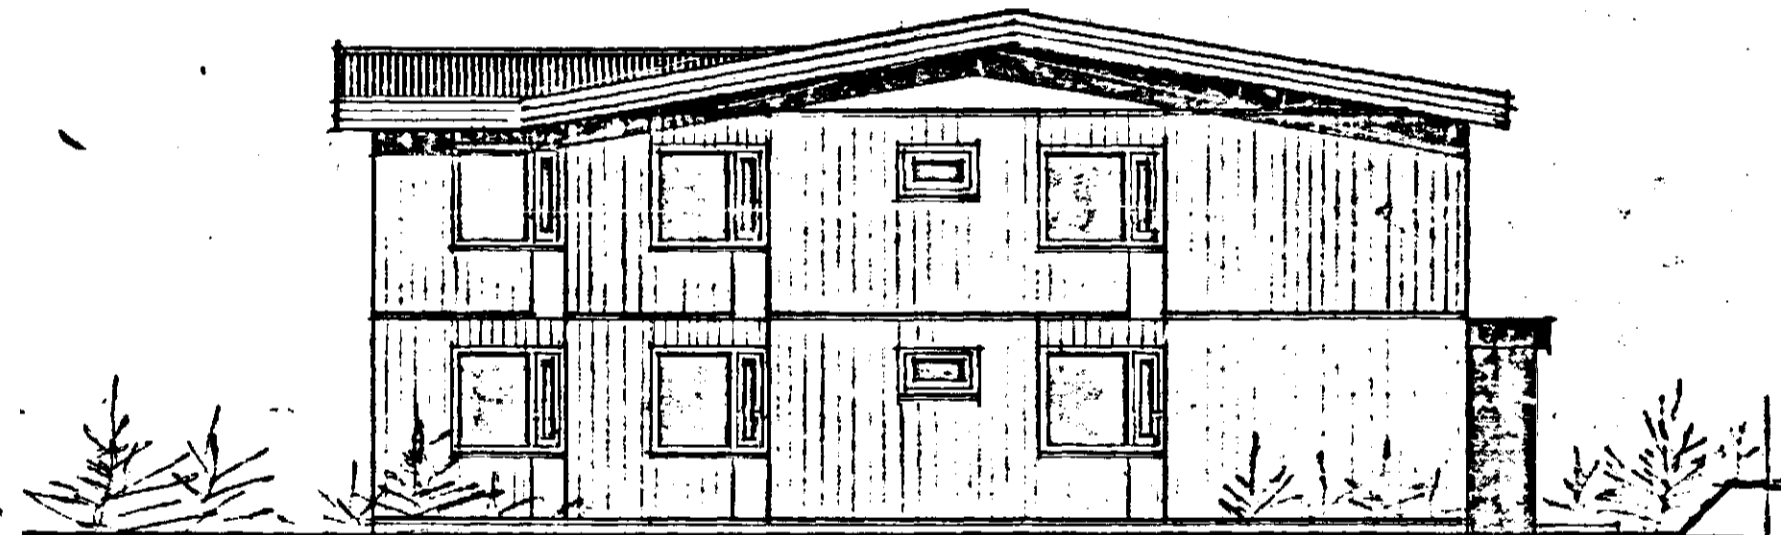

NORÐ-AUSTUR M. 1:100

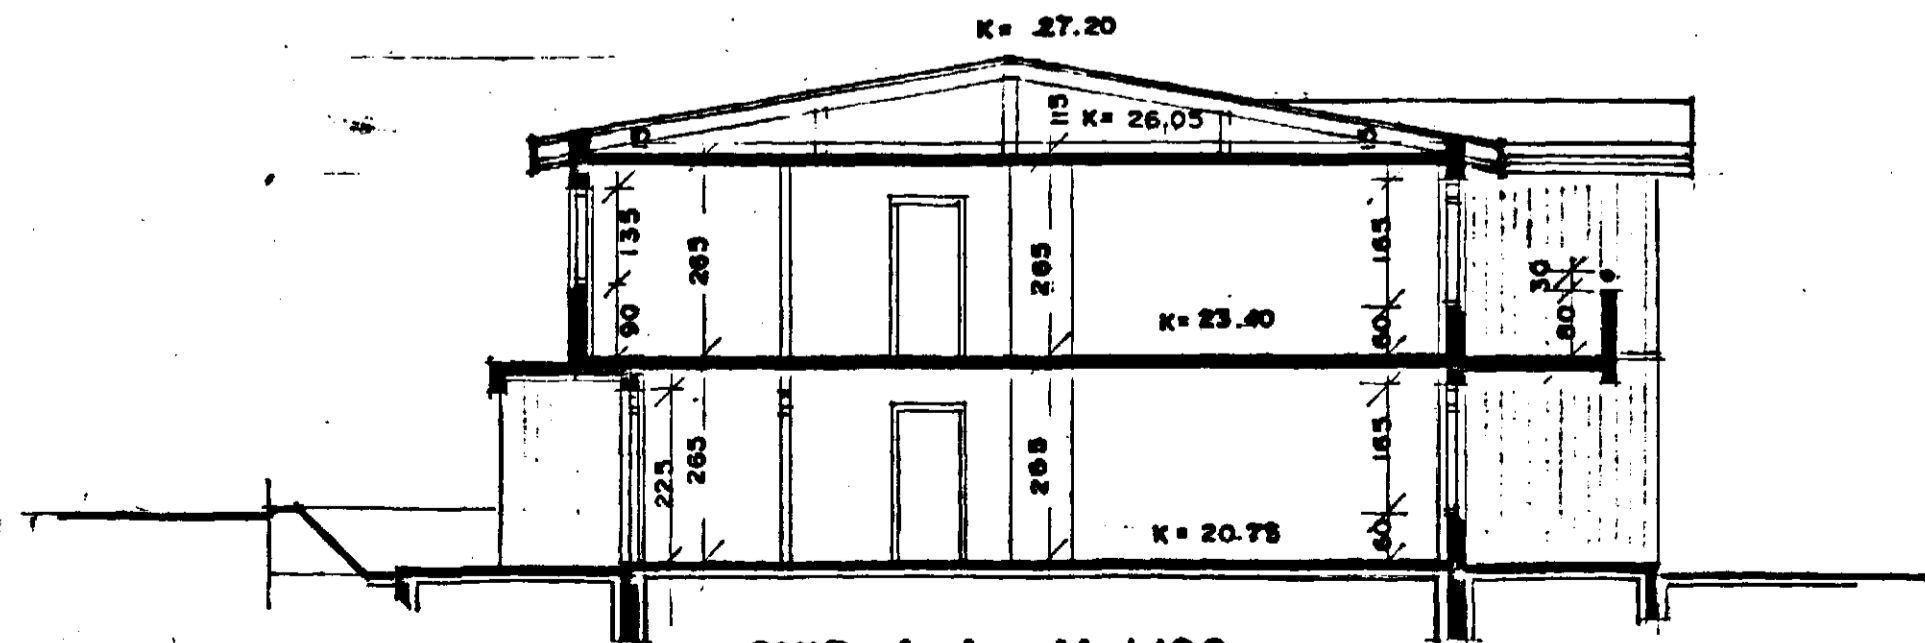

SNID A-A M. 1:100

**BREYTT Í JAN. 87** *lh.*  
*lh. Þorvarðarson*

BREYTT Í JÚLÍ 1986 *lyb*