


Eig:
Friðbjófur Sigurðsson

Linnelsstíg nr. 17
Smyrlahraun 15
1:100

AFSTÖÐUMYND



1:500

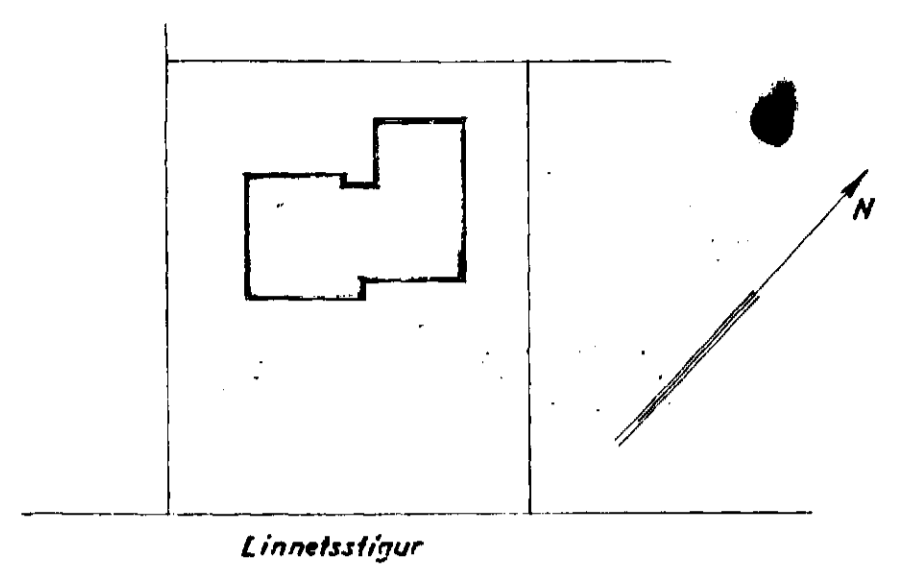


Linnelsstígur

sp. 24/9 57


HÚSAMÍÐAMEISTARI: *Þorsteinn Sigurðsson*
MÚRARAMEISTARI: *Guðni Þ. Sigurðsson*

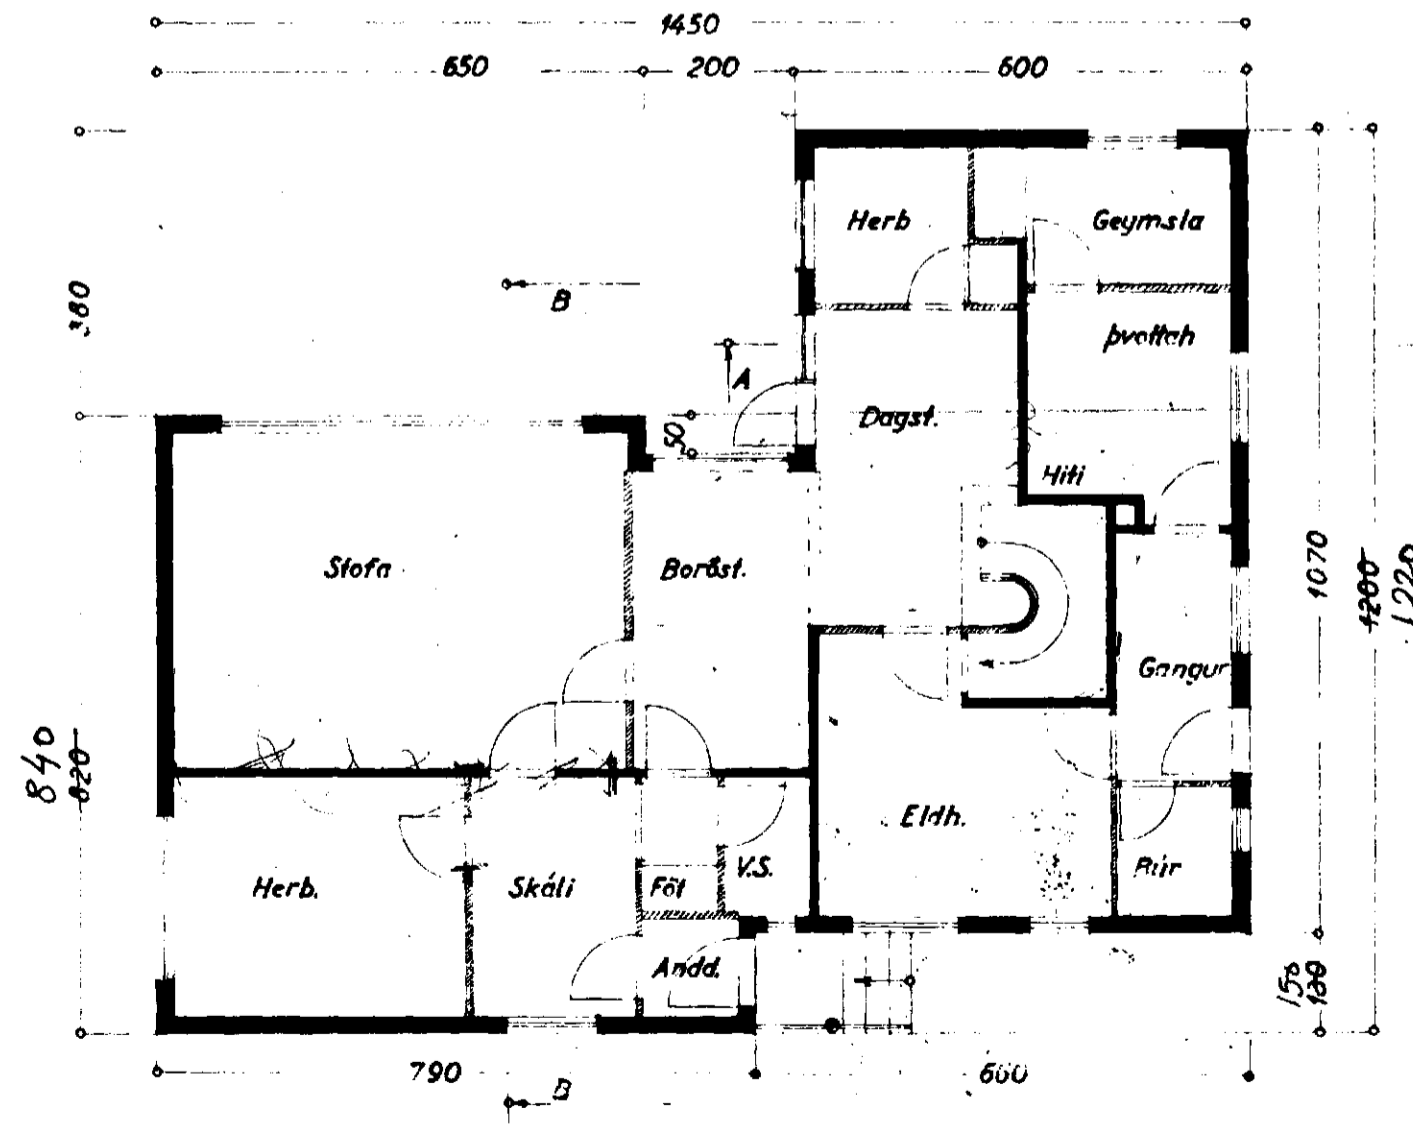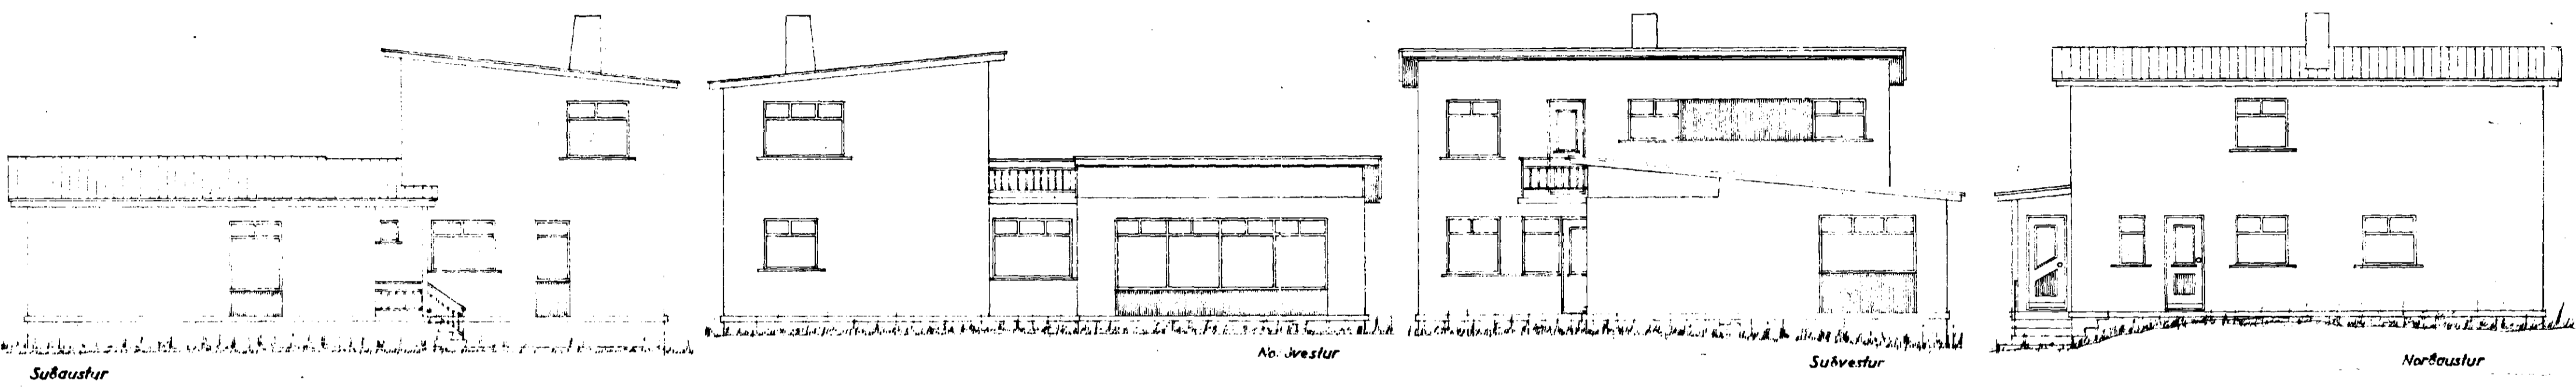


I. hæð

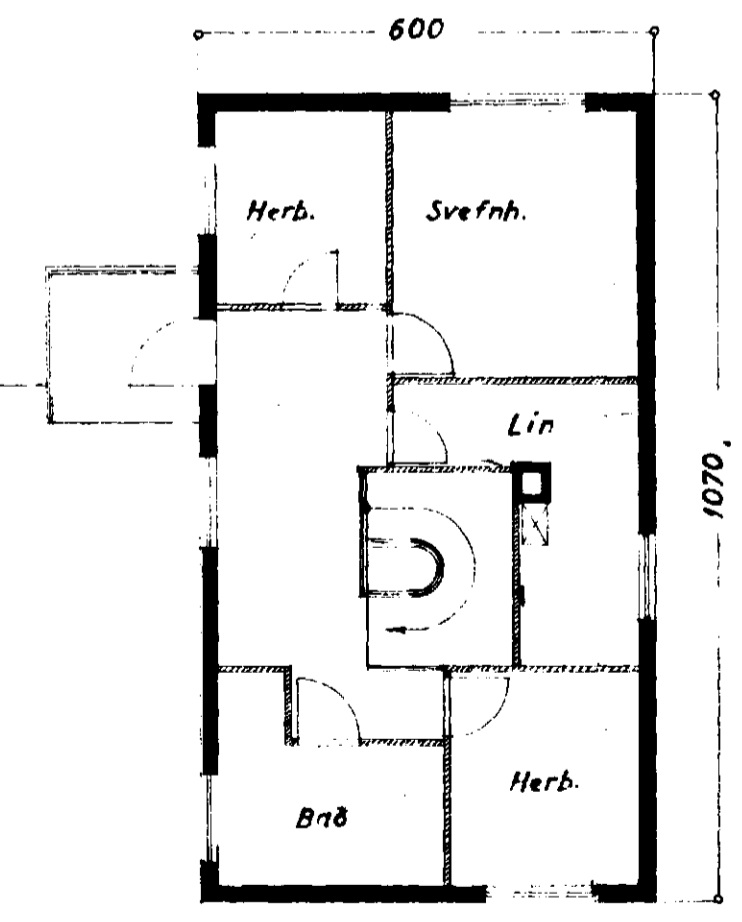

II. hæð

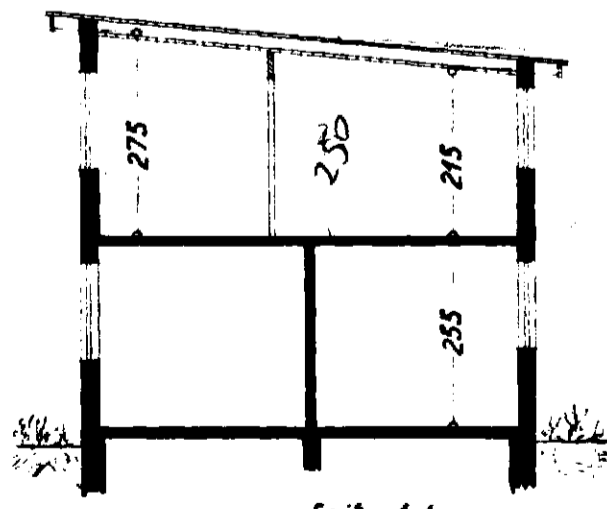

Snið: A-A

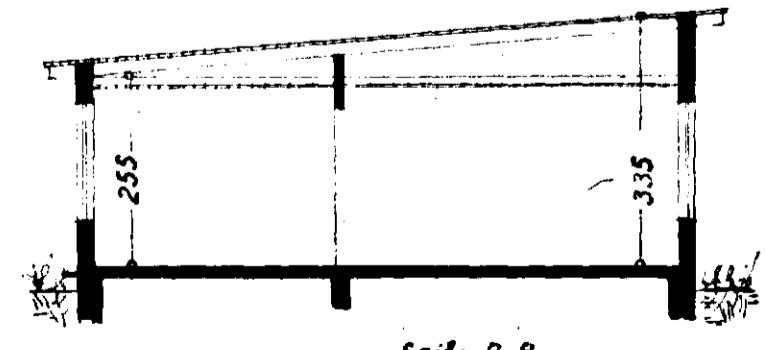

Snið: B-B

Þakkaðar til 2. sept. 57
F. Sigurðsson