



Samþykkt á fundi bygginga-
nefndar þ. 21/5 1980
BYGGINGAFULLTRÚINN
Í HAFNARFIRÐI
[Signature]


Úr Gildi

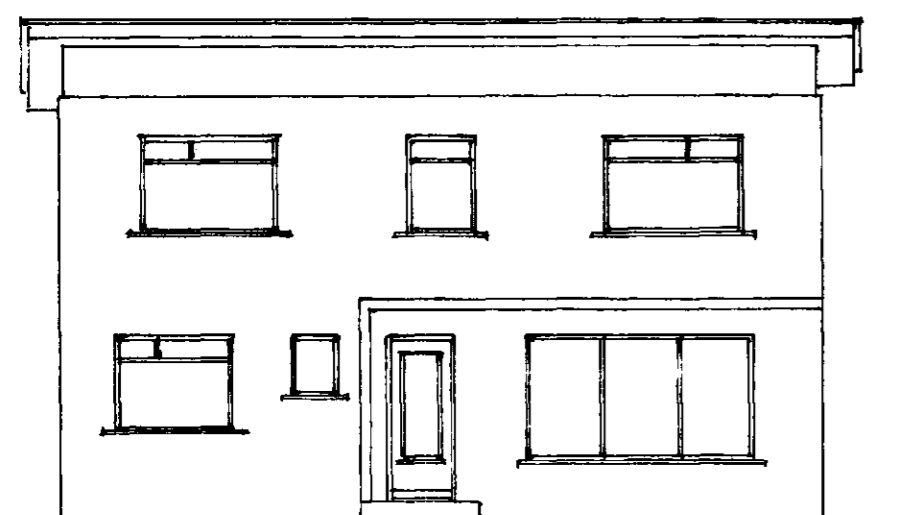

NORÐVESTUR

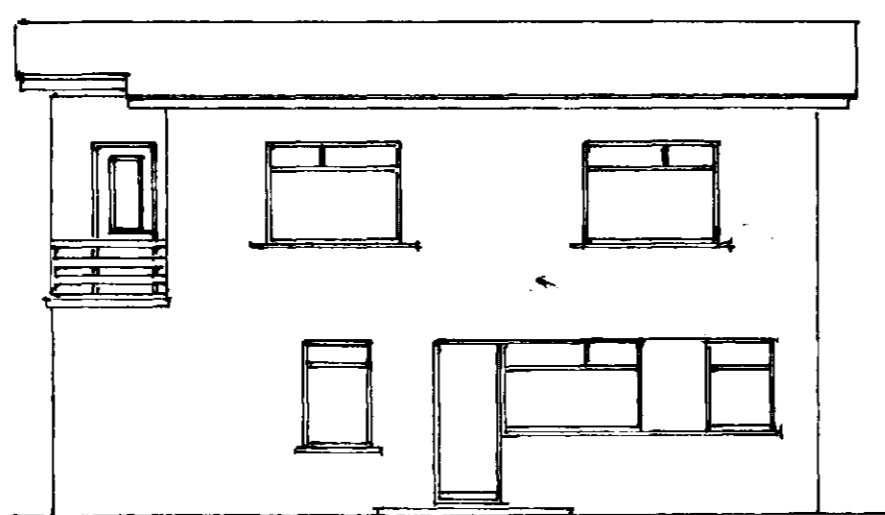


SUÐAUSTUR

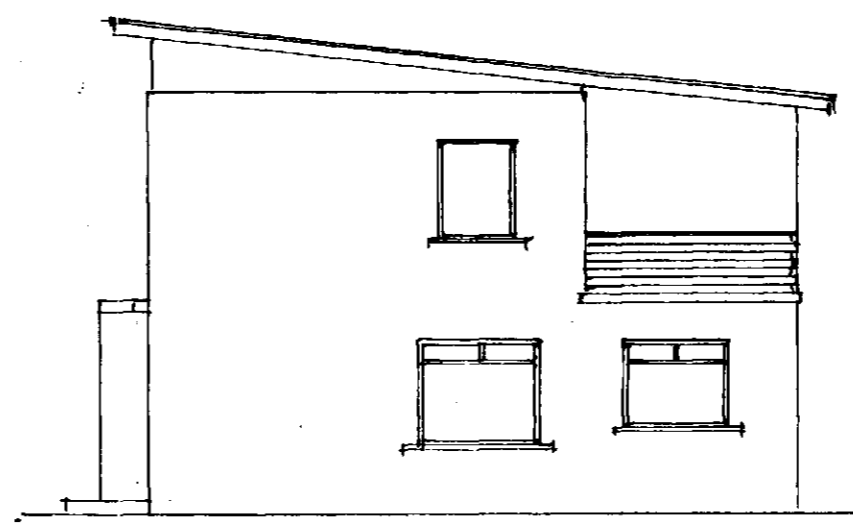


SUÐVESTUR


FYRIR BREYTINGU
EFTIR BREYTINGU

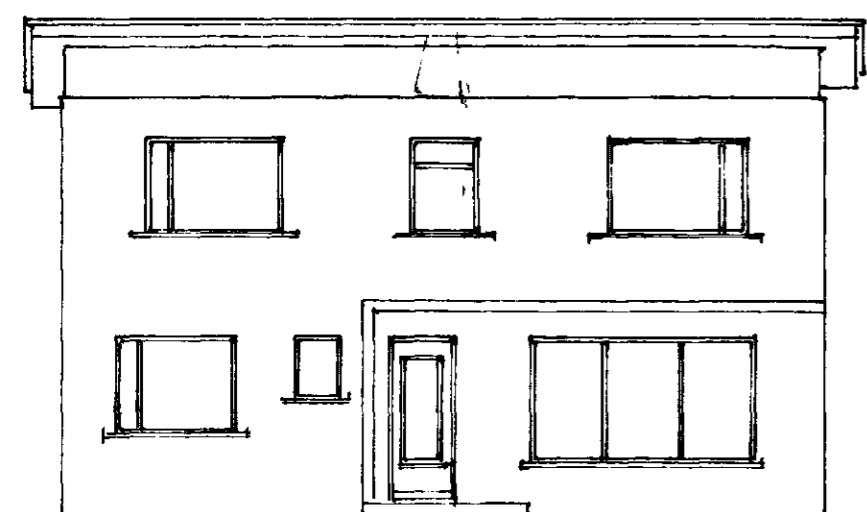

NORÐVESTUR

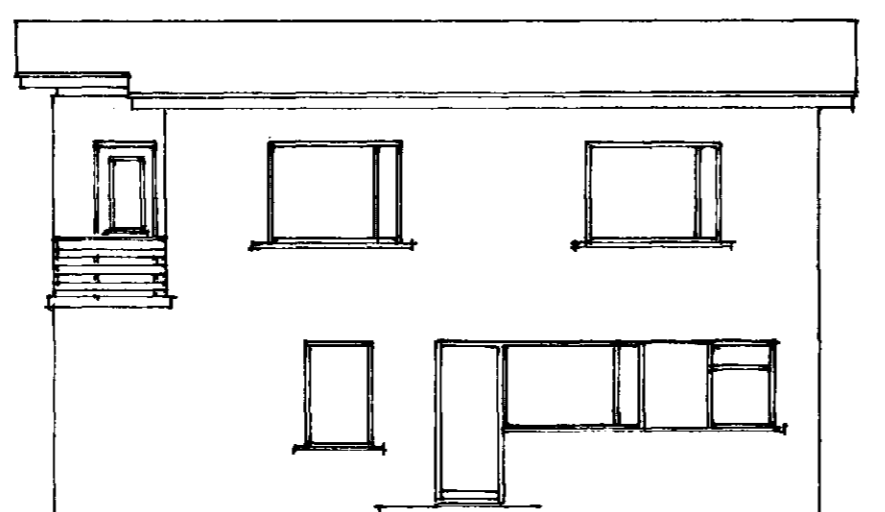

SUÐAUSTUR

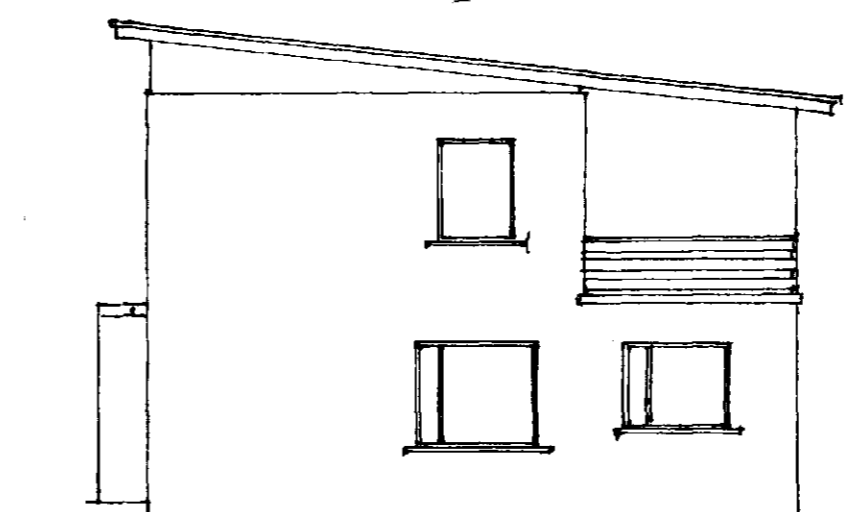

SUÐVESTUR

SMYRLAHRUN NR 16
GLUGGABREYTING

ÚTLIT 1:100

Hafnarfirði 21. maí 1980
[Signature]