



Sambúkt & fundi byggingar
númer p. 17 2 71
BYGGINGARFRUM
F. Sigurðsson

Frágangur á ögum eldsteðs verð,
samantí við slökkubíðinguna.
Helarlega hlífing verð samræmd
á tryggunni húsinu.

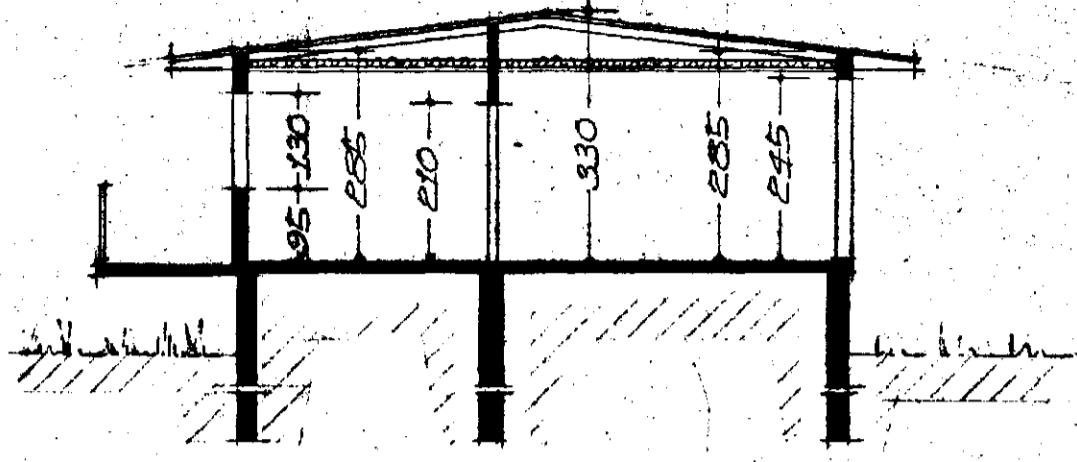


SKURÐUR A-A

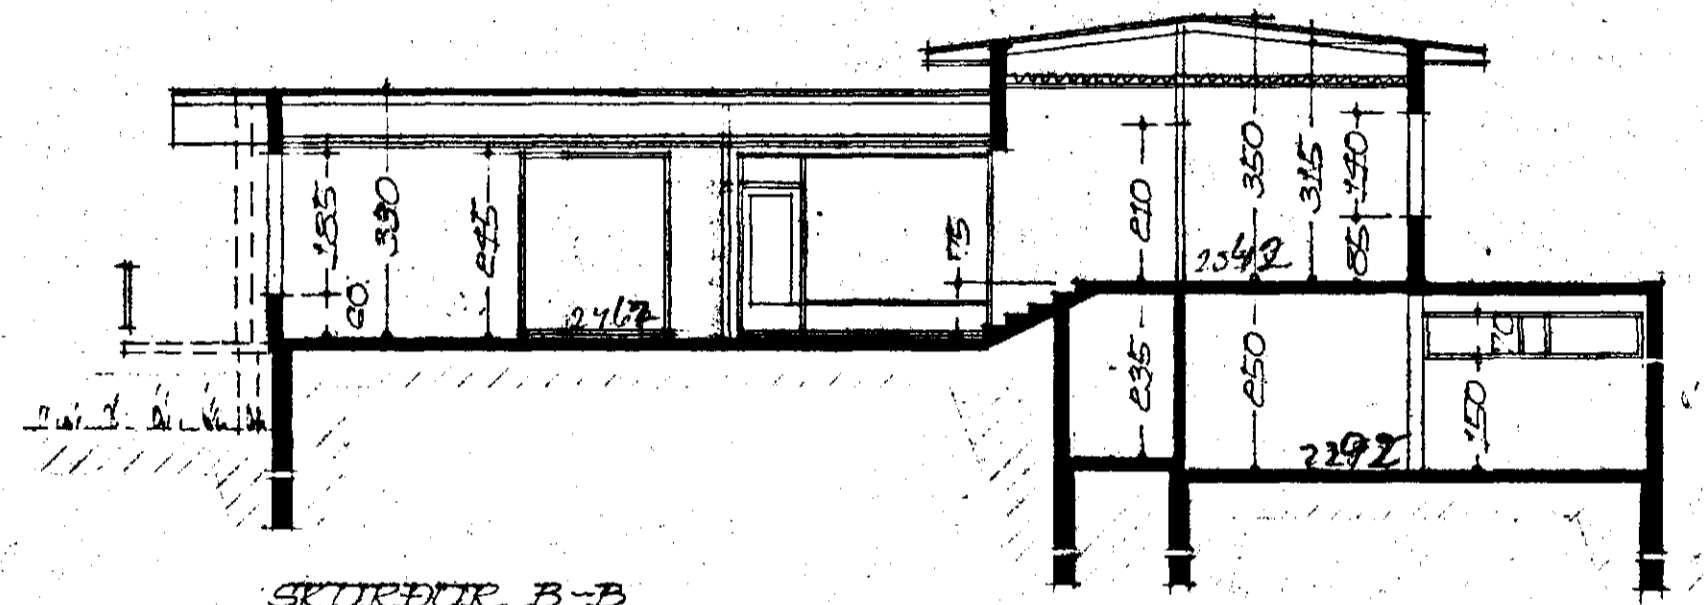

SKURÐUR B-B

FLATARMÁL HÚSS 154,83 M²

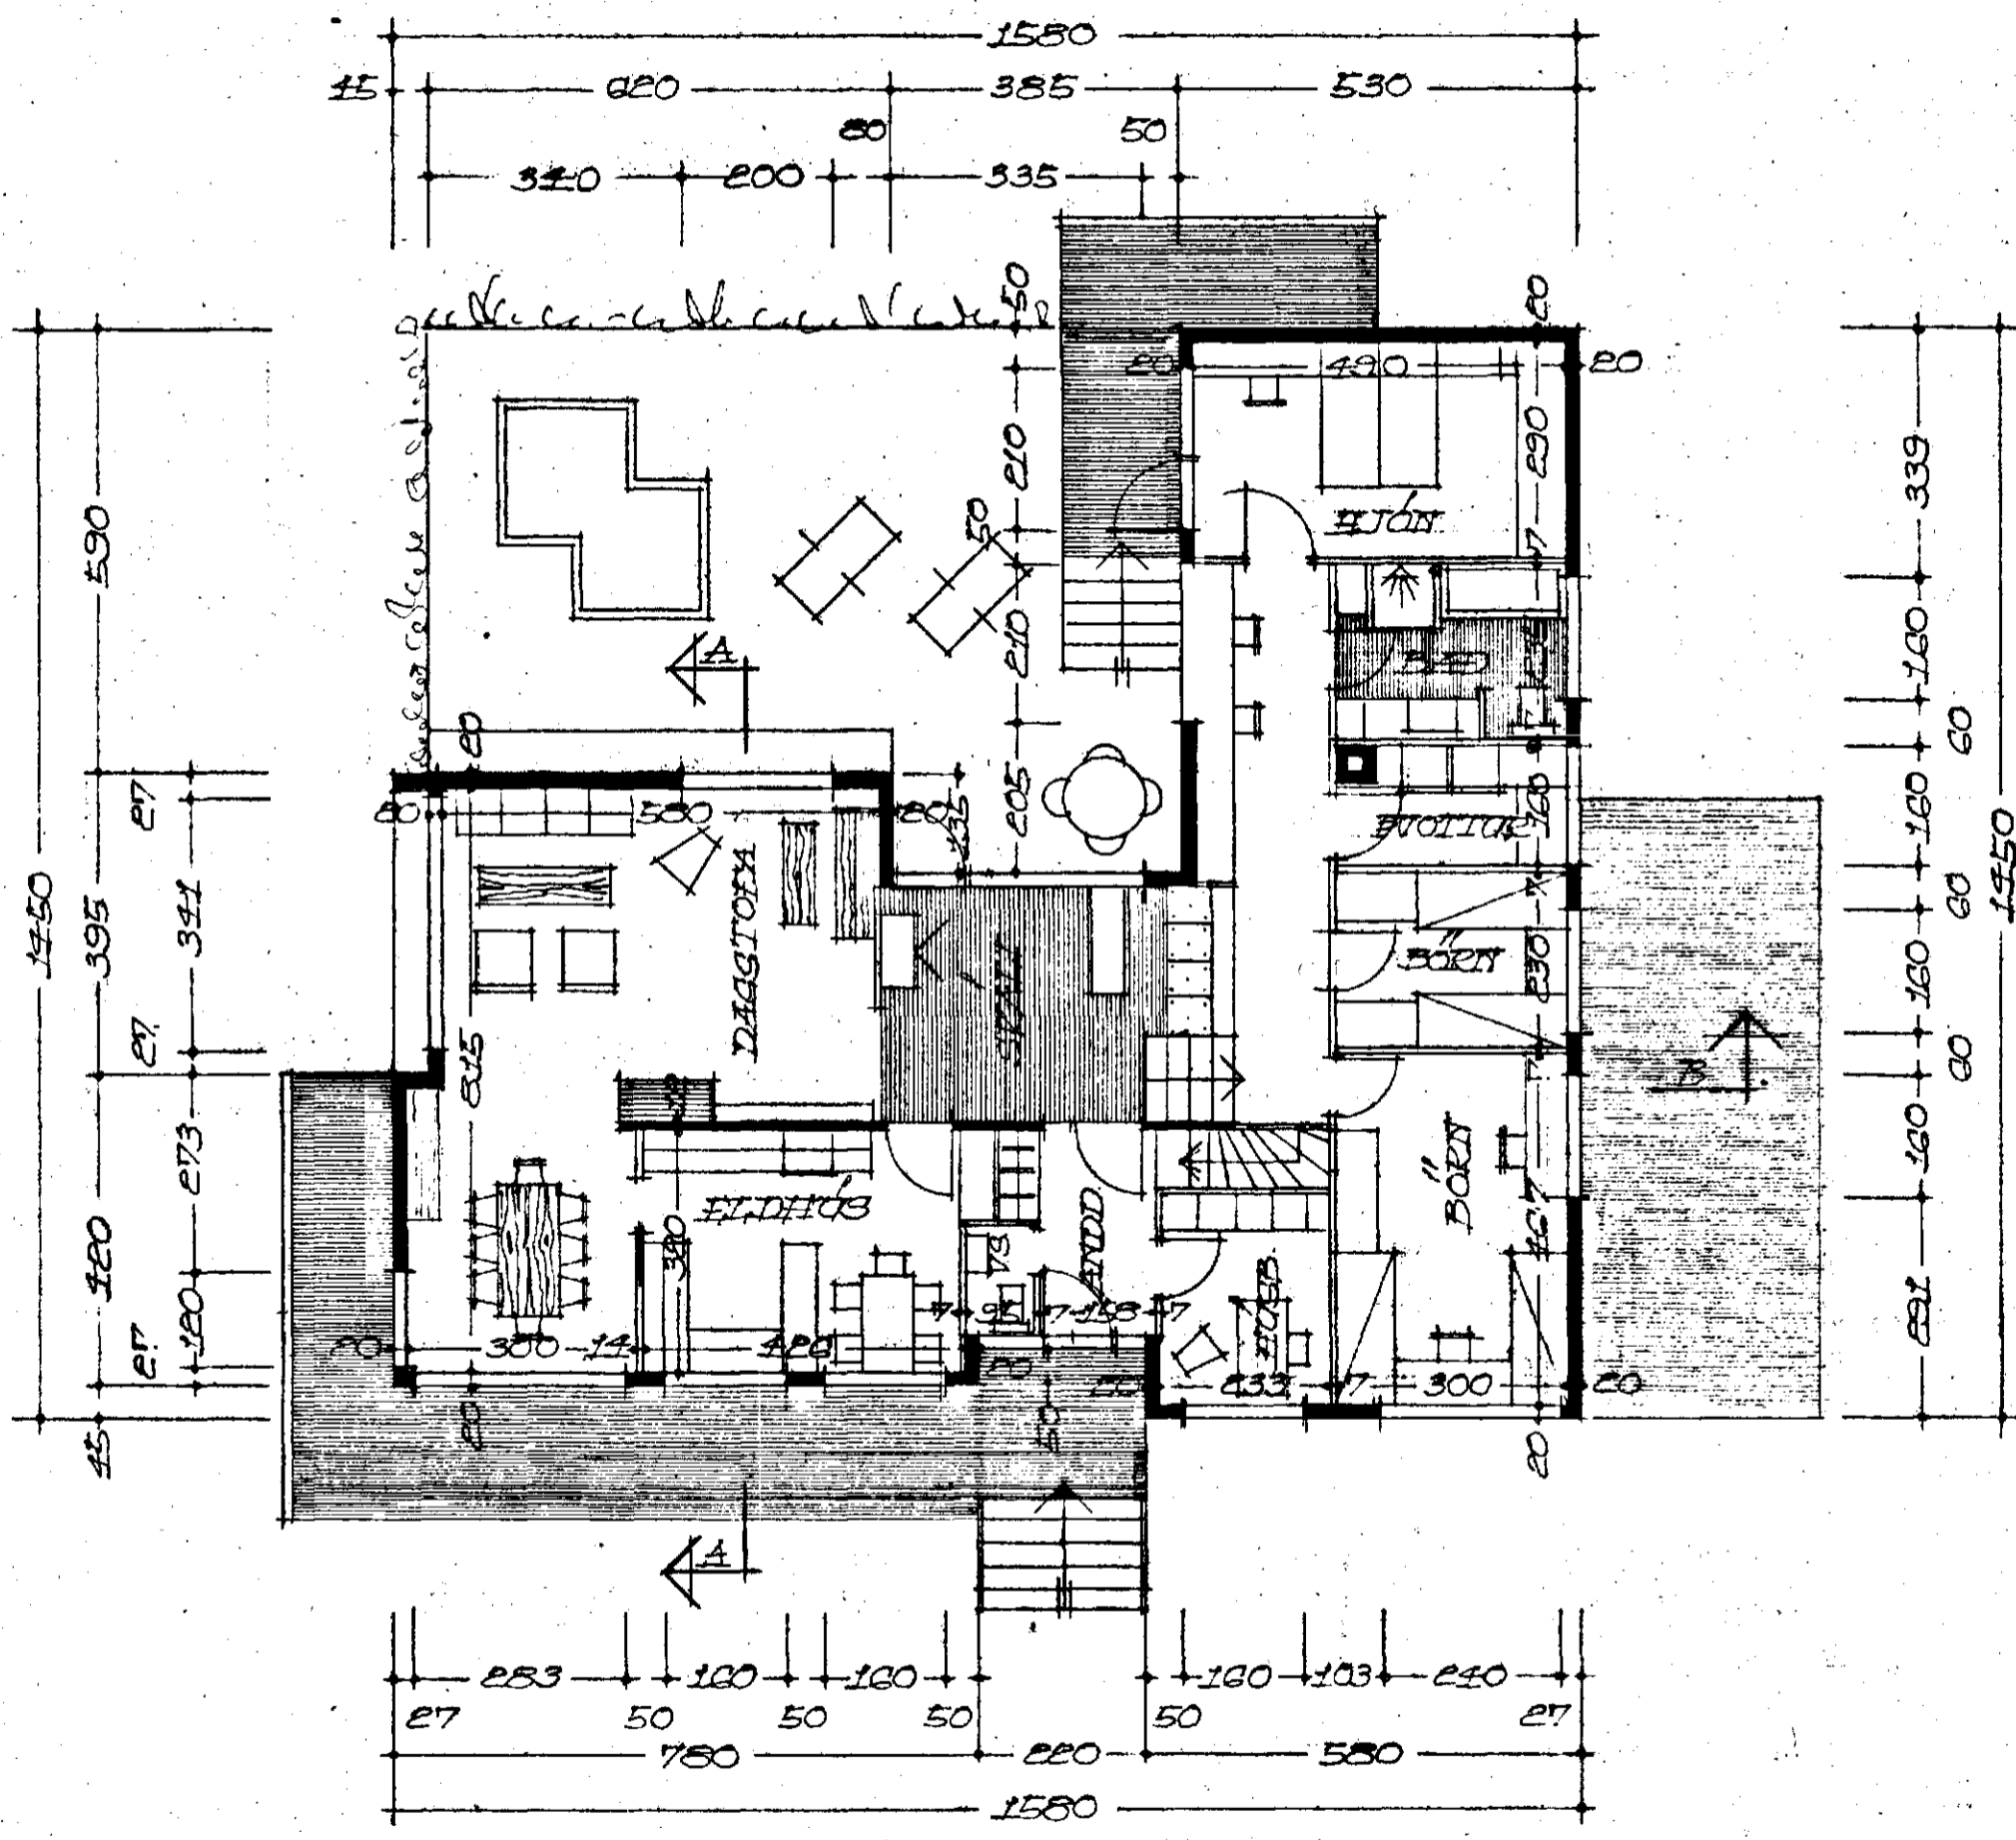

GRUNNMYND 1. HÆÐ

REYKJAVÍK 1. FEBR. 1971
Sjartan Sveinsson