


KERFI ~ 1:50

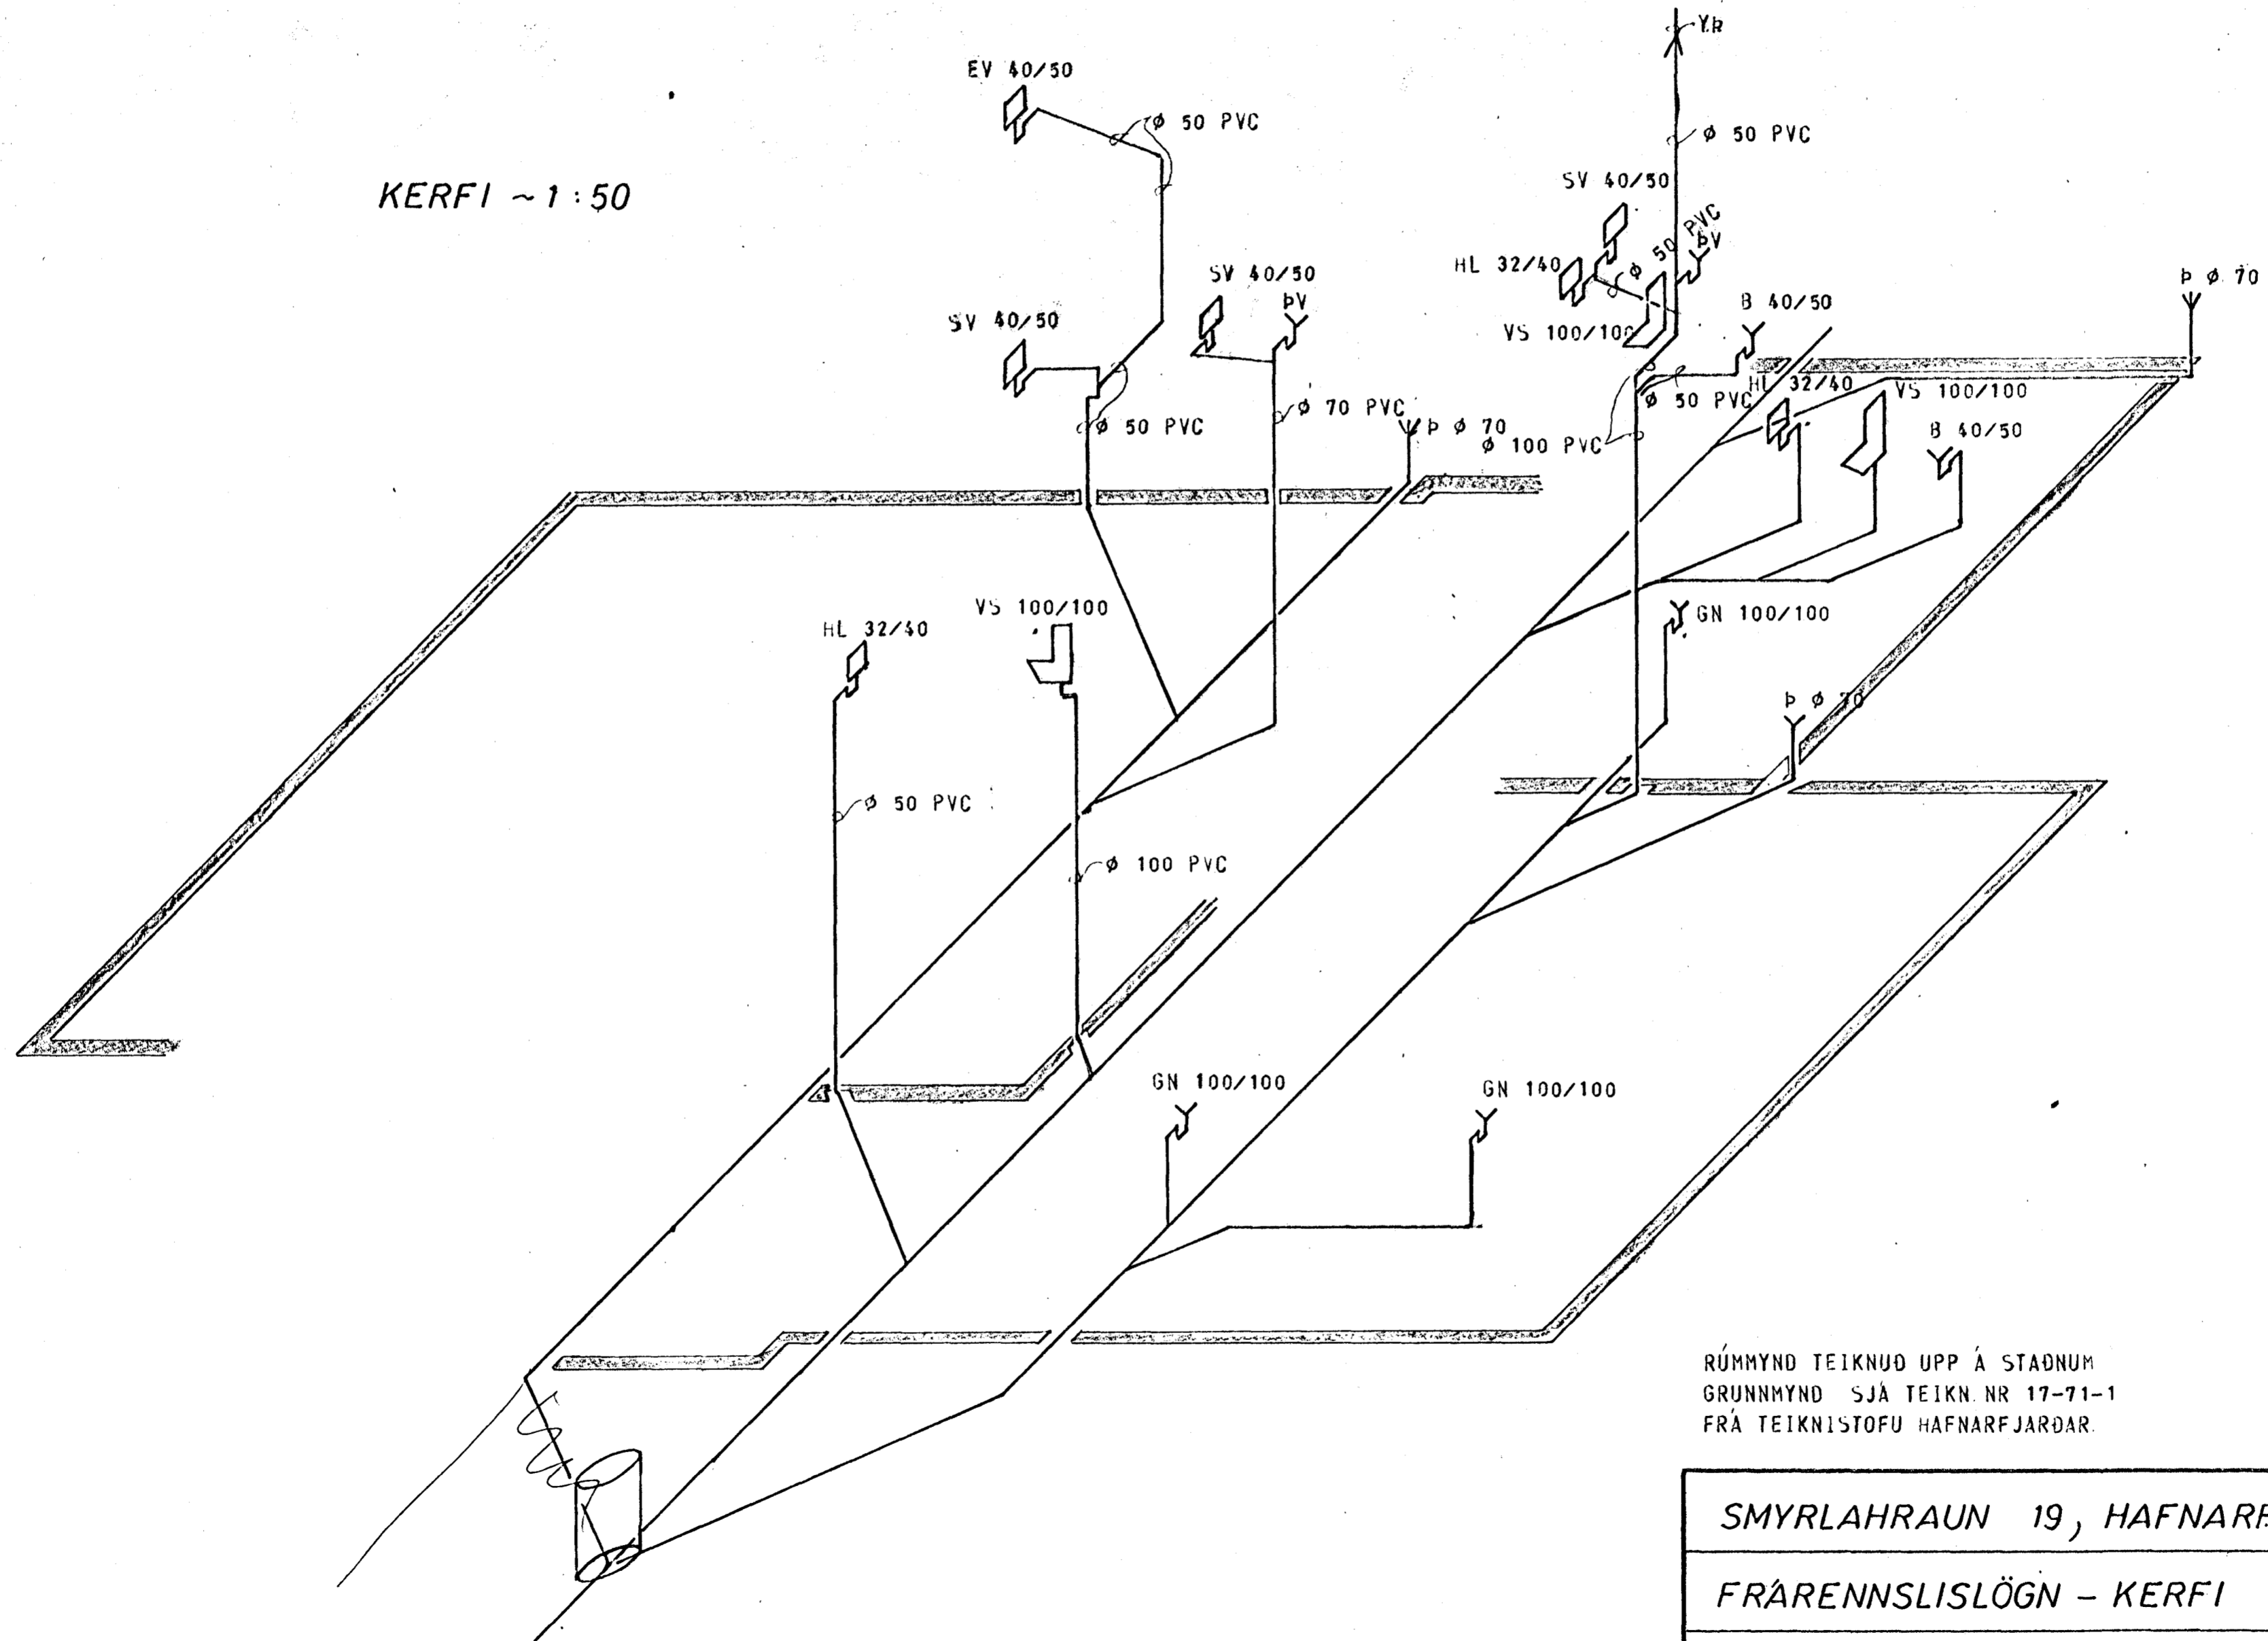

RÚMMYND TEIKNUÐ UPP Á STADNUM
GRUNNMYND SJÁ TEIKN NR 17-71-1
FRÁ TEIKNISTOFU HAFNARFJARÐAR.

SMYRLAHRAUN 19, HAFNARF	MÆLIKVARDI ~ 1:50	VERK 7901	TEIKN NR 1
FRÆRENNSLISLÖGN - KERFI	Hannað: Teiknað: <i>[Signature]</i>	Yfirfarið: Samb:	DAGS JAN. 79
JÓHANN GUNNAR BERGPÓRSSON VERKFR MVFI STRANDGÖTU 11 - HAFNARFIRÐI - Sími 53315	BREYTT		