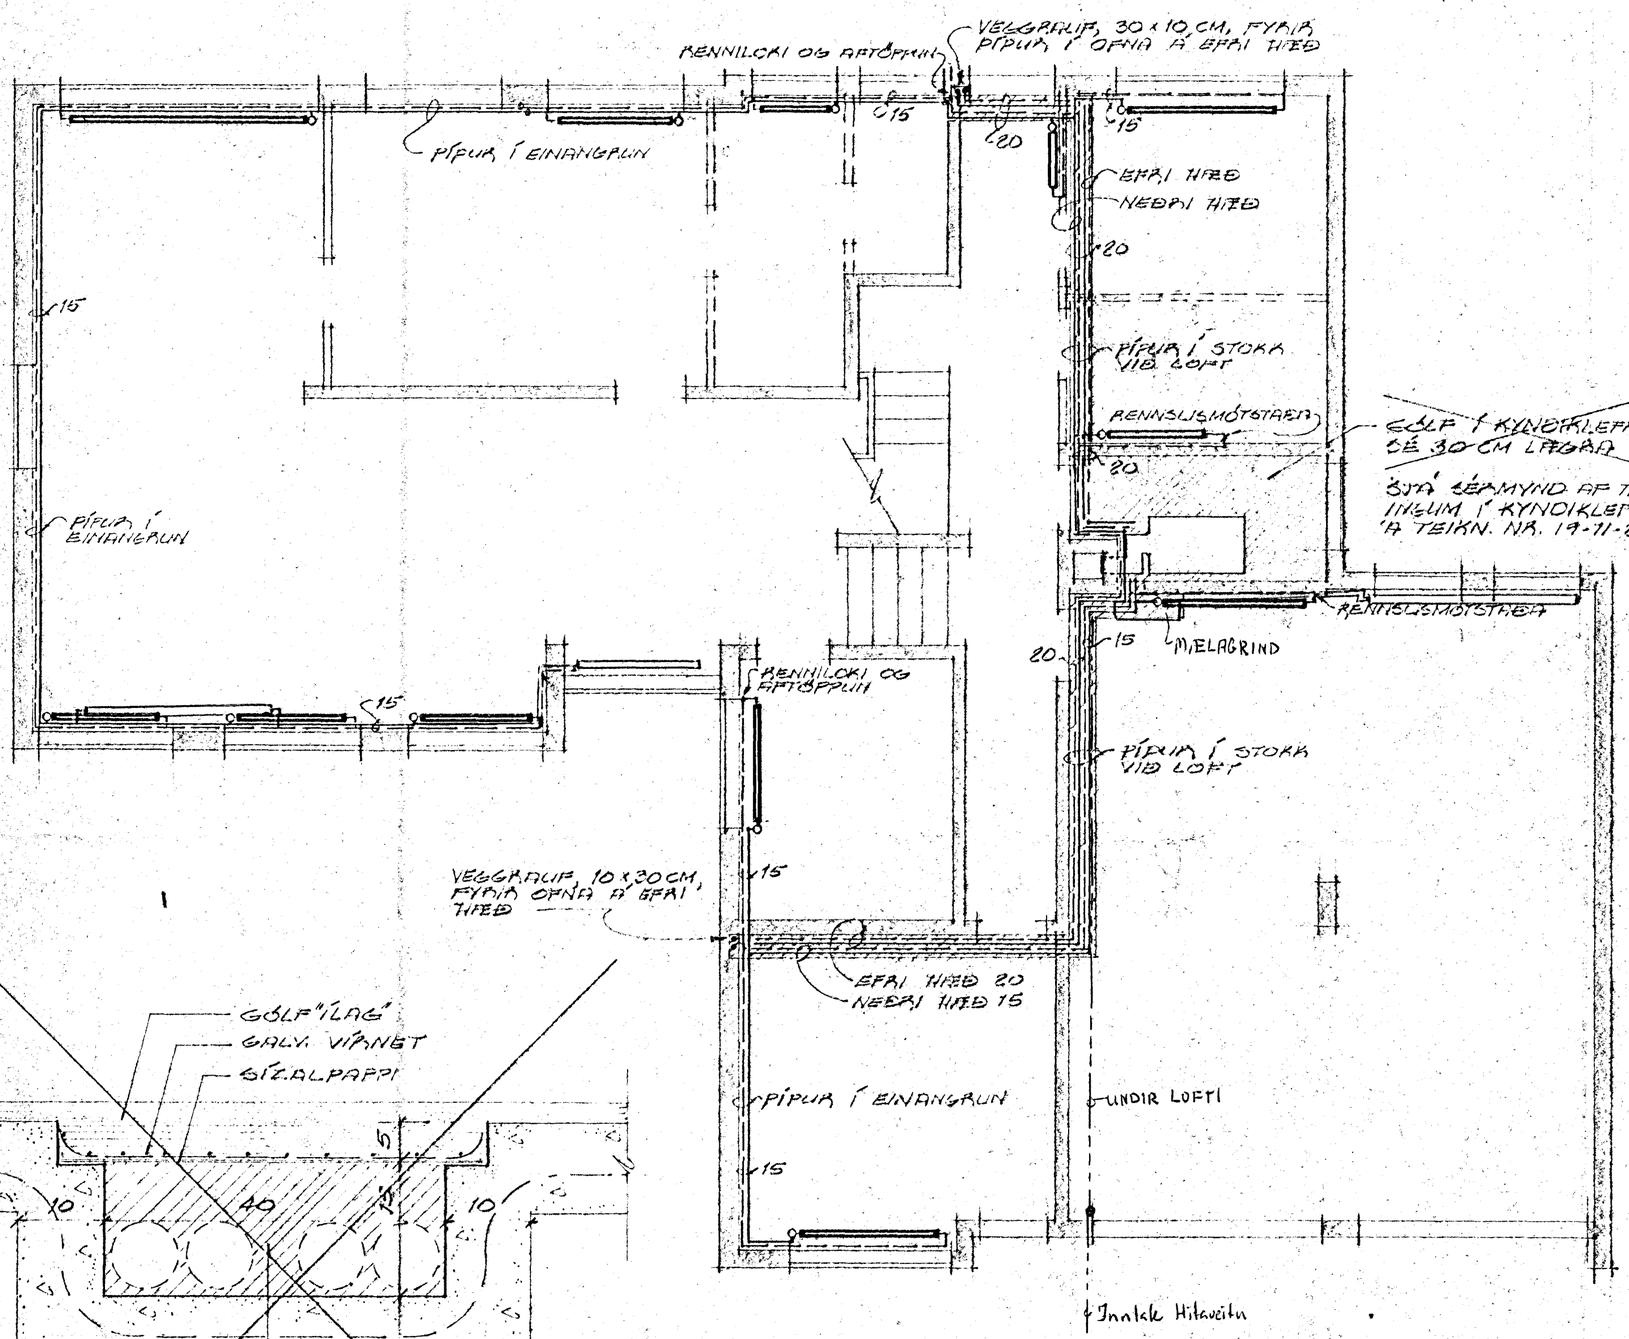

GRUNNMYND - NEÐRI HÆÐ

MKV = 1:50

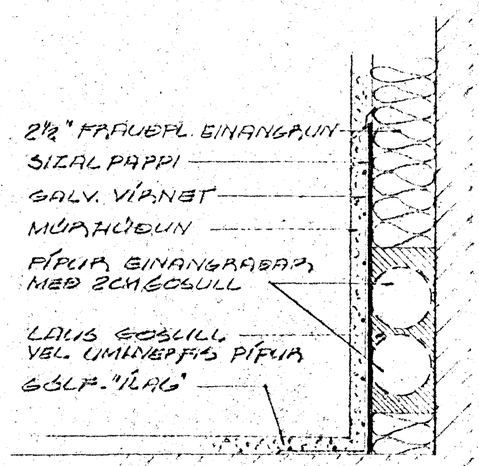

FRÁGANGUR Á PÍPUM Í EINANGRUN

MKV = 1:5

ATH.

UM OFNASTÆÐIR VÍSAST TIL ÚTREIKNINGA FRAMLEIÐANDA (UMB: KOLBEINN JÓNSSON, TÆKNIFR.)

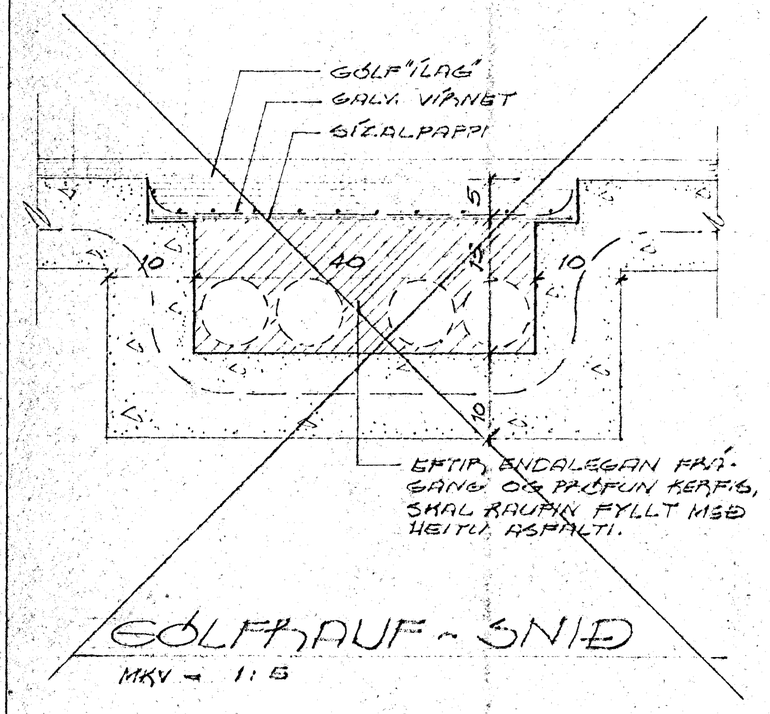

GÓLFRAUF - SNIÐ

MKV = 1:5

BREYTT 10-10-71 GRG

18. OKT. 1971

TEIKNISTOFA HAFNARFJARÐAR S: 51466	
SMYRLAHRAUN 19, HAFNARF.	
ÝTILÖGN	
MKV = 1:5, 1:50	Róbert Ólafsson
DAGS: SEPT. 1971	
TEIKN. NR. 19-11-1	
TEIKN GRG / REIKN. Þ.H.	Guðfinnur Pálsson