



Sampykkt þann

04 MAI 1999

Byggingafulltrúinn í Hafnarfirði
Erlendur Hjálmarsson

ÁSKILIÐ
STJÁ BOKUN BYGGINGAHEFNDAR
FRÁ 2. DES. '98 ÞAR SEM H.A. ER
ÁSKILIÐ AÐ ÖLLUM YTRI FRÁGAUMI
VERDI LOKIÐ FYRIR SEPT ÁRIÐ 2000


Leiðréttingar:

Dags: 29. mars 1999 **Úr Gildi**


SA047/01
SA047/01A
SA047/02
SA047/02A
SA047/02B
SA047/03

Öll þessi teikningar fella brott.

Nýjar aðalteikningar:
SA047B/01, /02 og /03

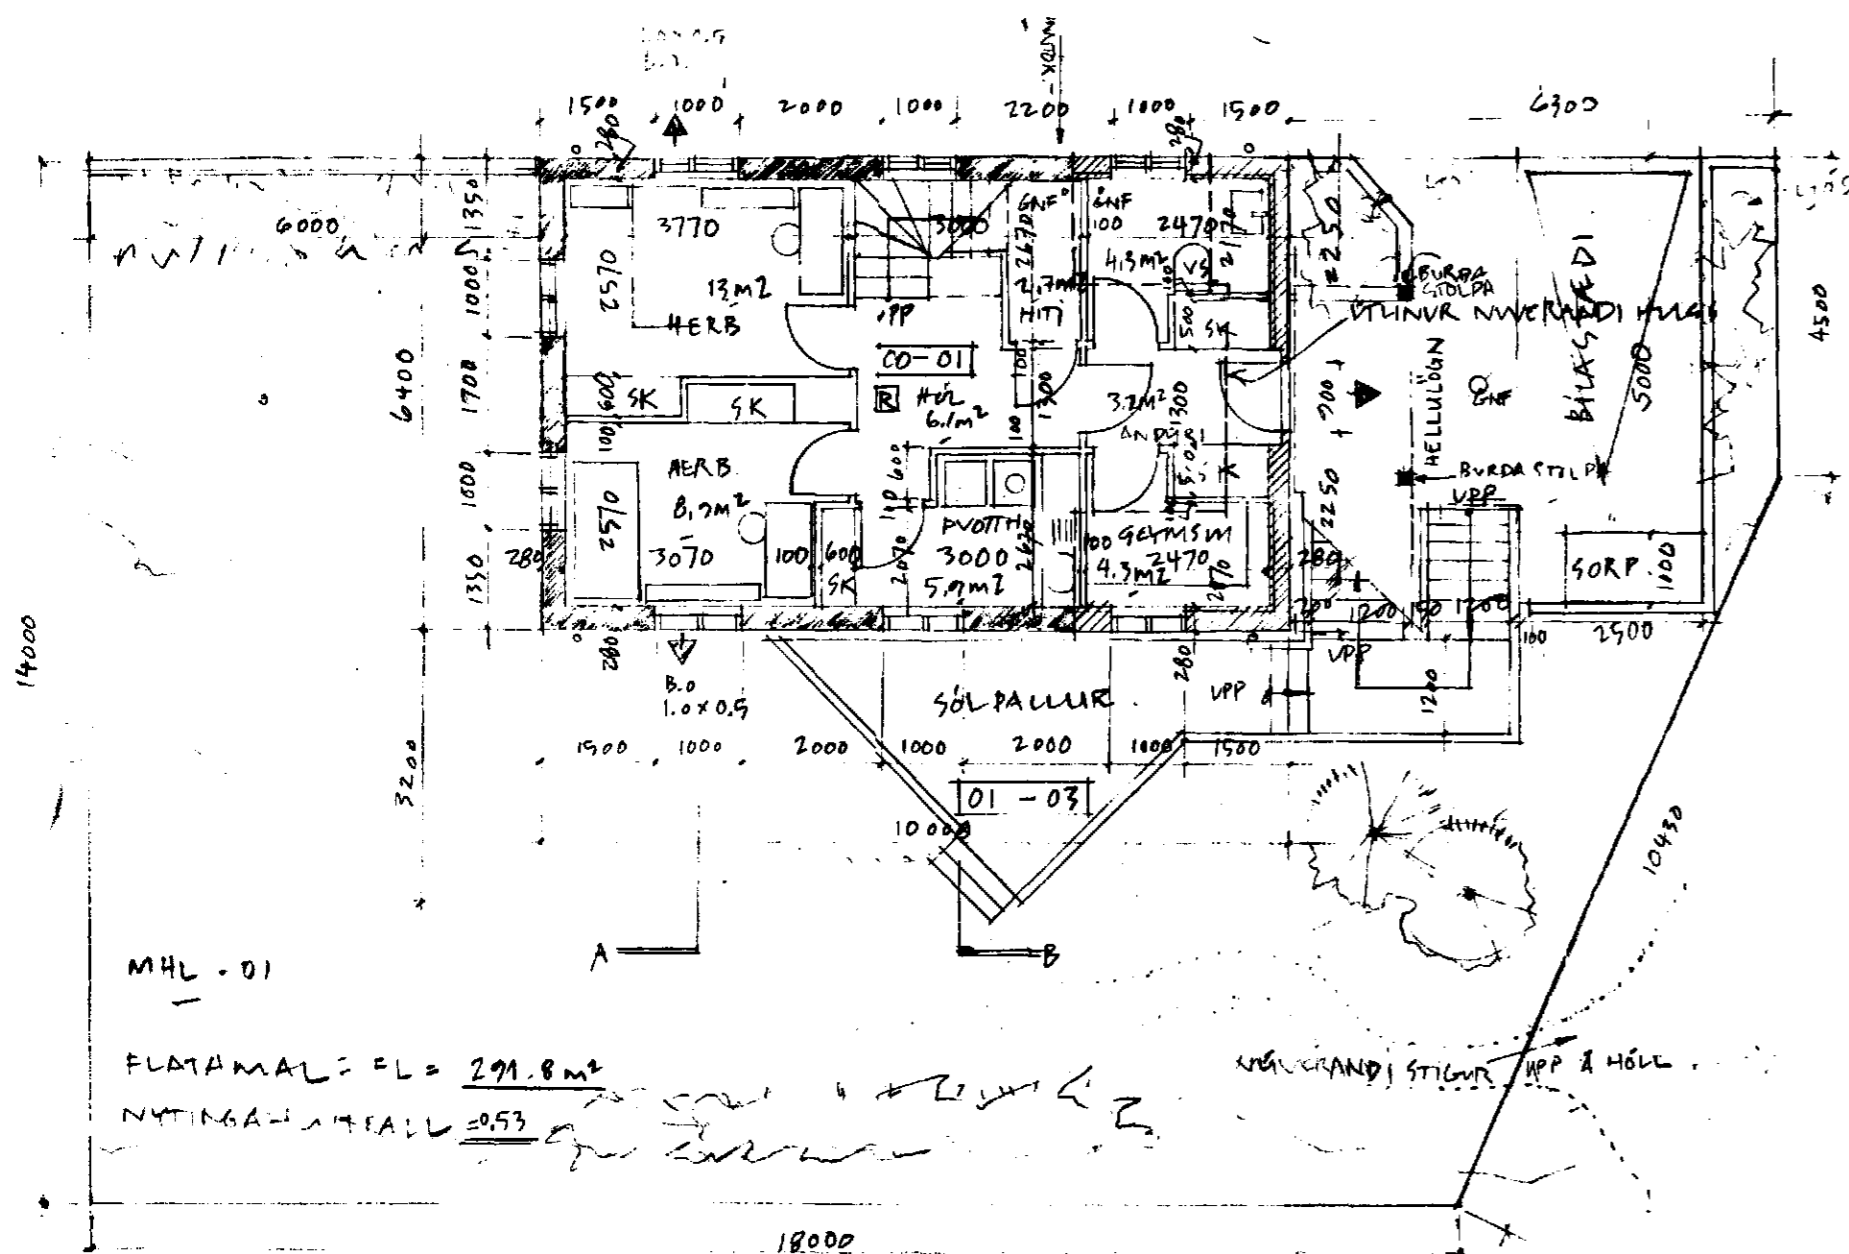

GRUNNMYND JARÐHÆÐ MKV. 1:100

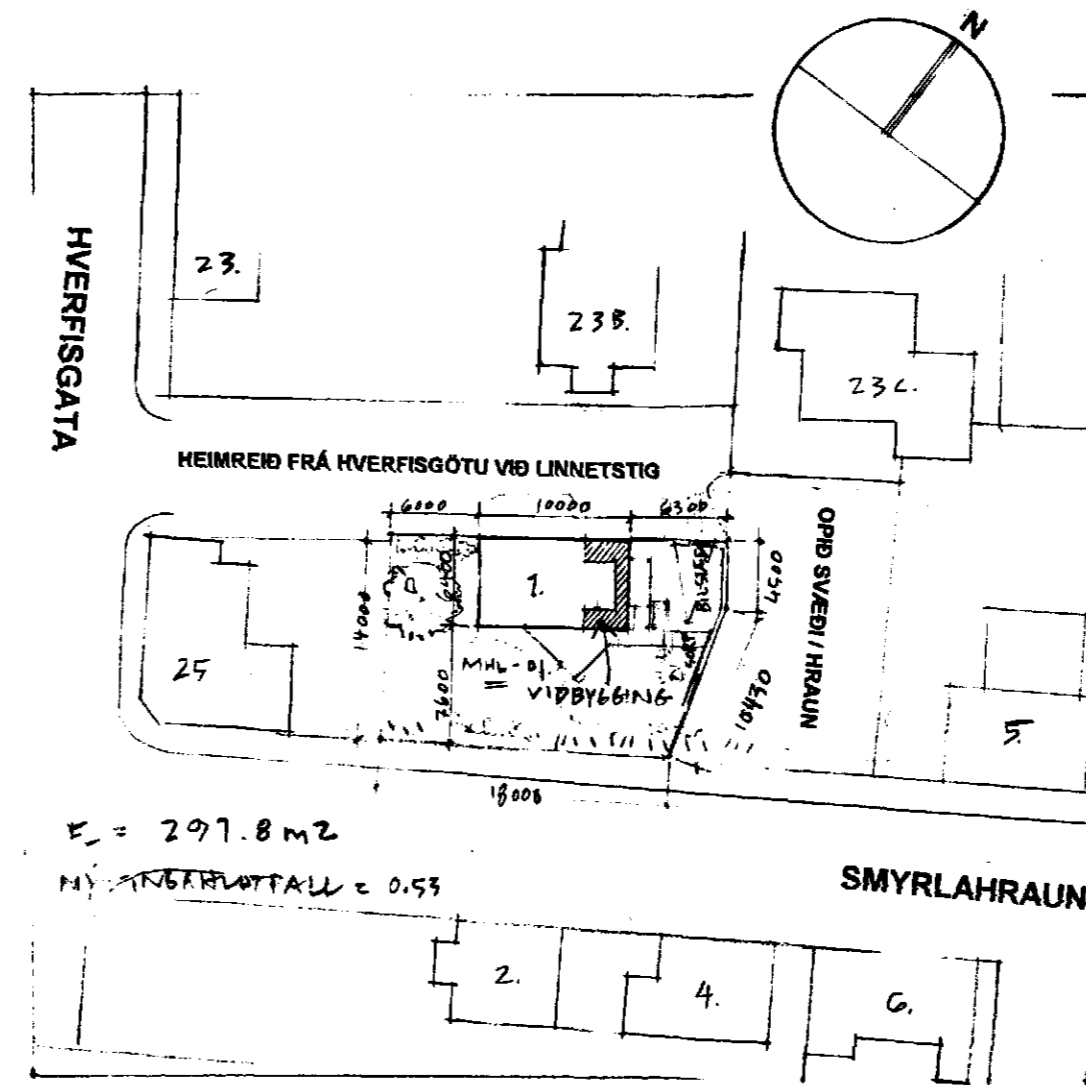

AFSTÖÐUMYND MKV. 1:500


TILLAGA AÐ VIÐBYGGINGU
SMYRLAHLAUNI 1
220 HAFNARFJÖRÐUR
Eigandi: Fr. Jóna Björk Vilbergsdóttir

Dags: 29. mars 1999

TEIKN. SA047B / 01 (1 af 3)

GRUNNMYND
JARÐHÆÐ/LOÐ. MKV. 1/100

AFSTÖÐUMYND. MKV. 1/100

SA sægeimur arkitektar seaspace a/e/c
Solvangsvegur 7
Hafnarfjörður
ÍS-220
sími 565 4210
fax 565 4202
seaspace@simnet.is

ÞAÐ STAÐFESTIST HÉR MEÐ AÐ UNDIR-
RITABUR HEFUR TEKIÐ AÐ SÉR HÖNNUN
BURÐARVIRKIS SKV. ÞESSUM TEIKNINGUM

ÞÓRSTEINN FRÍÐÞJÓFSSON KT. 211055-5299
BYGGINGART.EKNIFRÆÐINGUR



Marteinn Huntingdon-Williams
arkitekt
kt 130755-8019

ÖLL MÁL Í MILLIMETRUM. MÆLIÐ EKKI AF TEIKNINGUM.
ALLAR MÆLINGAR SKV. ÞESSARI TEIKNINGU
SKULU ATHUGADAR Á BYGGINGARSTAÐ.
ÓSAMRÆMI Í TEIKNINGUM TILKYNNIST ARKITEKTUM STRAX