
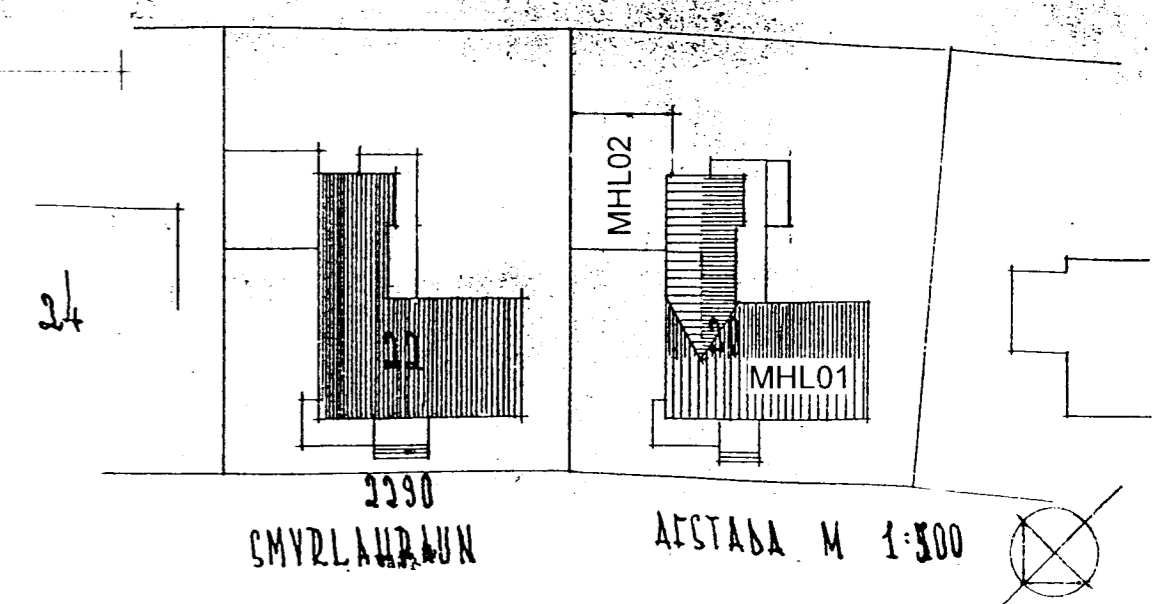
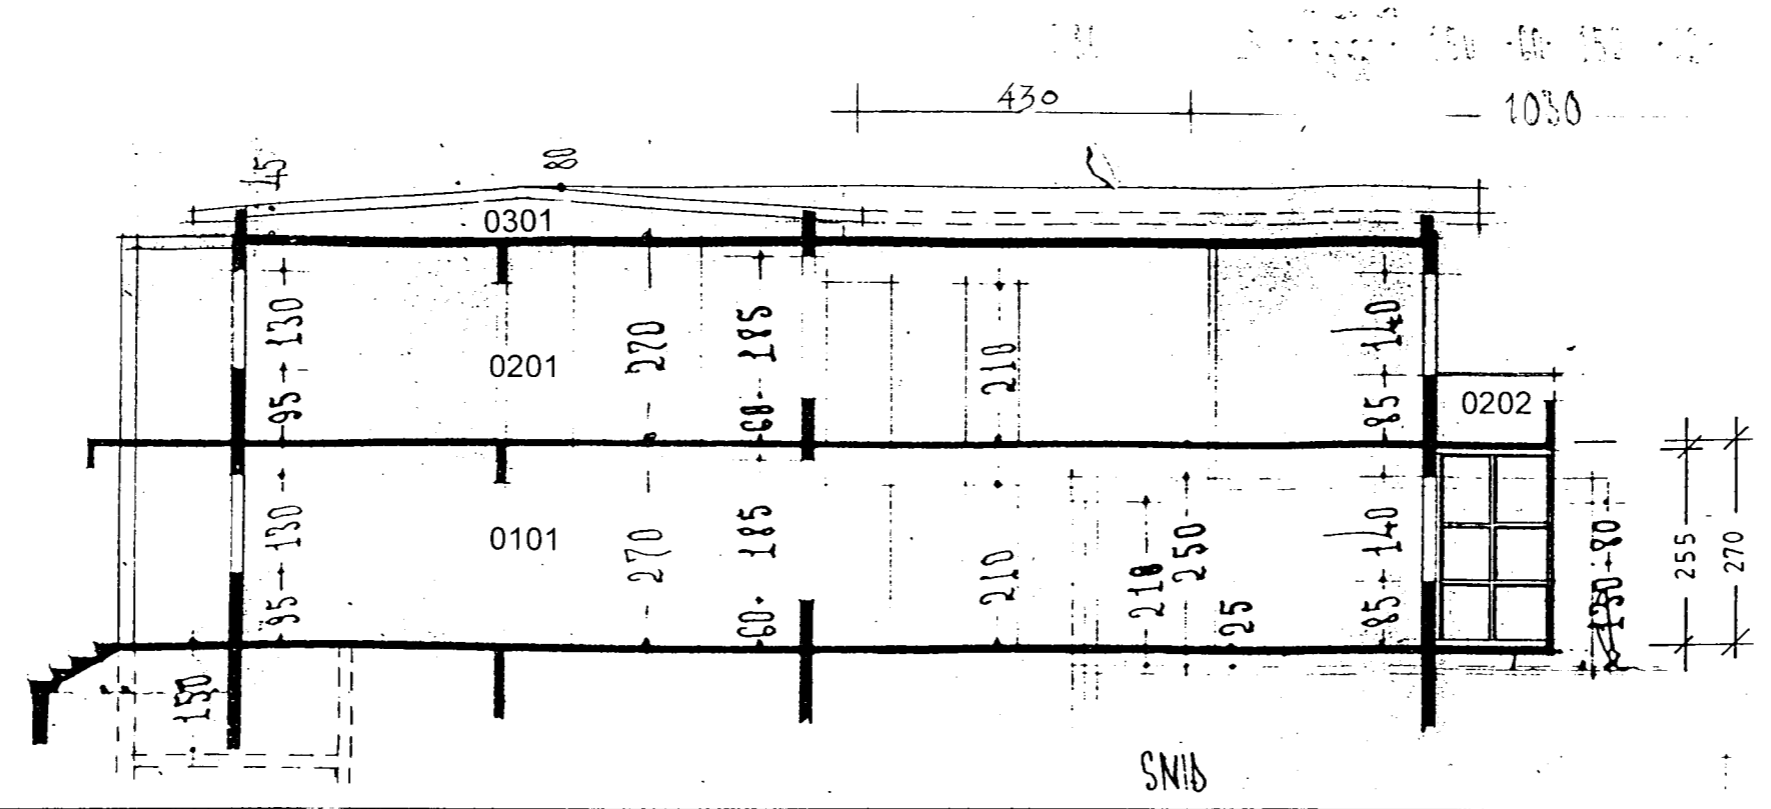
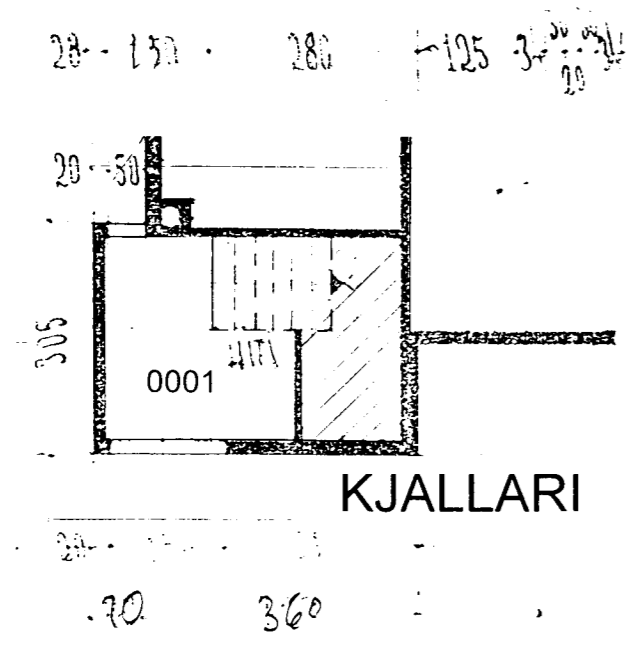


Byggingarfulltrúi samþykkir erindið.

15 APR. 2003

Bent skal á að samþykkt þessi verður ekki virk fyrr en eftir þinglýsingu eignaskiptafyrirséðinnar og skráningu þennar hjá Eignamatstofnun ríkisins.

Byggingarfulltrúinn í Hafnarfirði
F.h. Kristján Þórarinnsson

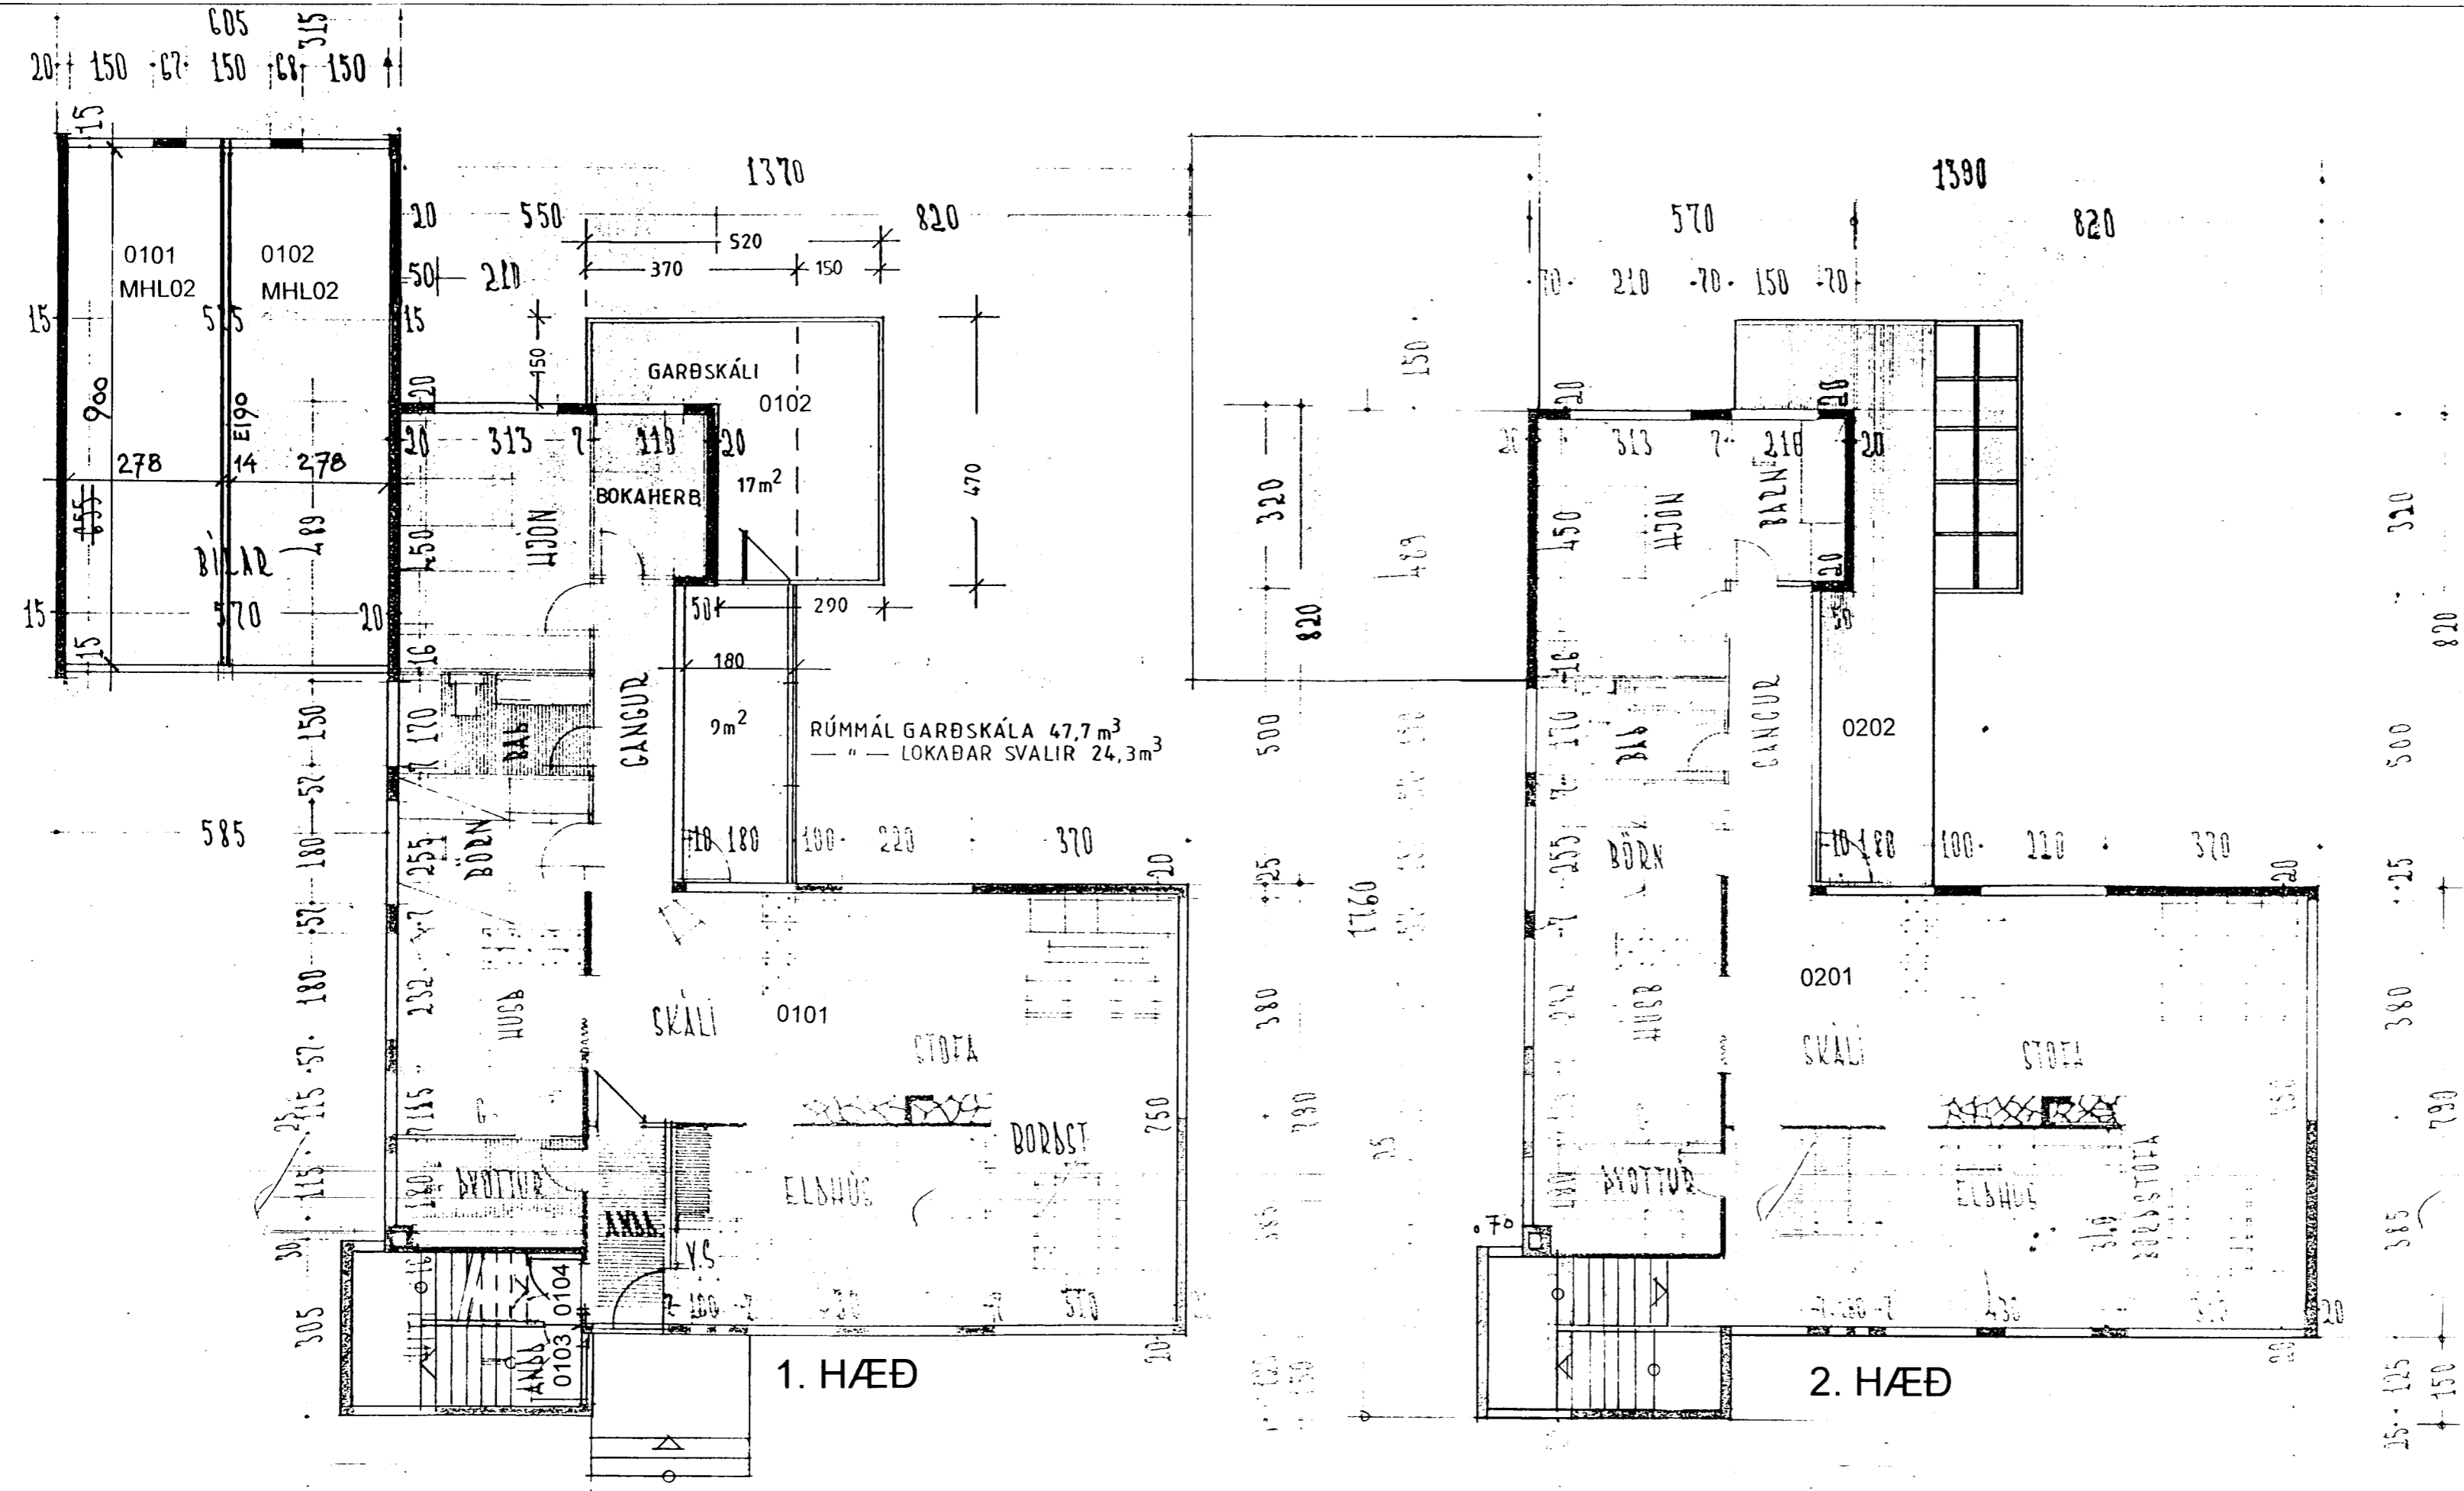

SMYRLAURAUN 20,
HAFNARFIRÐI BL-01

BREYTT:	DAGS:	LÝSING:
BREYTT:	DAGS:	LÝSING:

Upphaflega uppdætti teiknuðu Kjartan Sveinsson og Sveinn Ivarsson dags. breytt í maí 1981. Sölstofu teiknaði Sveinn Ivarsson í júlí 1997. Teikningablöð vegna eignaskiptafyrirséðinnar dags. 22.04.2003 vann Sigurþór Aðalsteinsson á þann hátt að færa rétta stærð bilgeymslu inn á ljósrit af teikningum Sveins Ivarssonar frá júlí 1997.

BRÍÐJA HÆÐIN, ARKITEKTAR – SIGURÞÓR AÐALSTEINSSON FAI
Sigurþór Aðalsteinsson
 GRUNNMYNDIR – SNIB – AFSTÖÐUMYND

STRANDGÖTU 28 220 HAFNARFIRÐI
 Sími: 555 46 10 FAX: 565 48 31
 KT.250144-3939
 NETFANG: sig@stania.is

HANNAÐ: TEIKNAD: DAGS: 22.04.2003 MKV: 1:100 VERKNR: