


SMYRLAHRAN NR. 21 HAFNARFIRÐI MÁL 1:100.

Samþykkt 6 fundi bygginga-  
nefndar þ. 5. 8. 1970


BYGGINGAÞULTRÚNING  
Í HAFNARFIRÐI

*F. Jónsson*


*Gengit verði frá opna eldseti  
í samráði við stöðkvíðu-  
skýra.*

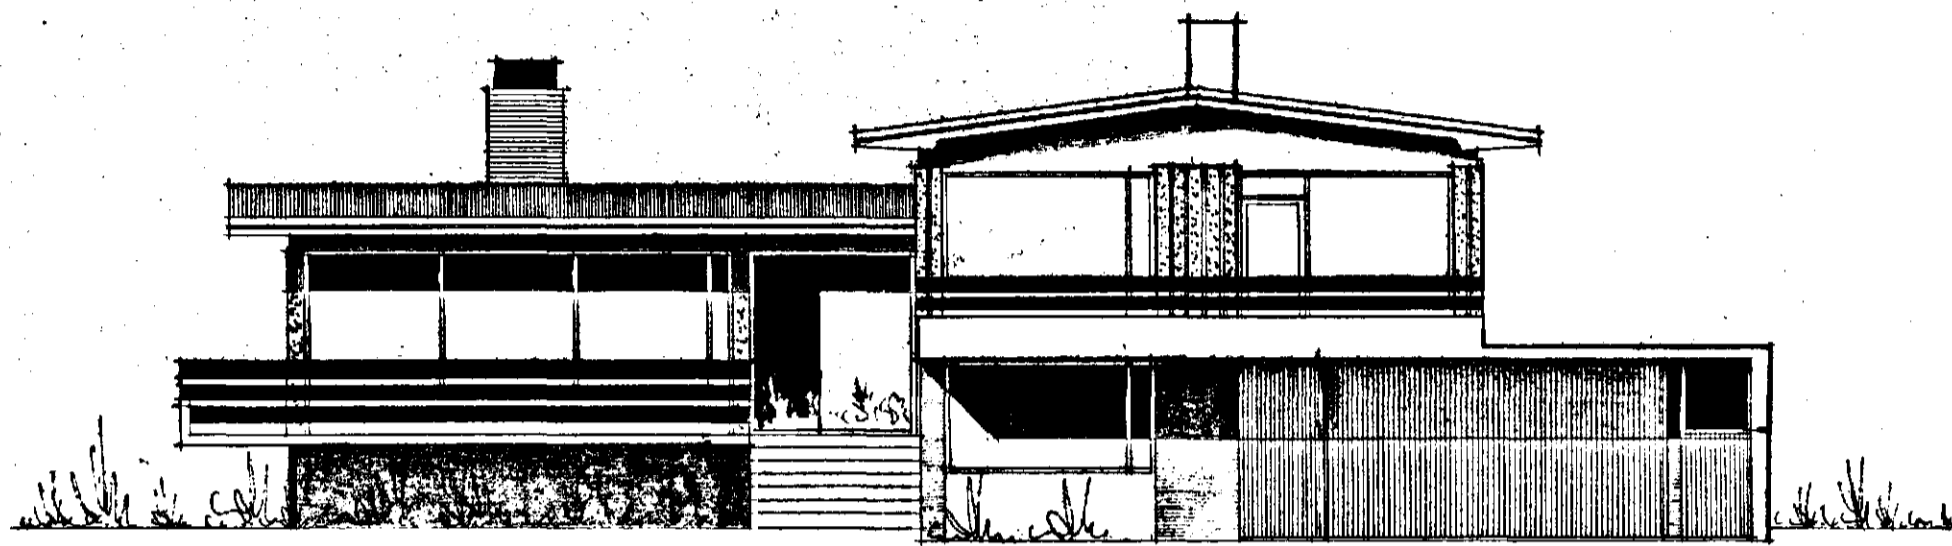


SUÐ-AUSTUR.

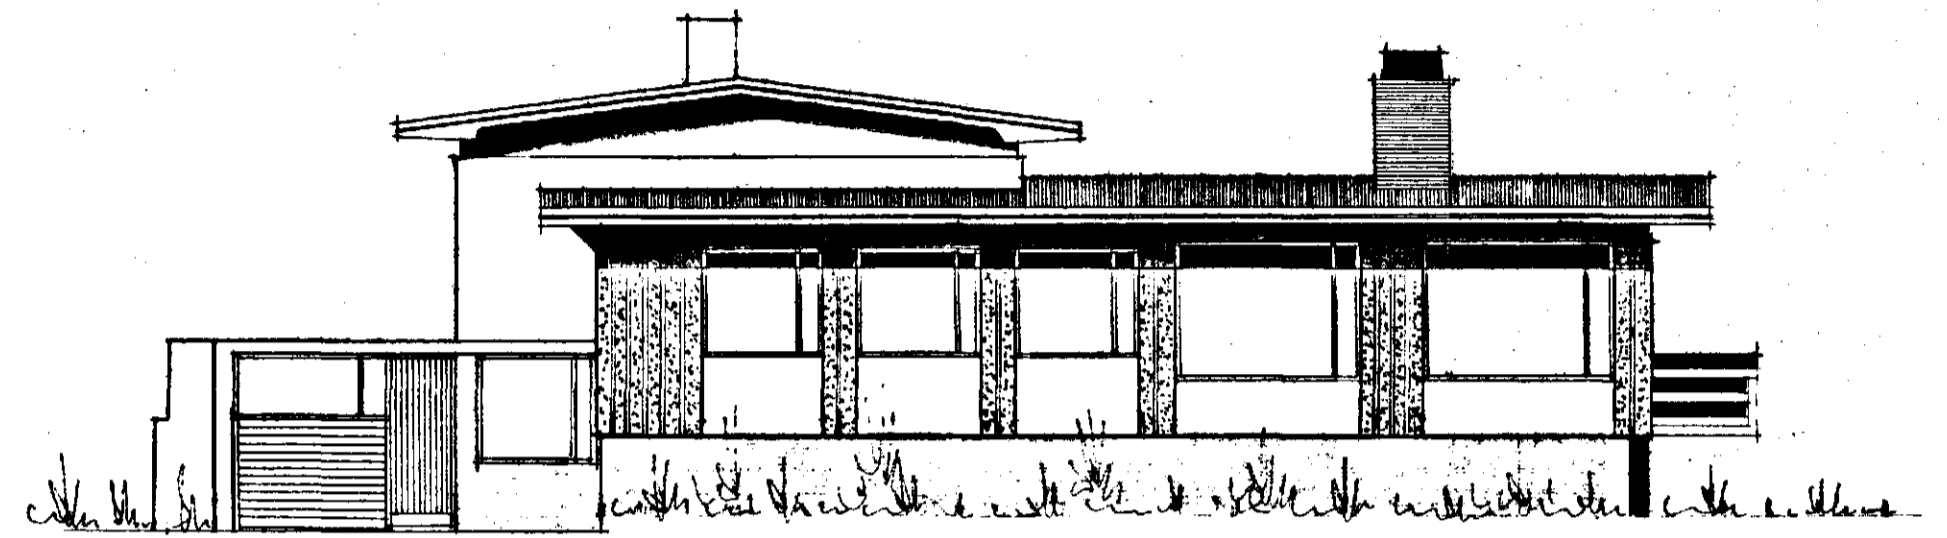

NORÐ-VESTUR.

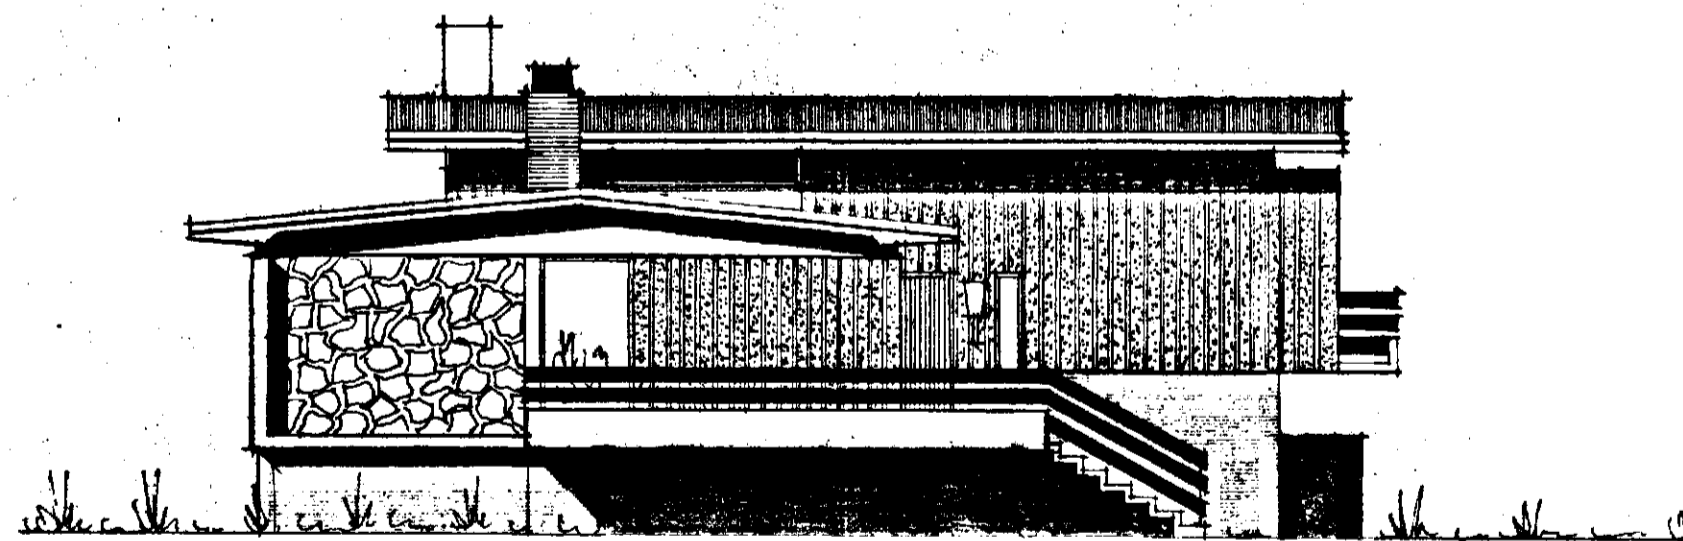

SUÐ-VESTUR.

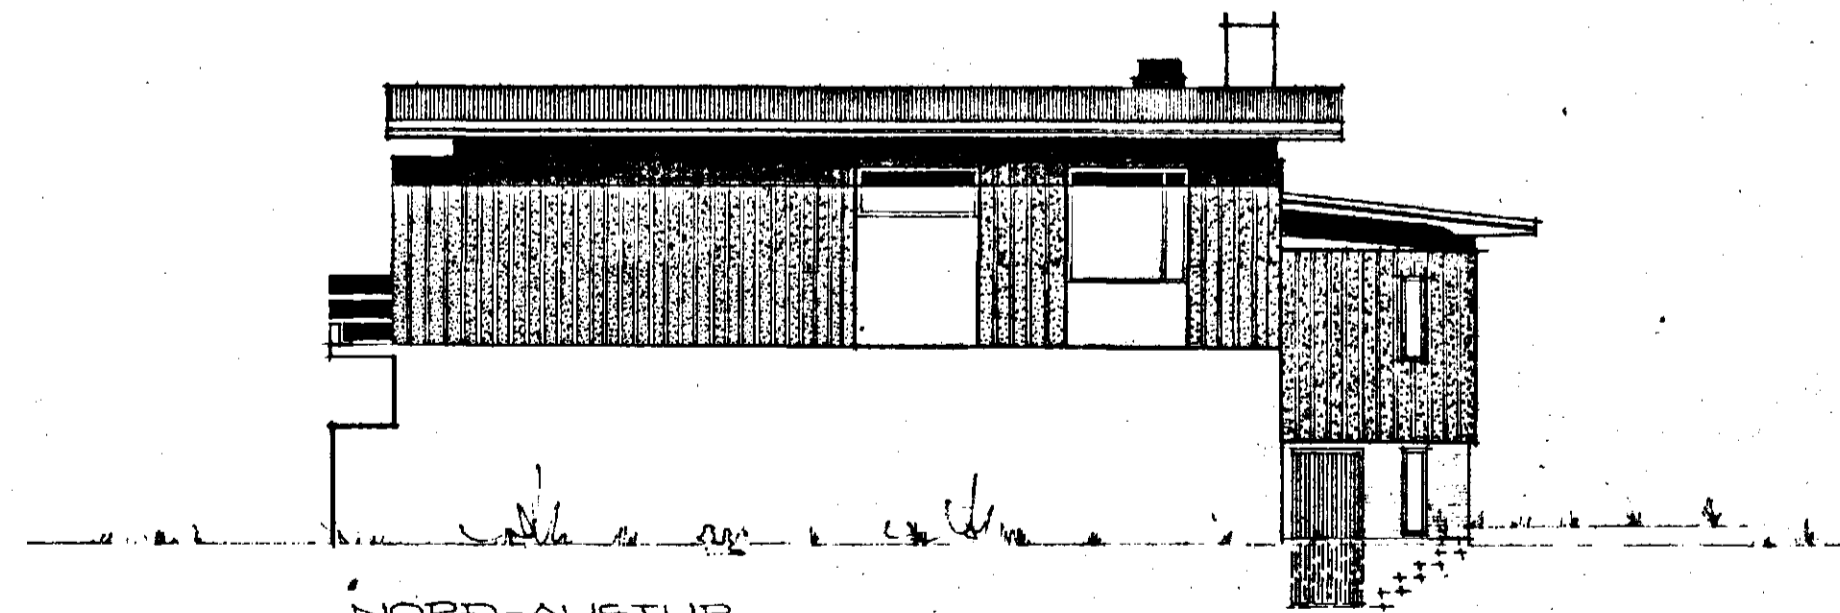

NORÐ-AUSTUR.

REYKJAVÍK Í MAÍ 1970.

*F. Jónsson*