SMYRLAHRAUN NR. 21 HAFNARFIRÐI MÆL 1:100

Samþykkt á fundi bygginganefndar þ. 5/8 1970

BYGGINGAFULLTRÚINN
Í HAFNARFIRÐI

Gengið verði frá opnum eldstæði í samræmi við staðlaðar teikningar.

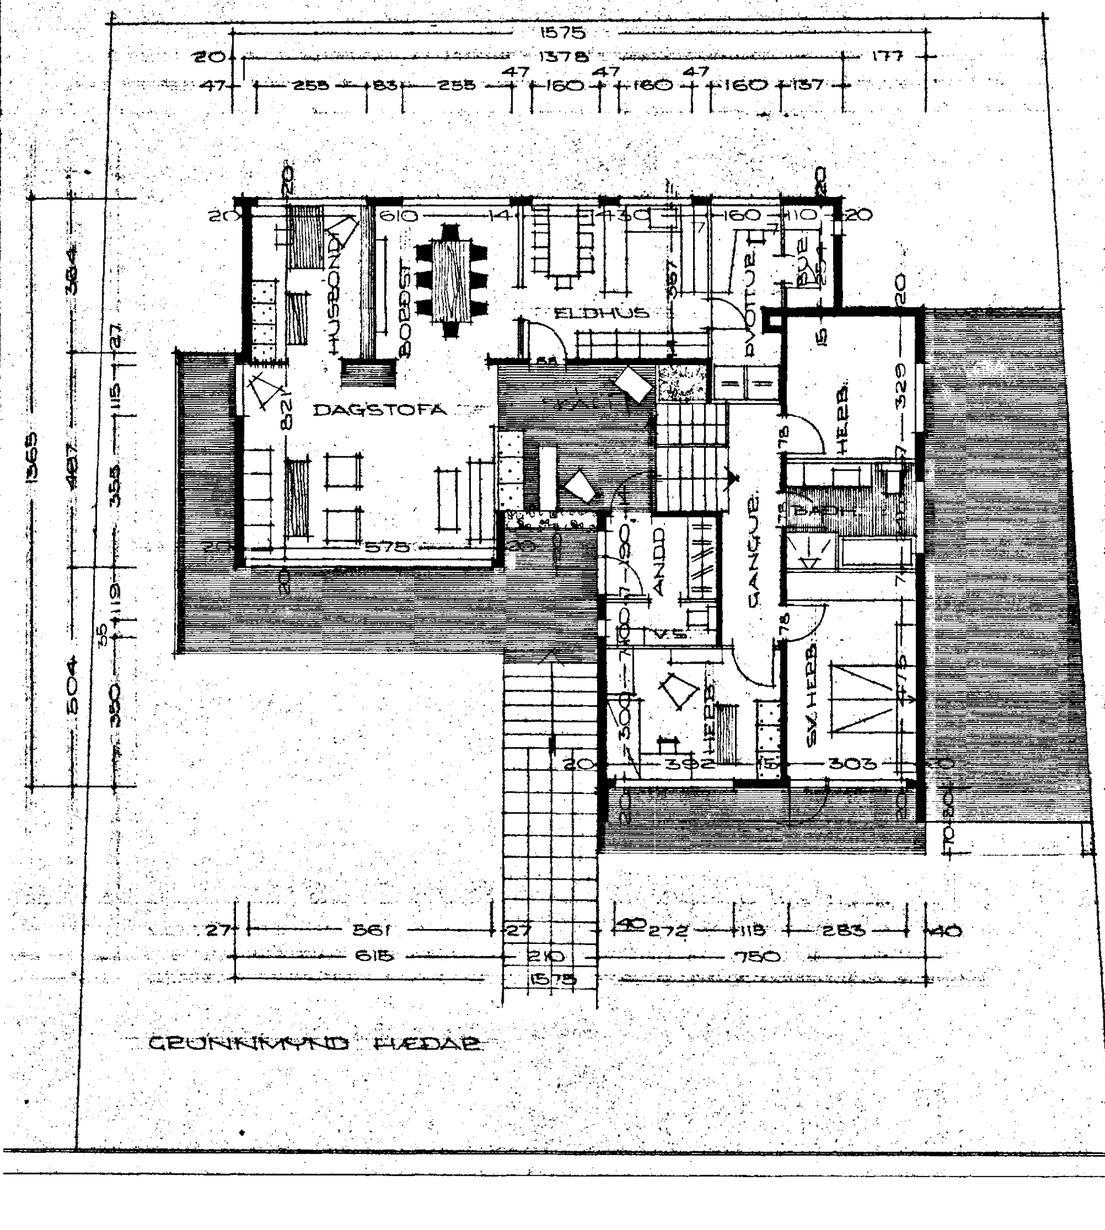

GRUNNMYND HÆÐAR

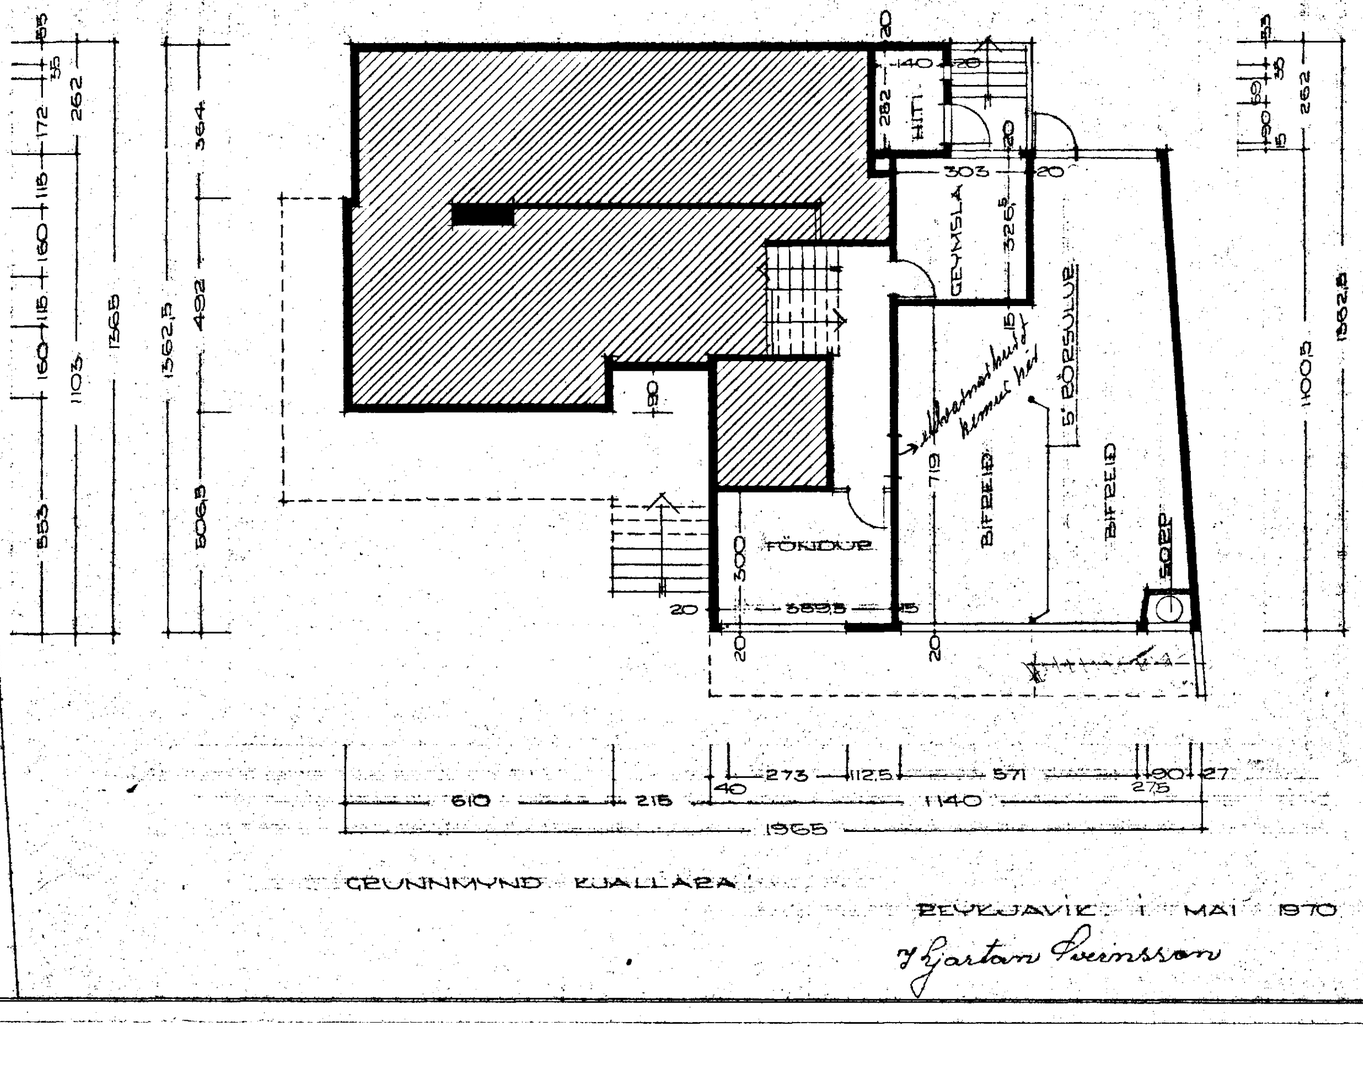

GRUNNMYND KJALLARA

REYKJAVÍK Í MAÍ 1970

Hjartar Sveinsson