Afstöðumynd 1:200

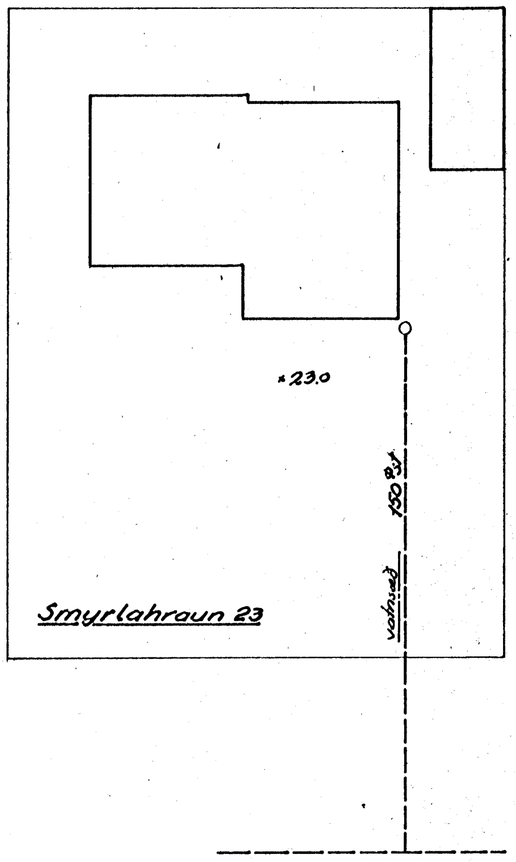

Grunnmynd og rúmmynd 1:50

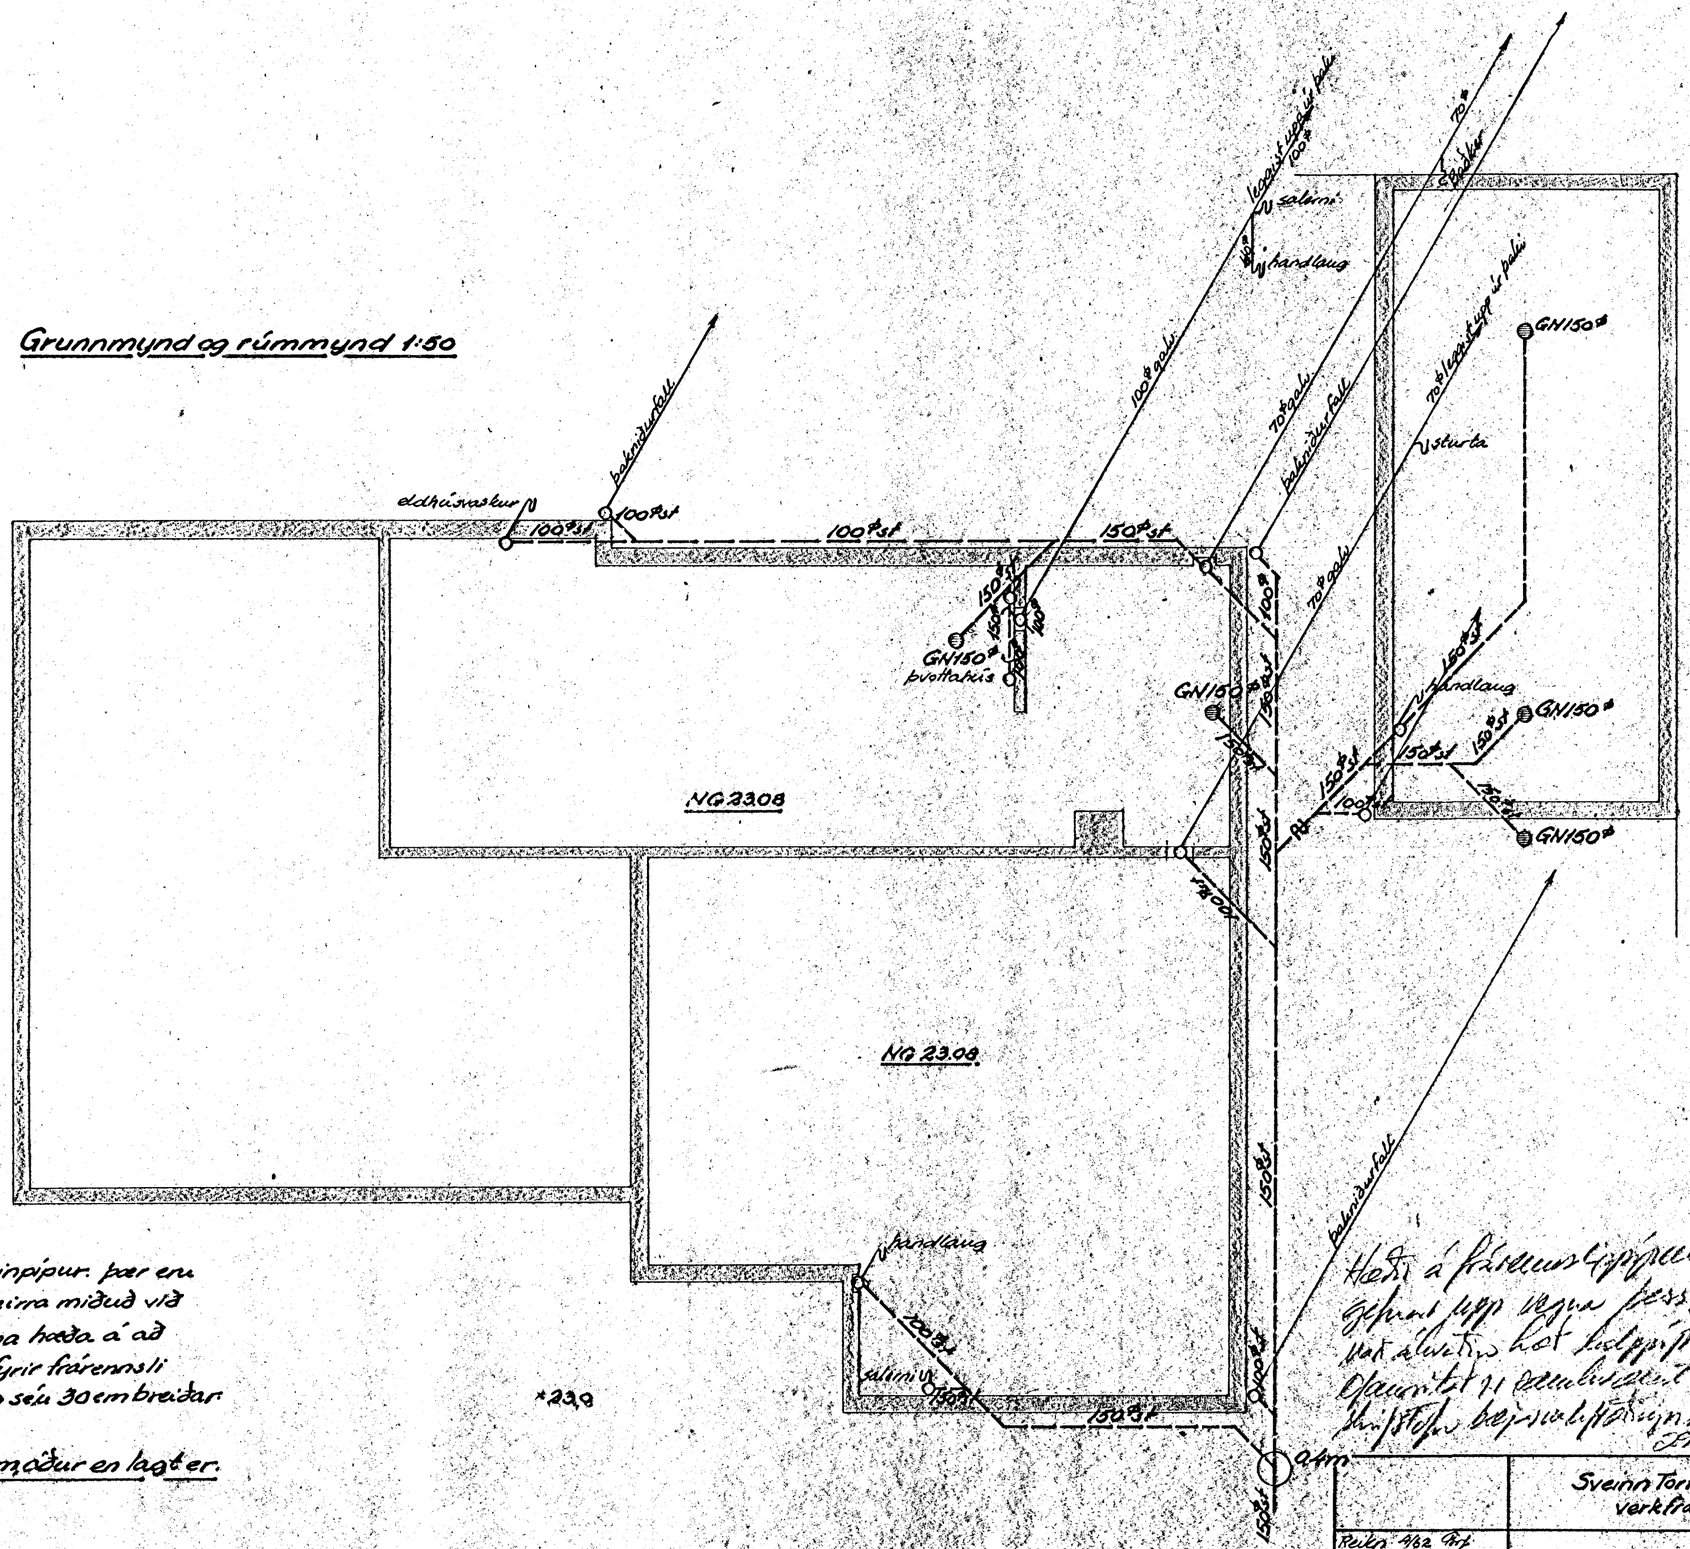
eldhúsvaskur
bakrásturfall
100 ϕ sf
100 ϕ sf
100 ϕ sf
150 ϕ sf
GN150 ϕ
þvottahús
NG 23.08
NG 23.09
×23.8
100 ϕ galv.
70 ϕ galv.
70 ϕ galv.
bakrásturfall
70 ϕ leggist í gólf
vsturbt
vaskur
GN150 ϕ
GN150 ϕ
GN150 ϕ
GN150 ϕ
vandlaug
vandlaug
salerni
baðkar
220 sf
150 sf
150 sf
150 sf
150 sf
150 sf
150 sf
150 sf
150 sf
150 sf
150 sf
150 sf
100 ϕ
100 ϕ
100 ϕ